


Fra: Leif Nævdal <leif.naevdal@outlook.com>
Sendt: tirsdag 23. februar 2021 10:50
Til: Leif Nævdal
Emne: VS: Ingrid Sandøy, Isdalstø - innmålt ledningsanlegg
Vedlegg: CCF_000156.pdf; CCF_000157.pdf

Fra: Leif Nævdal <leif.naevdal@outlook.com>
Sendt: tirsdag 23. februar 2021 10:48
Til: Leif Nævdal <leif.naevdal@outlook.com>
Emne: Ingrid Sandøy, Isdalstø - innmålt ledningsanlegg

Sosi-fil - Mrk. Gbnr. 188/57 - Alver kommune.

.HODE
..TEGNSETT UTF-8
..SOSI-VERSJON 3.0
..SOSI-NIVÅ 2 !!!!!!!!!!!!!!!
..TRANSPAR
...KOORDSYS 22
...ORIGO-NØ 6719805 295672
...ENHET 0.001
...VERT-DATUM NN2000
..OMRÅDE
...MIN-NØ 6719804 295671 !!!!!!!!!!!!!!!!!!!!!!!
...MAX-NØ 6719825 295701 !!!!!!!!!!!!!!!!!!!!!!!
..DATO 20210220
..KVALITET * * * * *
.LINJE 1:
..LTEMA 8203
..Ledning SPP40
..Material PP100
..Dimmensjon Ø40
..Anleggsår 2020
..NØH
18825 445 34641
16139 3072 36159
11953 7002 37529
9011 10579 37930
6076 15460 37780
2686 21714 36823
1141 26772 35774
789 27143 35801
.SLUTT



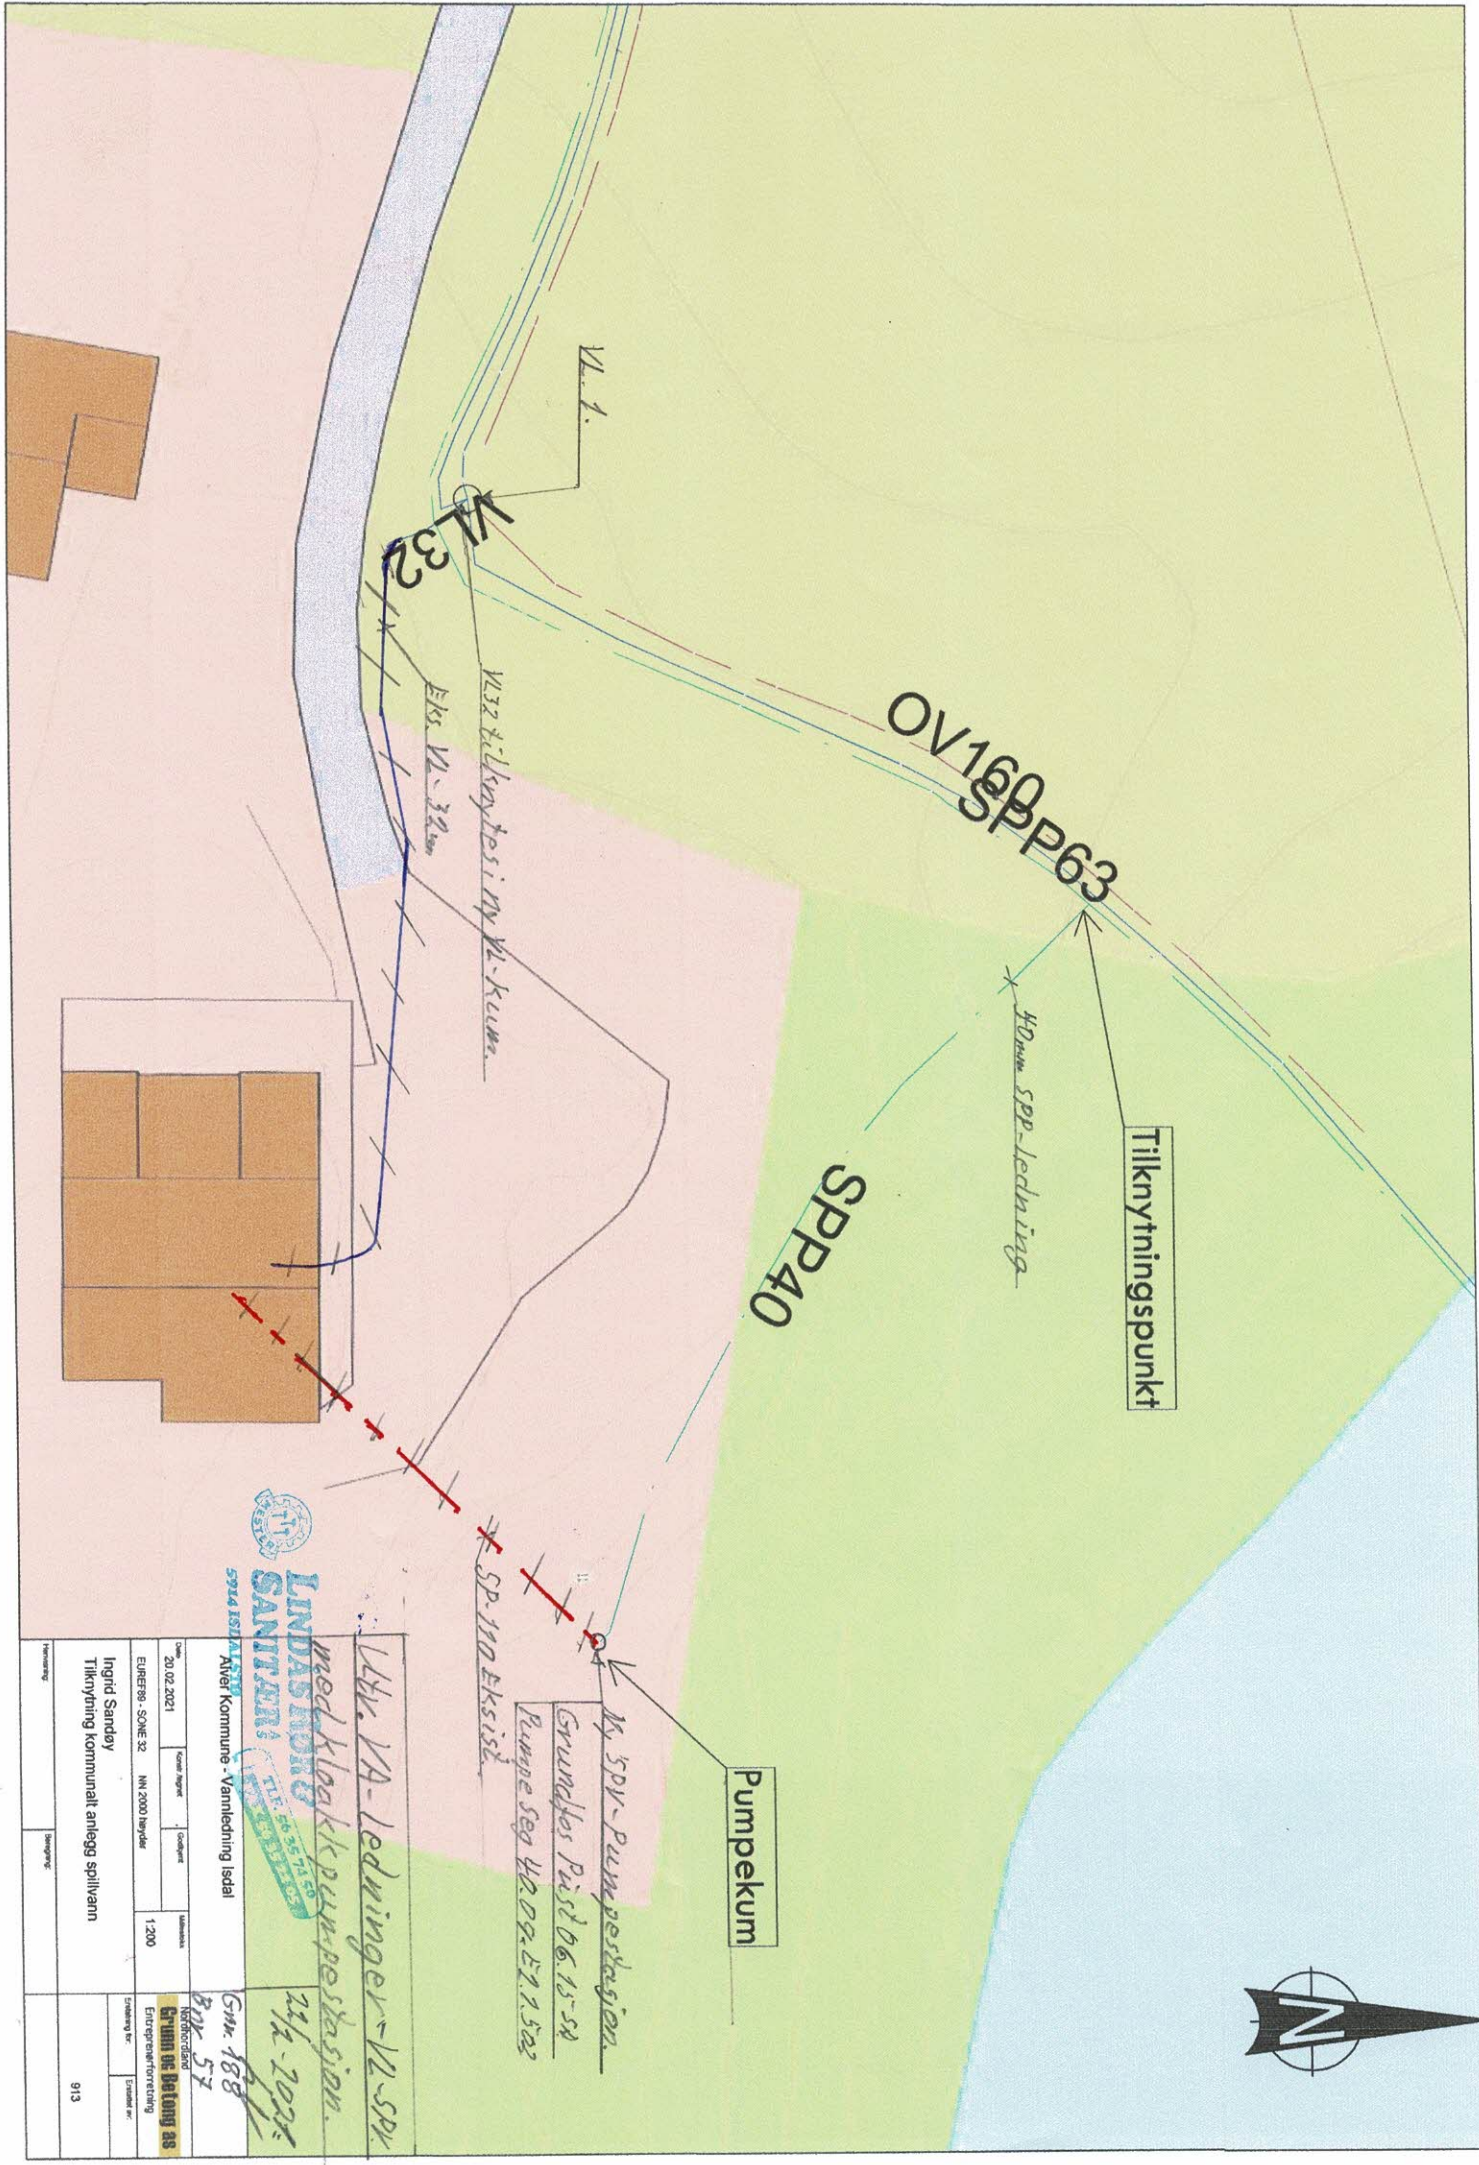

Tilknytningspunkt

OV160 SPP63

40mm SPV-ledning

SPP40

Pumpekum

Ny SPV-Pumpestation.
 Grundfos Pist 06.15-58
 Pumpe seg 42.02-ET.1.522

SP-110 Eksist.

Ltr. VA-ledninger - 12 SPV

Med blok pumpestation.
 LINDASborg
 SANITÆR

Ålter Kommune - Varnledning Isdal


20.02.2021
 EUBER8 - SONE 32
 NN.2000 høyder

1:200

Ingrid Sandøy
 Tilknyting kommunalt anlegg spillvann

21.2.2021
 Gnr 188
 Bnr 57

 08

913