

233/128



18,10

7,00

7,00

6,05



4,00



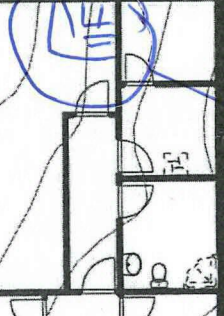
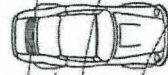


Trepp

Tun - parkering

Tilkomstvei

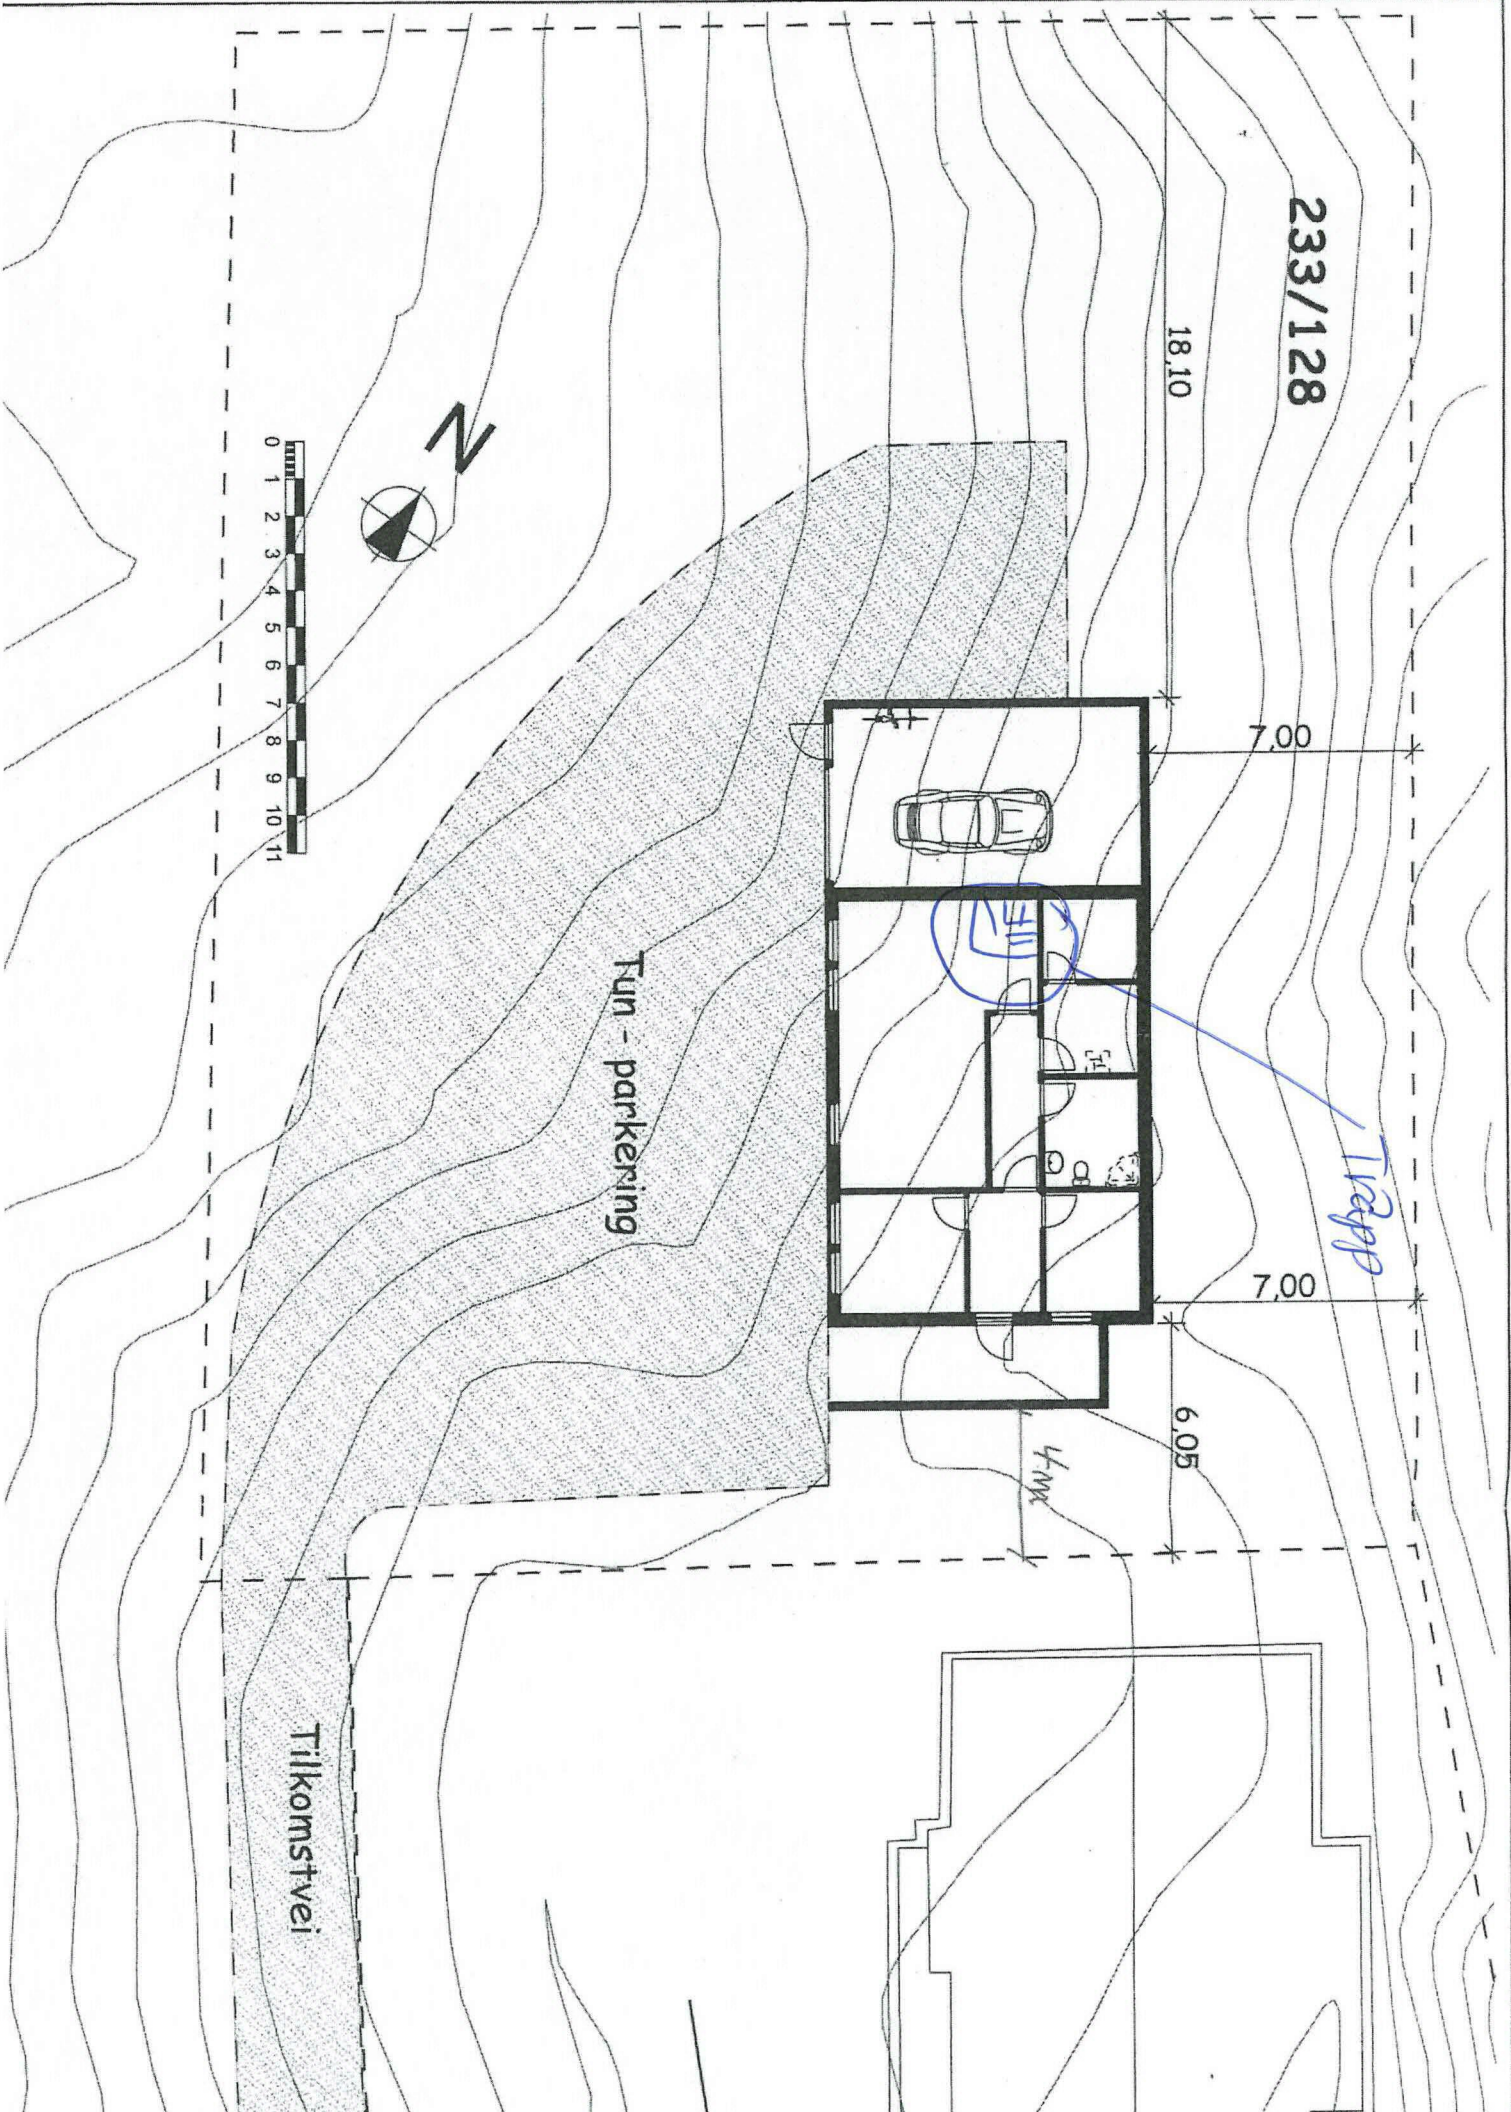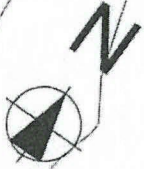

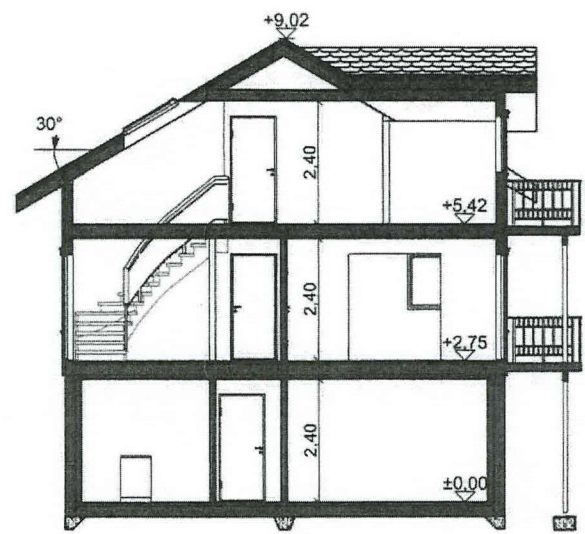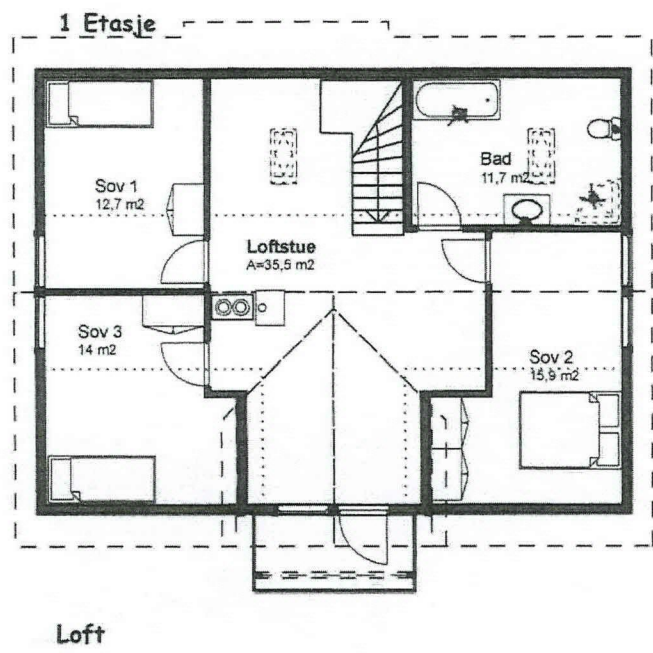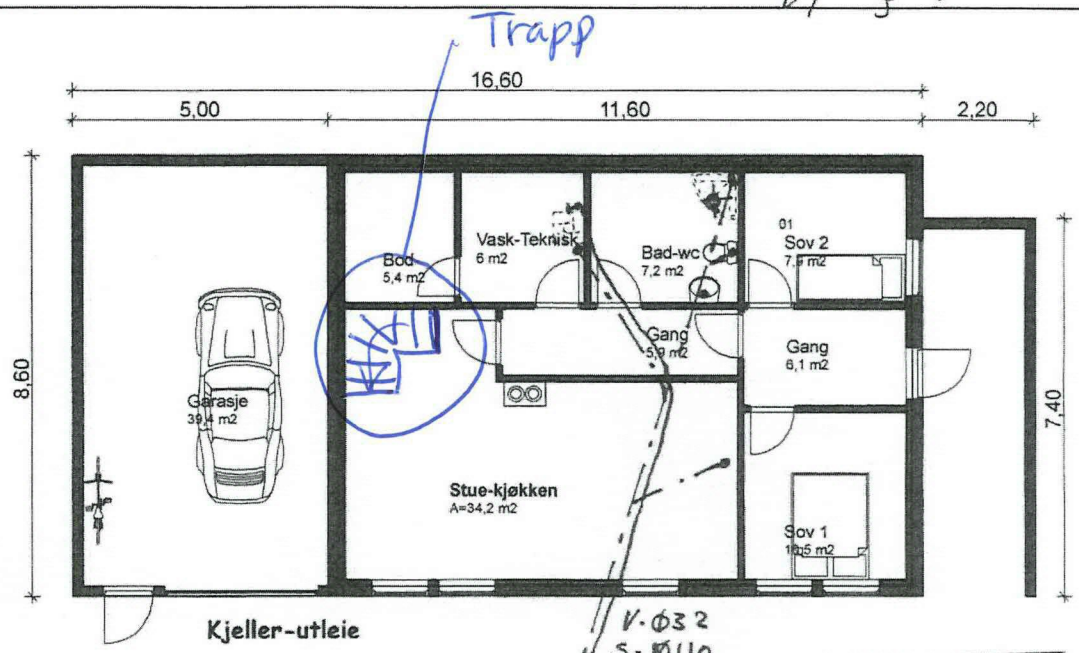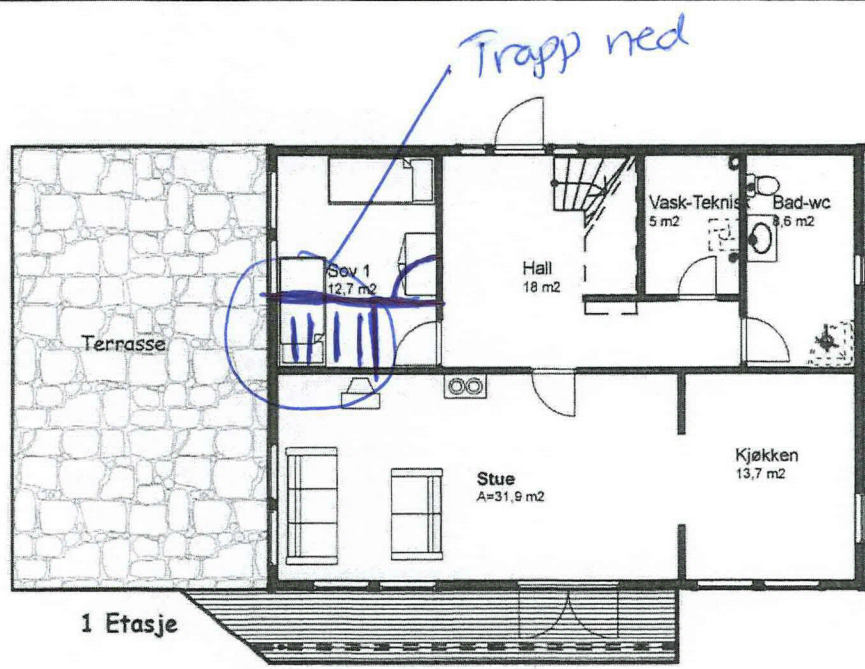

V. 032  
S-0110

LINDAS KOMMUNE	
Klassering	233/128
24. 11. 2006	
Ark. saksnr.	Løpnr.
2606/4230	
Saksh.	Tilgangskode
Hjelmås VVS	
5915 Hjelmås P.Hg 14/11-06	

Rev.	Rev. gjelder	Sign.	Date
Tilaksnummer - Prosjekt:		Date:	Date:
Randi Mariussen		201006	
Bolig, Gnr 233 Bnr 128		Tegner:	Kontroll:
		05	
Innehold tegning:		Målestokk:	
Plan - Snitt		1:100	
Saknr.:		2006016	
Alver Design		Tegn.nr.:	101
		Rev.:	

4  
3