

Sak nr.

KRAV OM RETTING AV FEIL OG MANGLER I MATRIKKELEN

1. Matrikkelen

Matrikkelen er landets offisielle register over fast eiendom, og under dette bygninger, boliger og adresser, jf. matrikkelova (lov 2005-06-17 nr. 101). Rettinger av feil og mangler krever dokumentasjon fra den som har innsendt krav om retting. Tilstrekkelige dokumenterte feil og mangler vil bli ført i matrikkelen. Ved avslag på krav om retting vil de berørte partene bli underrettet om dette. Et slikt avslag gir klagerett i henhold til matrikkelovens § 46. En eventuell klage må fremsettes skriftlig innen 3 uker etter at meddelelsen av avslaget er mottatt.

2. Kravet er framstilt av:

Navn: Rita Waagenæs

Adresse: Mongstadvegen 497

Gnr: 116

Bnr: 4

Fnr:

Snr:

Sted: Lauvås

Dato: 11.02.2021

Underskrift:

Rita Waagenæs

3. Feilen gjelder:

☐ Eiendomsgrenser

☒ Teig mangler eller teig for mye

Krav til dokumentasjon:

- Kart med påtegnede rettinger og signatur fra hjemmelshavere til berørte matrikkelenheter (se pkt. 5).
- Skylddeling, jordskiftesak eller lignende der dette finnes. Ved slik dokumentasjon kreves det ikke bekreftelse fra hjemmelshavere til berørte matrikkelenheter.
- Gamle kart og annen dokumentasjon som beskriver eiendomsforholdene.

☒ Bruk av grunn og navn på matrikkelenhet

Rettingen gjelder følgende matrikkelenhet:

Gnr: 116

Bnr: 53, teig 6777987 -37761 (32633)

Det skal rettes til:

Bruk av grunn: 116/4

Navn: Rita Waagenæs

☐ Plassering av bygninger og bygningsinformasjon

Spesifiser:

☒ Annet

Spesifiser: Teig 6777987 -37761 (32633) skal fjernes fra 116/53 og tilbakeføres til 116/4, se vedlegg for informasjon fra grunnbok og utdrag fra kart. Det finnes ikke tinglyste papirer på denne teigen, og det er heller ikke funnet papirer hos forrige eller nåværende eiere.

Tidligere eier av 116/53 fikk lagre brakker på en kai på 116/4 for over 30 år siden- og det er bakgrunn for oppmerkingen av eiendomsteig. Brakkene er nå forvitret og det er kun boss igjen.

4. Vedlegg:

- ☒ Kart med påtegnede rettinger og underskrift av berørte grunneierne
☐ Dokumentasjon (f.eks. skylddeling, gamle kart og lignende)

5. Bekreftelse fra hjemmelshavere til berørte matrikkelenheter:

Jeg samtykker i kravet om retting av matrikkelen. Jeg bekrefter også med dette at jeg har lest informasjonen om matrikkelen under pkt. 1 på dette skjemaet.

Navn: Andreas Thon

Adresse: Mongstadvegen 502

Gnr: 116

Bnr: 53

Fnr:

Snr:

Sted: lauvås

Dato: 11.02.2021

Underskrift: *O. Thon*

Navn:

Adresse:

Gnr:

Bnr:

Fnr:

Snr:

Sted:

Dato:

Underskrift:

Navn:

Adresse:

Gnr:

Bnr:

Fnr:

Snr:

Sted:

Dato:

Underskrift:

Navn:

Adresse:

Gnr:

Bnr:

Fnr:

Snr:

Sted:

Dato:

Underskrift:

Navn:

Adresse:

Gnr:

Bnr:

Fnr:

Snr:

Sted:

Dato:

Underskrift:

Navn:

Adresse:

Gnr:

Bnr:

Fnr:

Snr:

Sted:

Dato:

Underskrift:

Navn:

Adresse:

Gnr:

Bnr:

Fnr:

Snr:

Sted:

Dato:

Underskrift:

Navn:

Adresse:

Gnr:

Bnr:

Fnr:

Snr:

Sted:

Dato:

Underskrift:

Y 287760

Y 287740

Y 287720


X 6743620

X 6743600

116/1-4

116/53

116/3

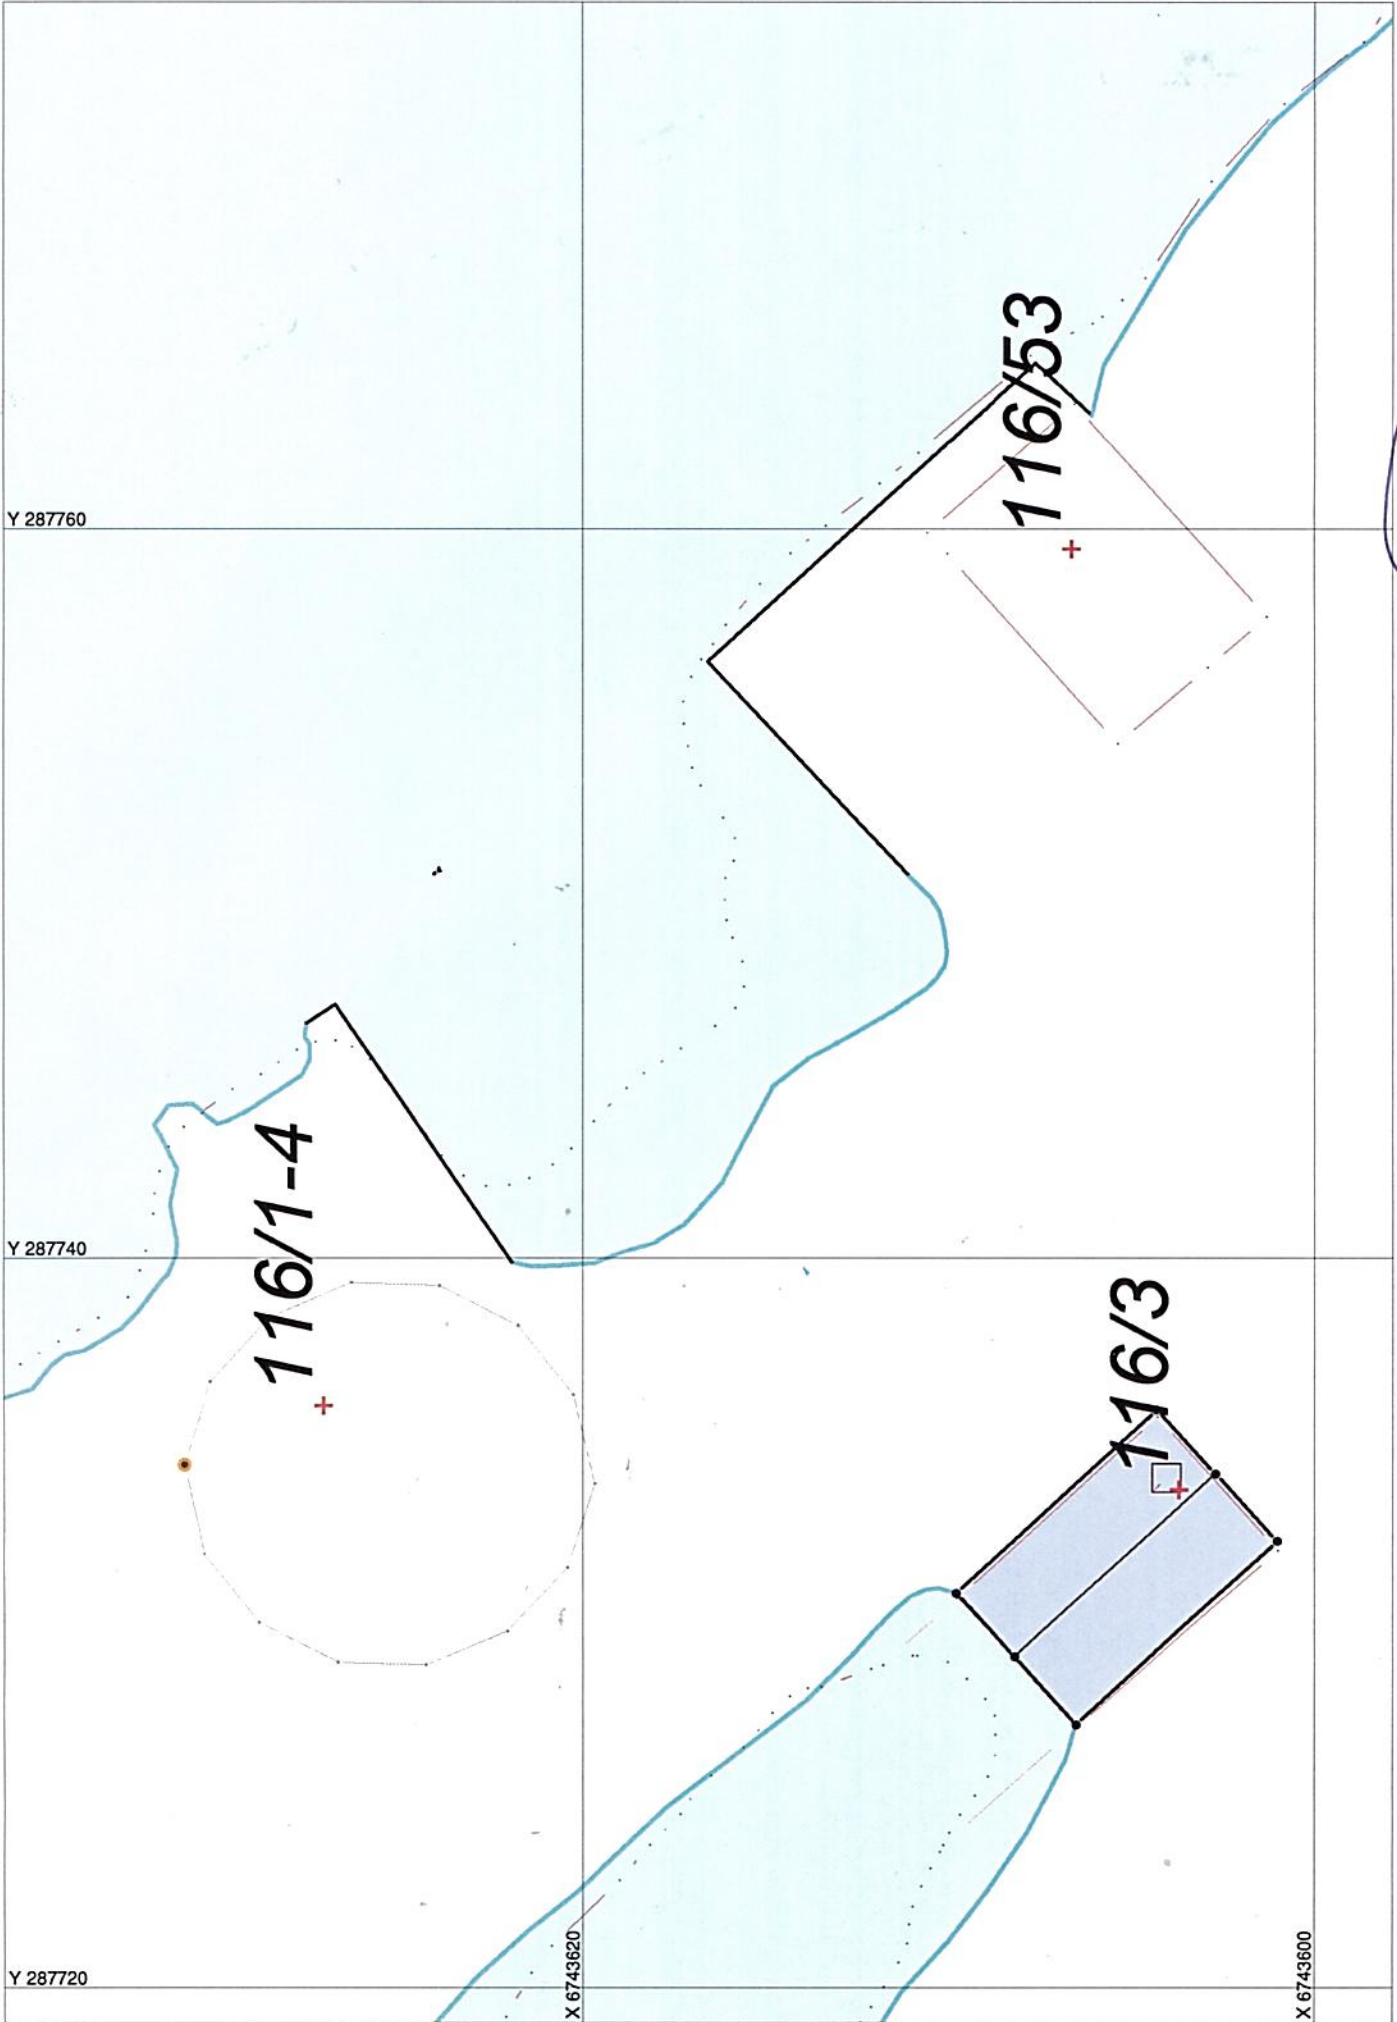

ALVER 4031-116/3
Mongstadvegen 480
5955 LINDÅS

Nytt sak


Skriv ut

INFORMASJON FRA GRUNNBOKEN

Se hva som er tinglyst på eiendommen ?

Vis grunnboken

Bestill fra grunnboken

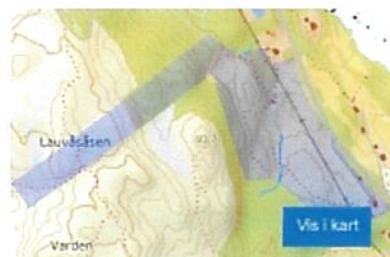

Vis i kart

Eiendom

Adresser (1)

Bygninger (5)

Bygninger, registrerte tilbygg og bygningsendringer

Teiger (5)

Eiendomsteiger, uteareal og anleggsprosjeksjonsflater

Type	Koordinater	Areal	Merknader
			
Eiendomsteig	6776060 38409 (32633)	87 919,6 m ²	
Eiendomsteig	6777665 38627 (32633)	53 561,1 m ²	
Eiendomsteig	6777920 37648 (32633)	11 672,6 m ²	Hjelpelinge vannkant
Eiendomsteig	6778009 37782 (32633)	50 m ²	Fiktive grenser
Teig med flere matrikkelenheter			
Eiendomsteig	6777656 37787 (32633)	45,1 m ²	

KONTAKT OSS

Telefon: 32 11 60 00

E post: post@kartverket.no

[Adresser og kontaktinformasjon](#)

[Personvern og cookies](#)