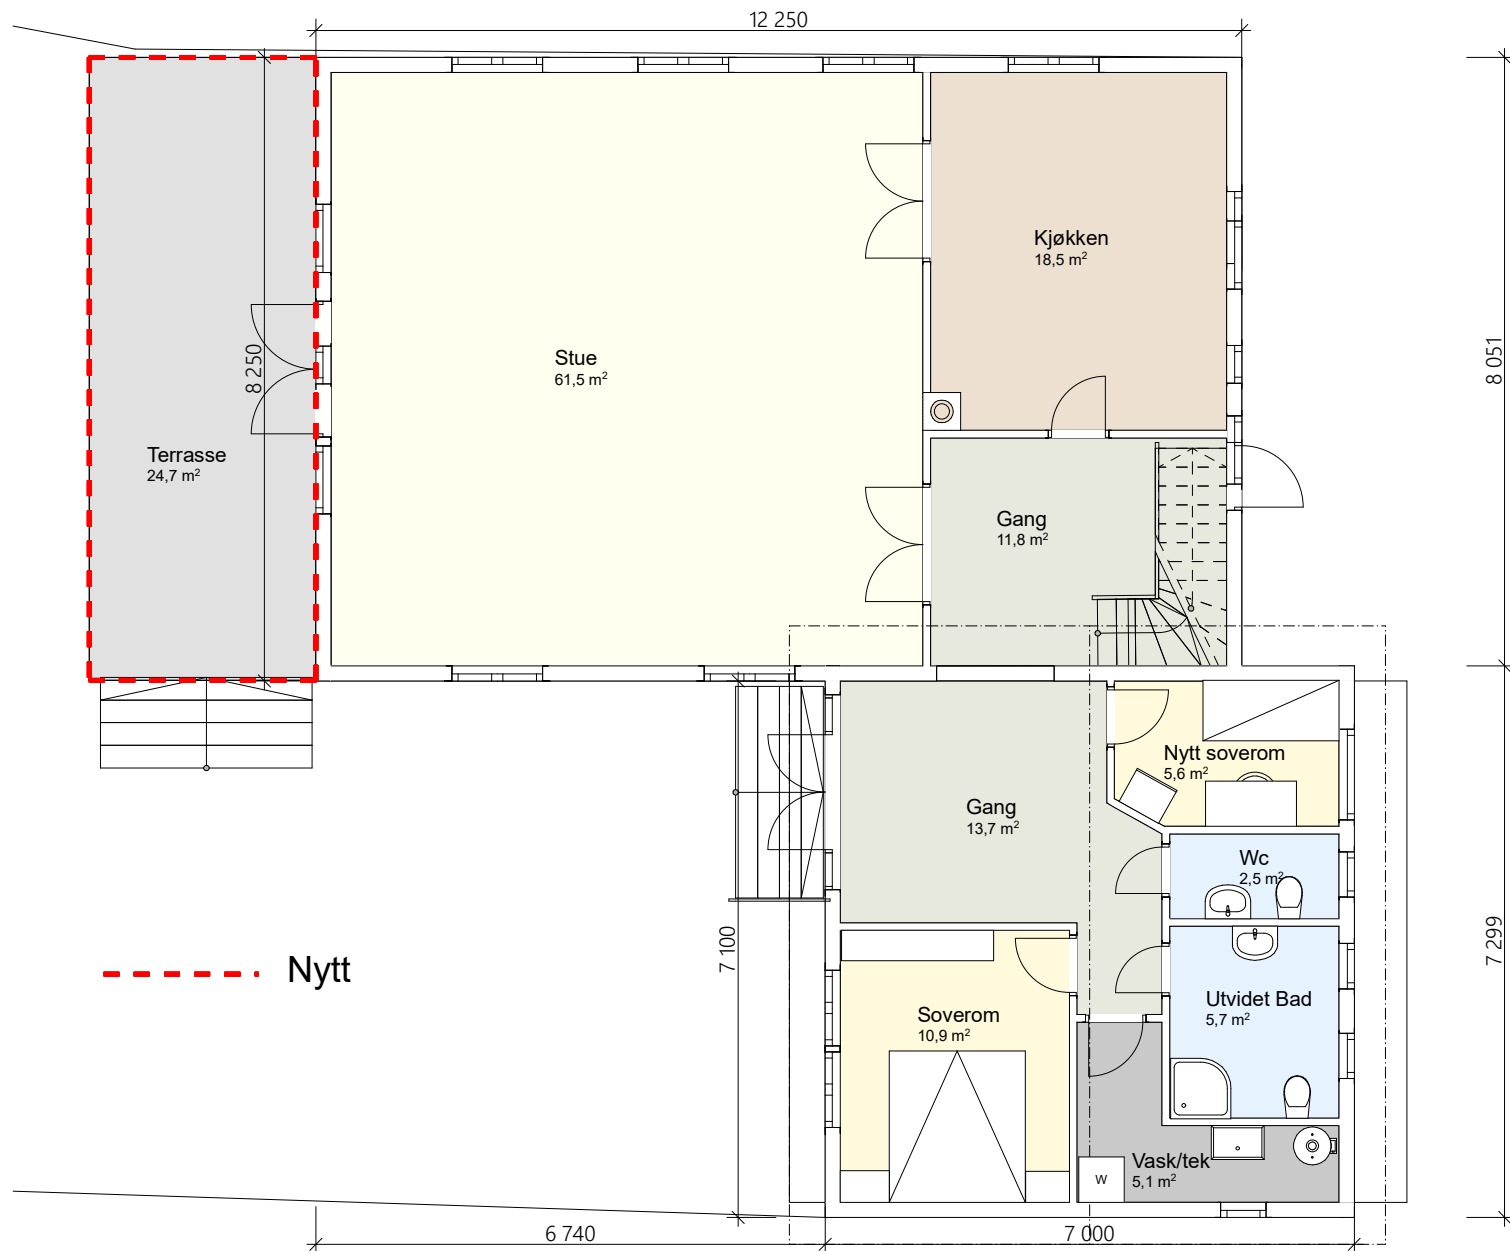


Tegning
Plan 1 etg

Fase.
Søknad /bruksendring

Dato opprettet:
20/2-21

Gnr./Bnr
499/20

Mål:
1 : 100

Tegningsnr.
1

Byggherre: Bjarte Ystebø
Adresse: Slettevegen 811, 5939 Sletta

Sign.
T.L.

Kontroll dato

Arkitekt
Tekconsult v/ T. Lepsøe