


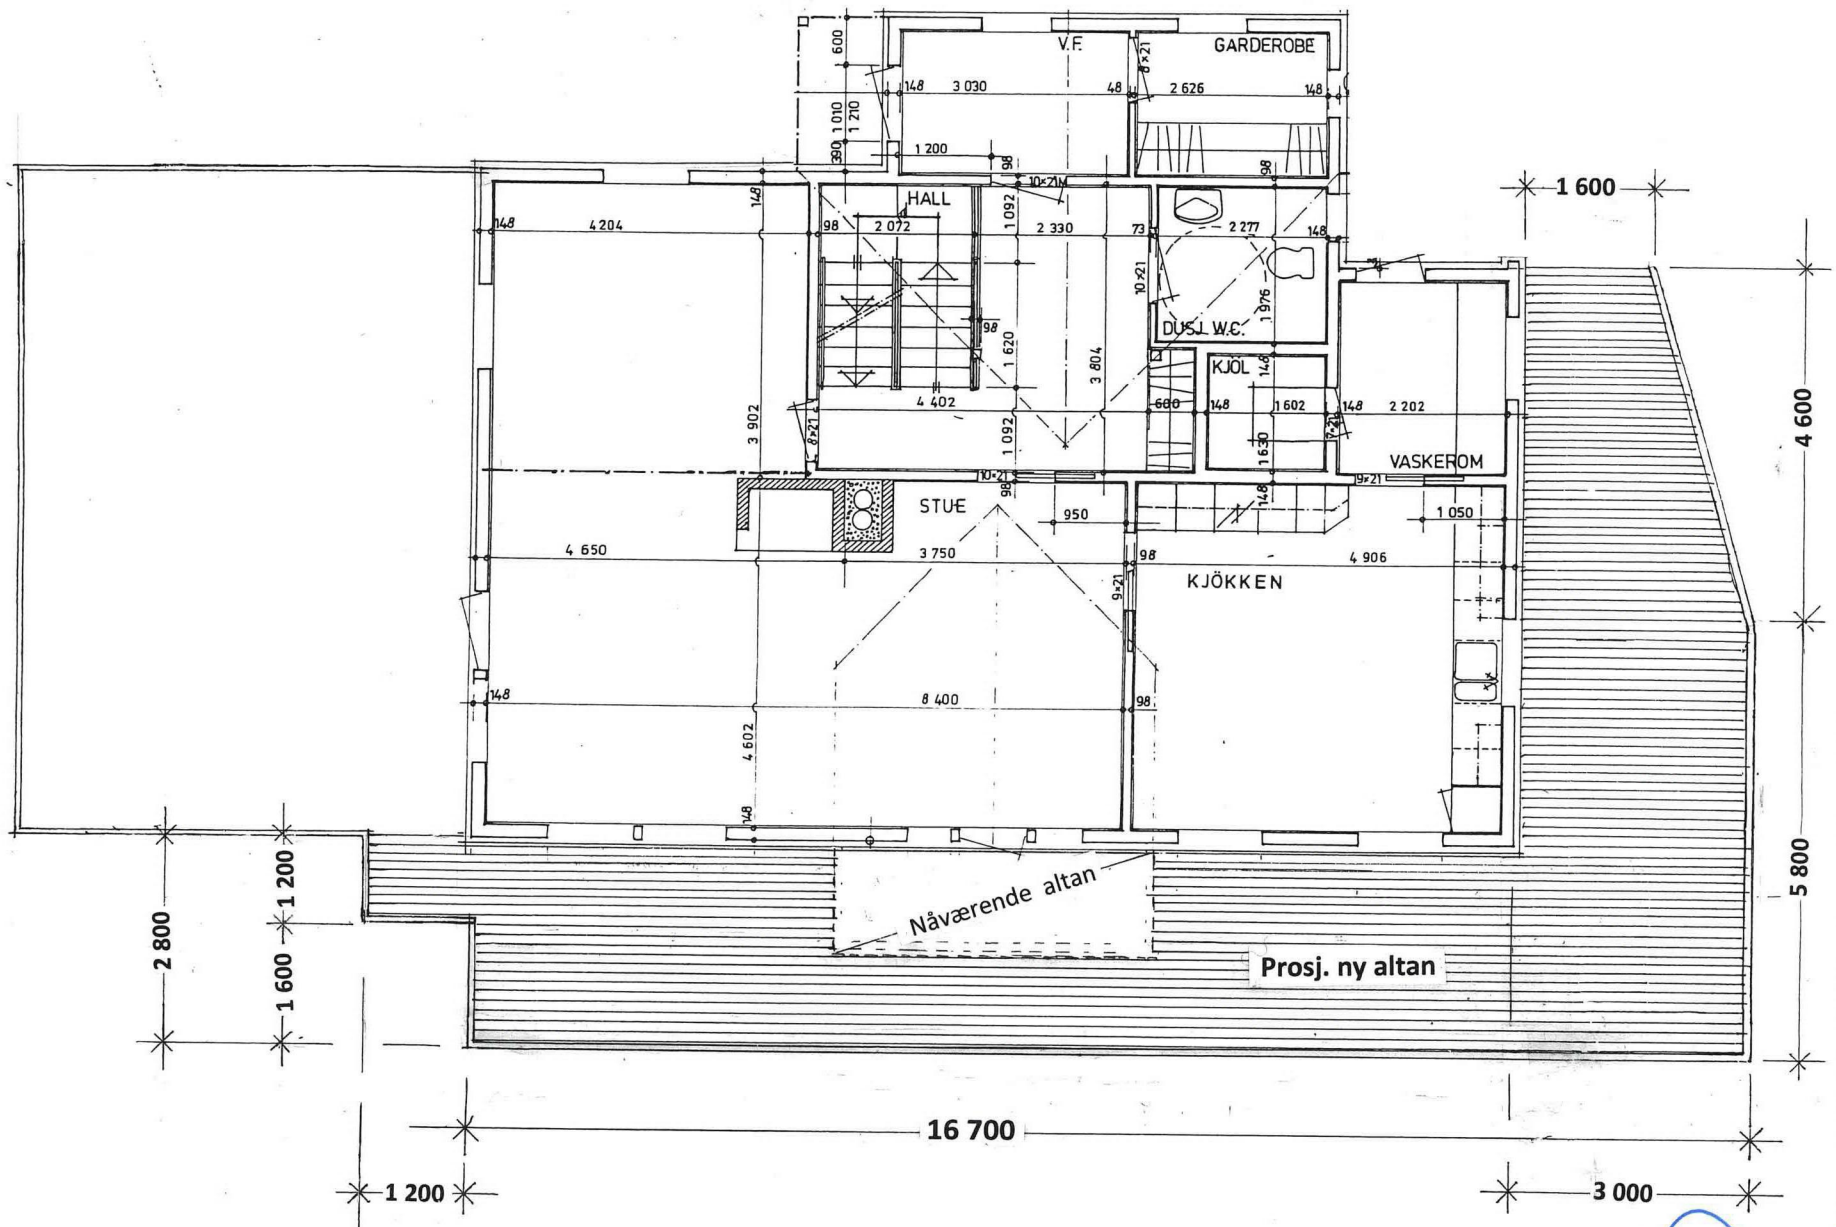


Prosj. utvidelse av altan på Hønsedalen 19 , gnr. 172, bnr. 163 i Lindås kommune
 Plan av 1. etasje i Mål = 1 : 100.

Seim , 06. 11. 2019 , Nils Geir Seim



21

12.4.2021

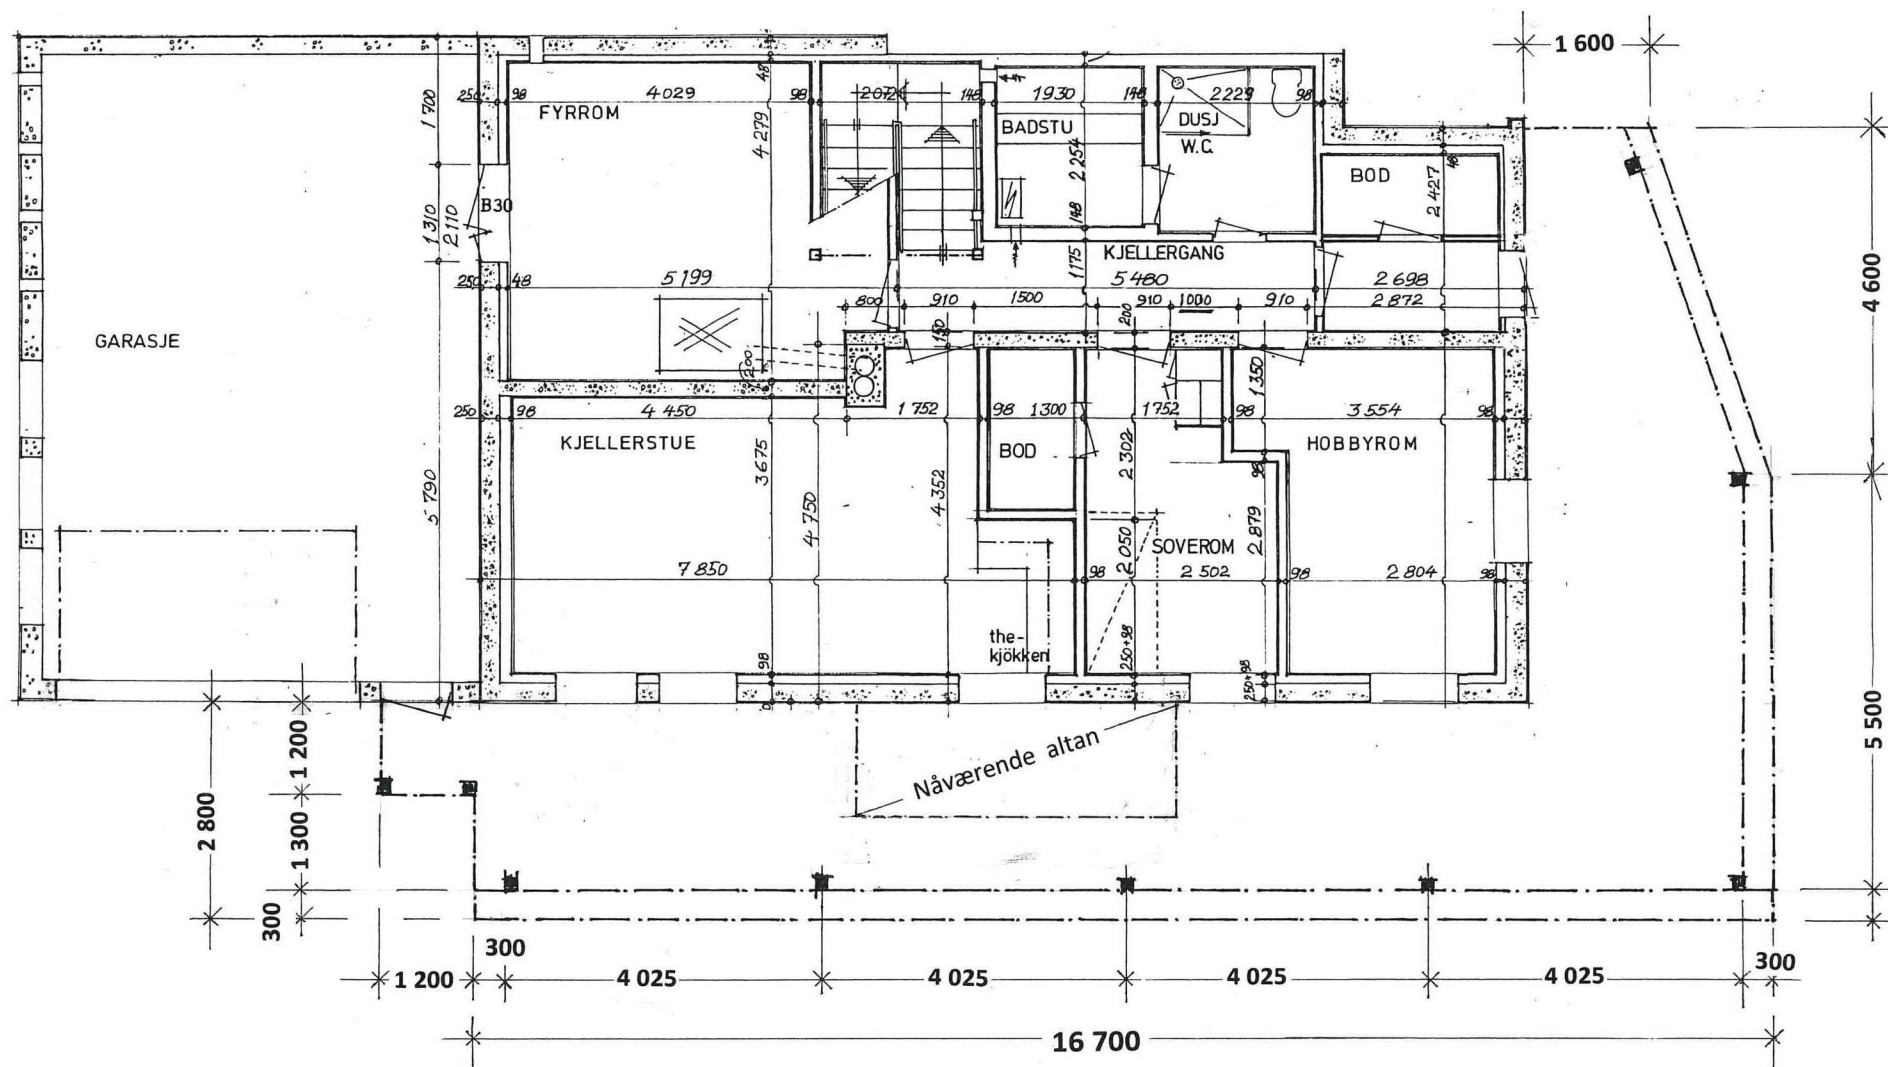


Prosj. utvidelse av altan på Hønsedalen 19 , gnr. 172, bnr. 163 i Lindås kommune

Plan av underetasje i Mål = 1 : 100.



Seim , 06. 11. 2019 , Nils Geir Seim


E-2

22

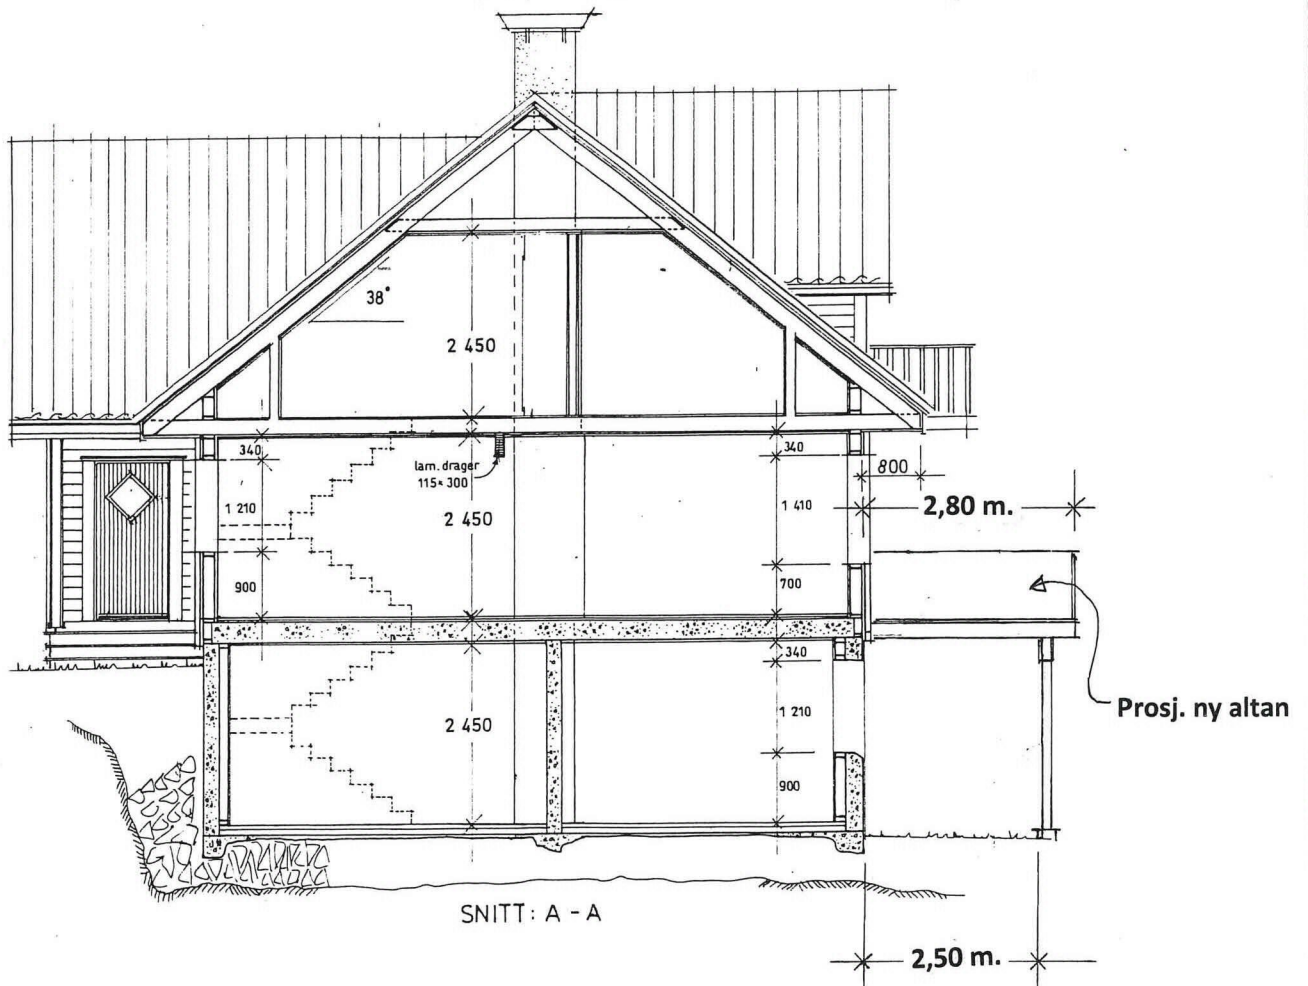

E-4

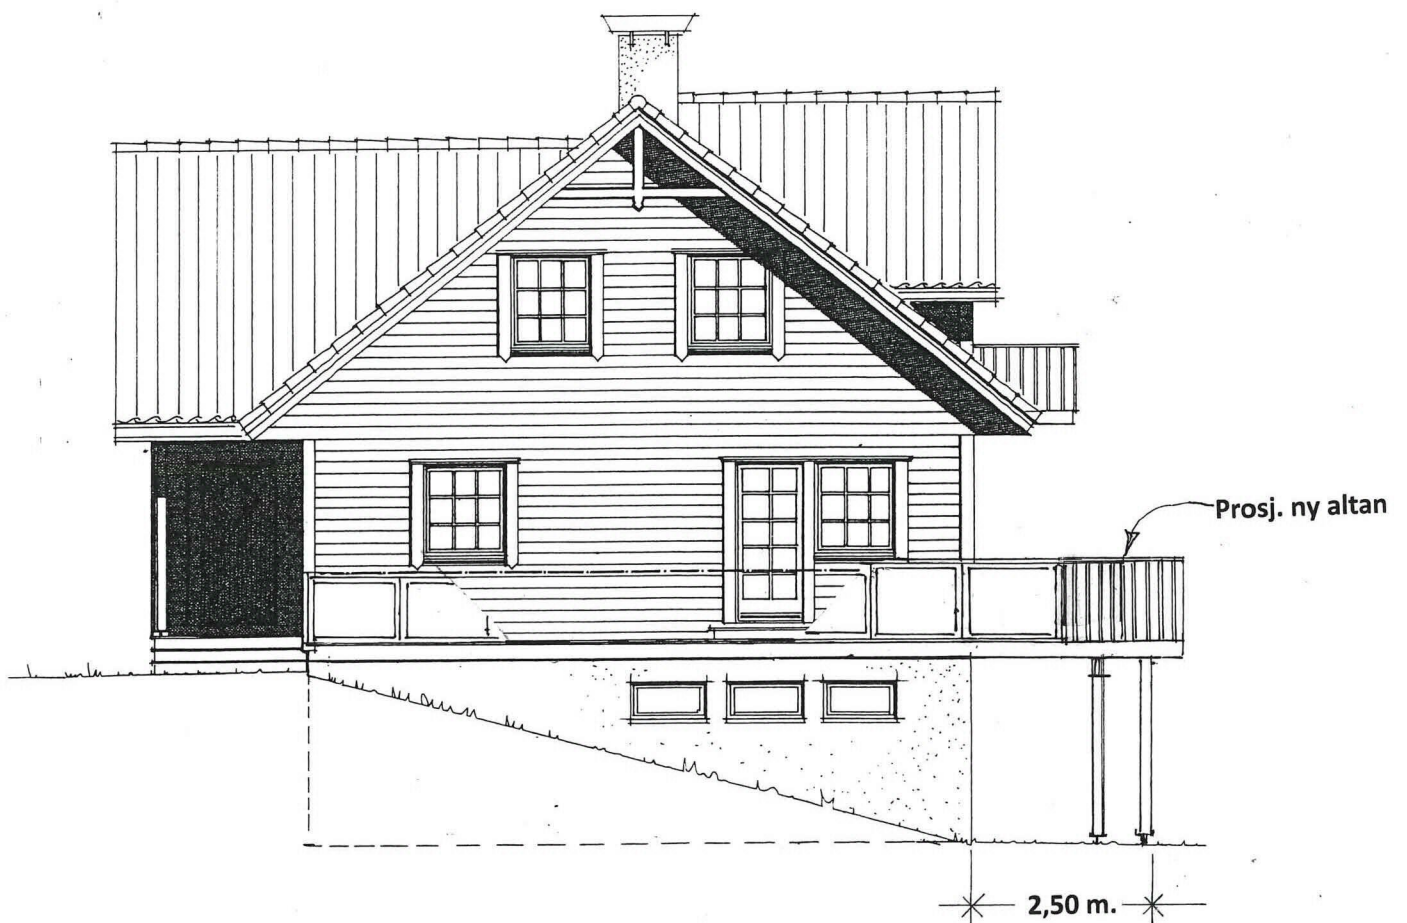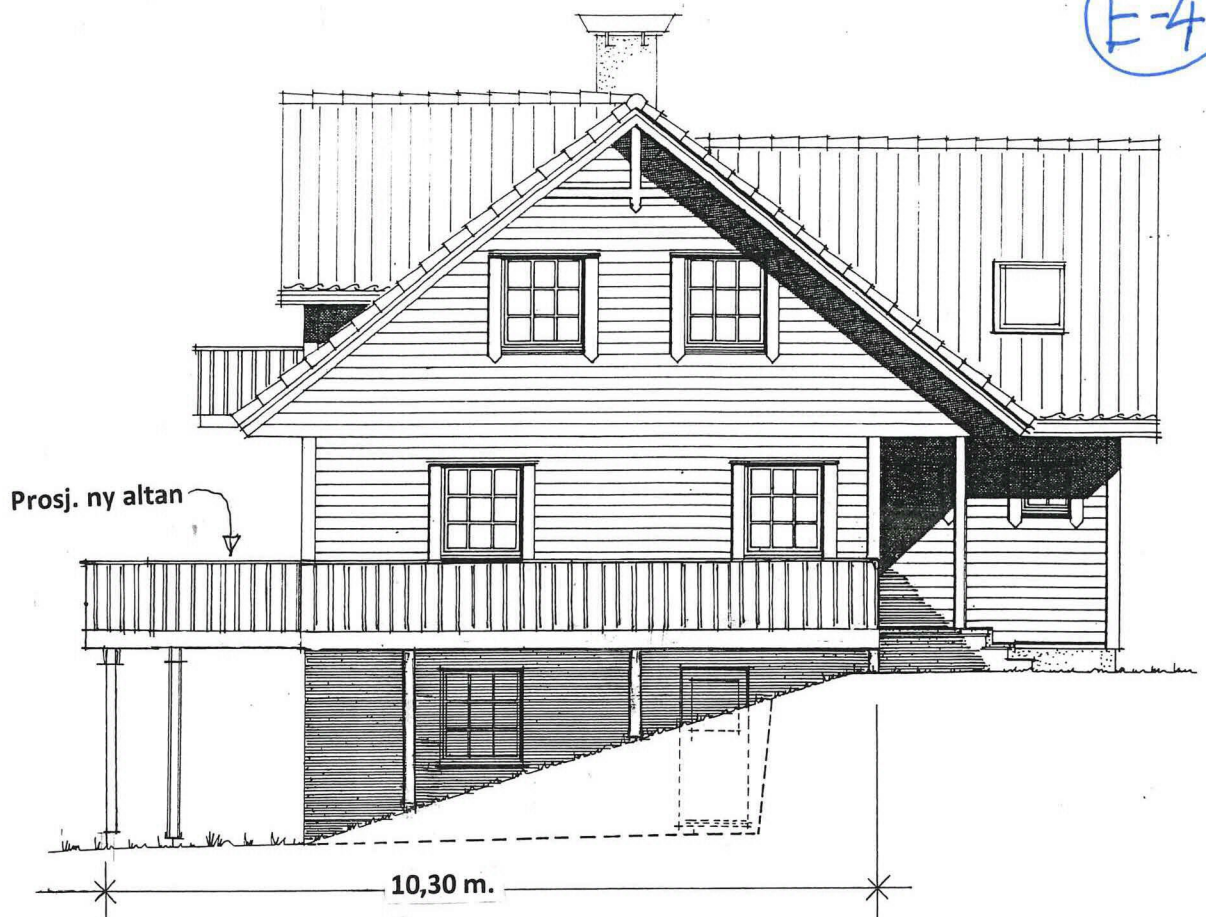

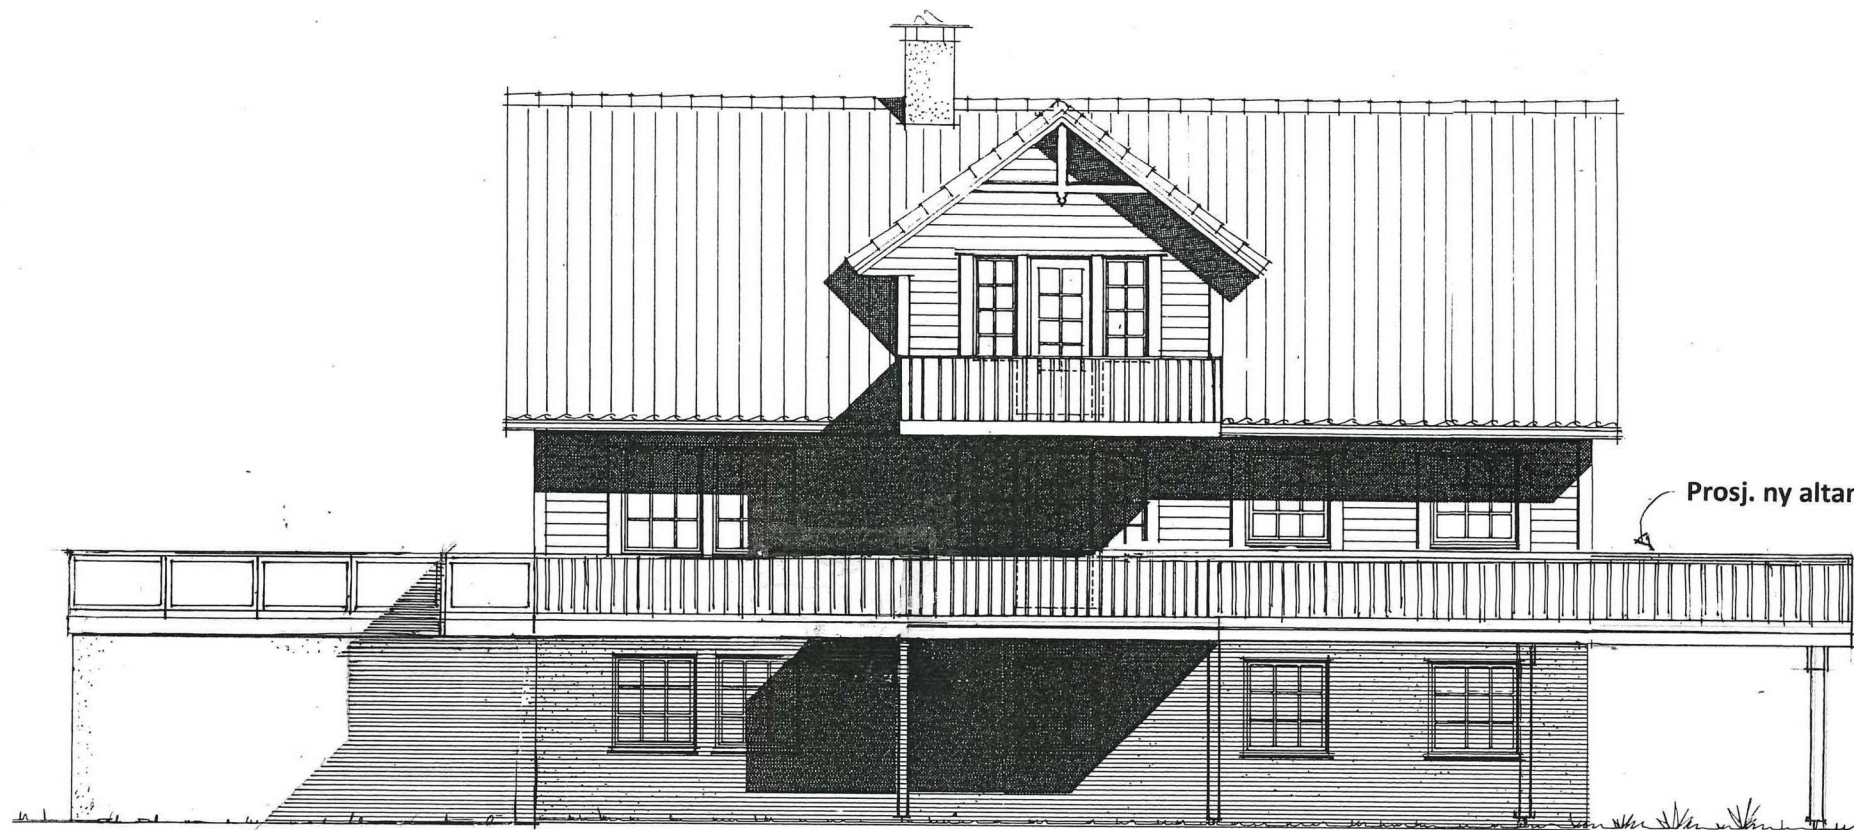

Prosj. utvidelse av altan på Hønsedalen 19 , gnr. 172, bnr. 163 i Lindås kommune
 Fasade mot VEST i Mål = 1 : 100.

Seim , 06. 11. 2019 , Nils Geir Seim