

Kommunens saksnr.

025121

Nullstill




Søknad om ferdigattest

Pbl § 21-10, SAK10 §§ 8-1 og 8-2

Søknaden gjelder							
Eiendom/ byggested	Gnr.	Bnr.	Festenr.	Seksjonsnr.	Bygningsnr.	Bolignr.	Kommune
	Adresse				Postnr.	Poststed	
	134	364			5911	ALVER	
	Løhøyen 1, ved pumpestasjon				Alversund		
Ferdigattest							
Tilfredsstiller tiltaket kravene til ferdigattest? <input checked="" type="checkbox"/> Ja <input type="checkbox"/> Nei Hvis nei, fyll ut informasjonen nedenfor.							
Det gjenstår følgende arbeider av mindre vesentlig betydning som vil bli utført innen 14 dager:							
Type arbeider							
Bekreftelse på at disse arbeidene er utført vil være kommunen i hende innen: Dato							
Oppdatert dokumentasjon							
Er det foretatt ikke søknadspliktige endringer/justeringer i forhold til tillatelsen?							
<input type="checkbox"/> Ja <input checked="" type="checkbox"/> Nei Hvis ja, vedlegg oppdatert situasjonsplan, tegninger eller dokumentasjon som viser hva som er utført.							
Sluttrapport for avfall							
Sluttrapport av Dato vedlegges søknaden							Vedlegg nr.
							K -
Ansvarlig søker forplikter seg til å påse at sluttrapporten blir ajourført og oppbevart.							
Varmesystem							
Energiforsyning				Varmefordeling			Ikke relevant <input checked="" type="checkbox"/>
<input type="checkbox"/> Elektrisitet	<input type="checkbox"/> Sol	<input type="checkbox"/> Vannbåren gulvvarme	<input type="checkbox"/> Luftoppvarming				
<input type="checkbox"/> Biobrensel	<input type="checkbox"/> Gass	<input type="checkbox"/> Vannbåren radioator	<input type="checkbox"/> Kamin/ovn/peis				
<input type="checkbox"/> Varmepumpe - luft	<input type="checkbox"/> Olje/parafin	<input type="checkbox"/> Elektriske varmekabler	<input type="checkbox"/> Annet				
<input type="checkbox"/> Varmepumpe - berg/sjø	<input type="checkbox"/> Annet	<input type="checkbox"/> Elektriske panelovner					
<input type="checkbox"/> Fjernvarme/spillvarme							
Erklæring							
<input checked="" type="checkbox"/> Det bekreftes at tilstrekkelig dokumentasjon som grunnlag for driftsfasen er overlevert byggeverkets eier							
Vedlegg							
Beskrivelse av vedlegg				Gruppe	Nr. fra - til	Ikke relevant	
Situasjonsplan, avkjøringsplan				D	1 - 1	<input type="checkbox"/>	
Tegninger, plan, snitt, fasade				E	-	<input checked="" type="checkbox"/>	
Redegjørelser/kart				F	-	<input checked="" type="checkbox"/>	
Gjennomføringsplan				G	1 - 1	<input type="checkbox"/>	
Sluttrapport for avfallsplan og miljøsaneringsbeskrivelse				K	-	<input checked="" type="checkbox"/>	
Boligspesifikasjon i matrikkelen				H	-	<input checked="" type="checkbox"/>	
Uttalelser fra andre offentlige myndigheter				I	1 - 1	<input type="checkbox"/>	
Andre vedlegg <i>Sosi i eget vedlegg</i>				Q	1 - 1	<input type="checkbox"/>	
Underskrifter							
Ansvarlig søker for tiltaket (for tiltak etter pbl § 20-1)				Tiltakshaver (bare for tiltak uten ansvarlig søker pbl 20-4)			
Foretak Ing. Taule AS				Navn Alver kommune- Veg, vatn avløp-forvaltning			
Organisasjonsnummer 988103381				Organisasjonsnummer 920290922			
Kontaktperson Karl Atle Taule		Telefon	Mobiltelefon 90866010	Kontaktperson Arne Helgesen		Telefon 56375669	Mobiltelefon
E-post atle@ing-taule.no				E-post arne.helgesen@alver.kommune.no			
Dato 12/4-21		Underskrift <i>Karl Atle Taule</i>		Dato 12/4-21		Underskrift <i>Arne Helgesen</i>	
Gjentas med blokkbokstaver Karl Atle Taule				Gjentas med blokkbokstaver			

025/21

01

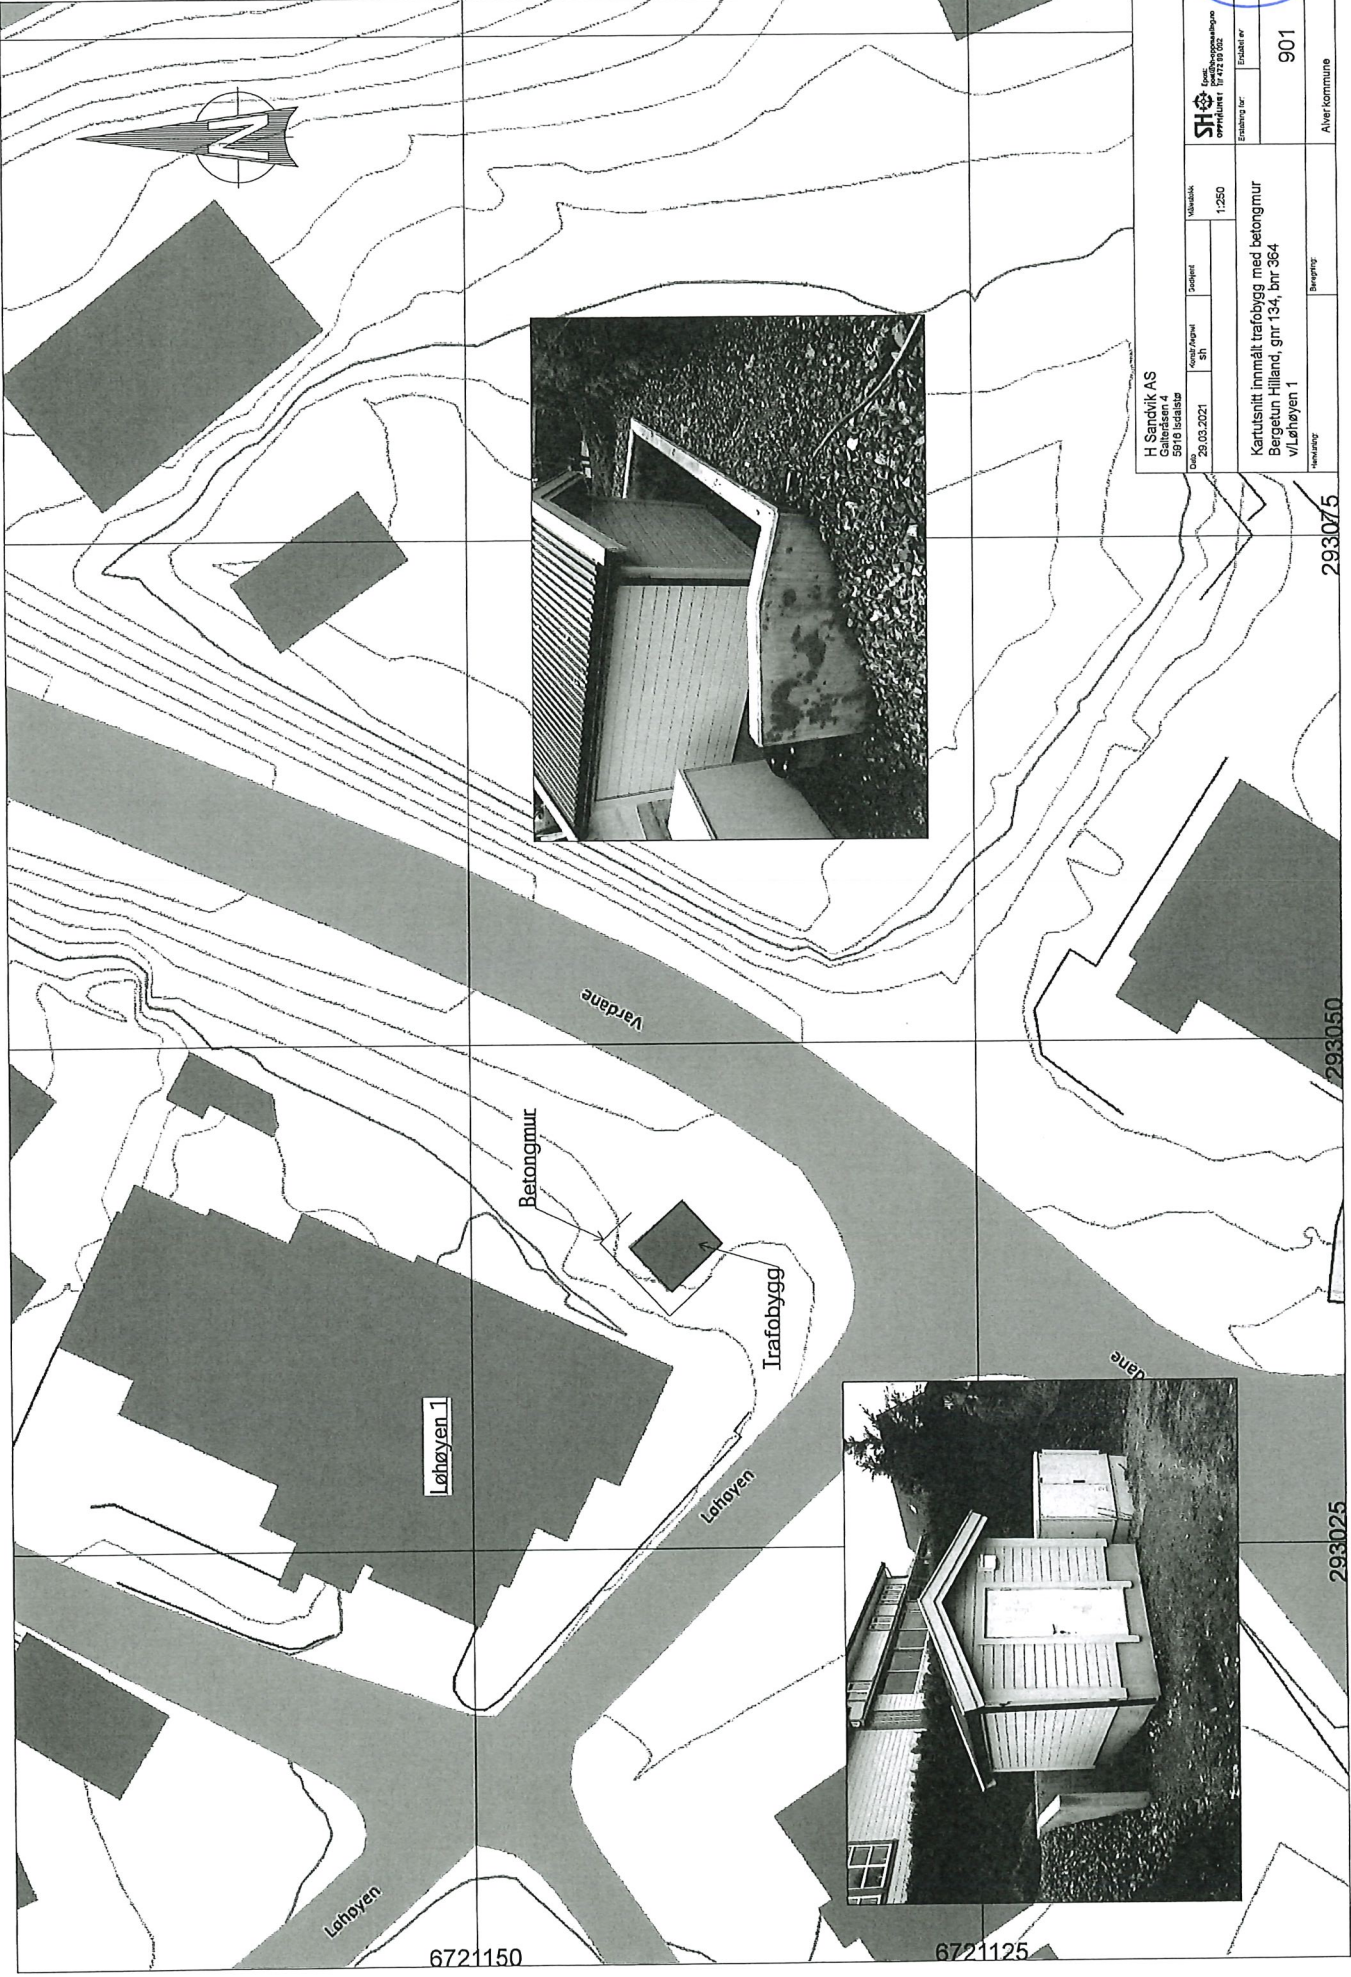




Gjennomføringsplan

Etendom/ byggested	Gnr. 134	Bnr. 364	Festnr.	Seksj.nr.	Bygn.nr.	Kommune ALVER	Adresse Løhøyen 1-ved pumpestasj	Postnr. 5911	Poststed Alversund	Signalnr, ansv. søker 1	Dato 12/4-21	Signatur, ansv. søker <i>Hell Thom</i>
-----------------------	-------------	-------------	---------	-----------	----------	------------------	-------------------------------------	-----------------	-----------------------	----------------------------	-----------------	---

(1)	Beskrivelse av fagområde, ansvarsområde, tiltaksklasse (i hhv. prosjektering, utførelse og kontroll)			(2)	(3)	Foretakets navn og org.nr.	Kryss for planlagt samsvarserklæring / kontrollertklæring erstattes med dato når denne foreligger				(8)	(9)
	Beskrivelse av ansvarsområdet hentet fra erklæring om ansvarsrett	Tiltaks-klasse	Søknad om rammetillatelse				Søknad om igangsettings-tillatelse/lett-trinnsøknad	Søknad om midlertidig brukstillatelse	Søknad om ferdiggjøst			
SØK	Ansvarlig søker hele prosjektet	1	Ing. Taule AS-988103381									<input type="checkbox"/>
PRO	Ansvarlig prosjekterende grunnarbeid	1	H.Sandvik AS-989482920				✓ 28/10-20					<input checked="" type="checkbox"/>
PRO	Ansvarlig 9894829prosjekterende betongarbeid	1	H.Sandvik AS-989482920				✓ 28/10-20				16/3-21	<input checked="" type="checkbox"/>
UTF	Ansvarlig utførende grunnarbeid	1	H.Sandvik AS-989482920								16/3-21	<input checked="" type="checkbox"/>
UTF	Ansvarlig utførende betongarbeid	1	H.Sandvik AS-989482920								16/3-21	<input checked="" type="checkbox"/>
PRO	Plassering	1	Ing. Taule AS-988103381				✓ 28/10-20					<input checked="" type="checkbox"/>
UTF	Plassering	1	Ing. Taule AS-988103381								16/3-21	<input checked="" type="checkbox"/>
		-										<input type="checkbox"/>
		-										<input type="checkbox"/>
I-1

Karl Atle Taule *GRUP 134/364 025/21*

Fra: Kjetil Ertvaag <kjetil.ertvaag@alver.kommune.no>
Sendt: torsdag 18. mars 2021 09.31
Til: Karl Atle Taule
Emne: Uttalelse Løhøyen 1

Hei,

Uttalelse fra Drift VVA,

Vi har ingen anmerkninger på muren på Løhøyen 1 på Hilland.

Vennlig hilsen,

Kjetil Ertvaag | Avd. Leder VVA
Telefon: +47 92861601
Innbyggjarservice: +47 56 37 50 0



ALVER
KOMMUNE