



Andre Semmingsen Fivelsdal
Storhaugen 33 B
5955 LINDÅS

Referanser:
Dykkar:
Vår: 21/3133 - 21/24509


Saksbehandlar:
Anngunn Marie Gullbrå
anngunn.gullbra@alver.kommune.no

Dato:
13.04.2021

Melding om bygning eller tilbygg som er unntatt søknadsplikt - gbnr 123/140 Risa

Kommunen har registrert ferdig oppsatt garasje i matrikkelen etter opplysningar i innsendt melding frå deg.

Garasjen er plassert ca i kart (grunnmur) og bygningsopplysningane er registrert i bygningsdelen i matrikkelen. De har opplyst BRA (innvendig bruksareal) til 45 m². Ut i frå oppgitte mål ser dette ut til å vera utvendig areal (BYA)? Me har difor registrert 43 m² BRA og 45 m² BYA. Det er elles også litt avvik mellom oppgitt lengde på bygge og di innteikning i kartet.

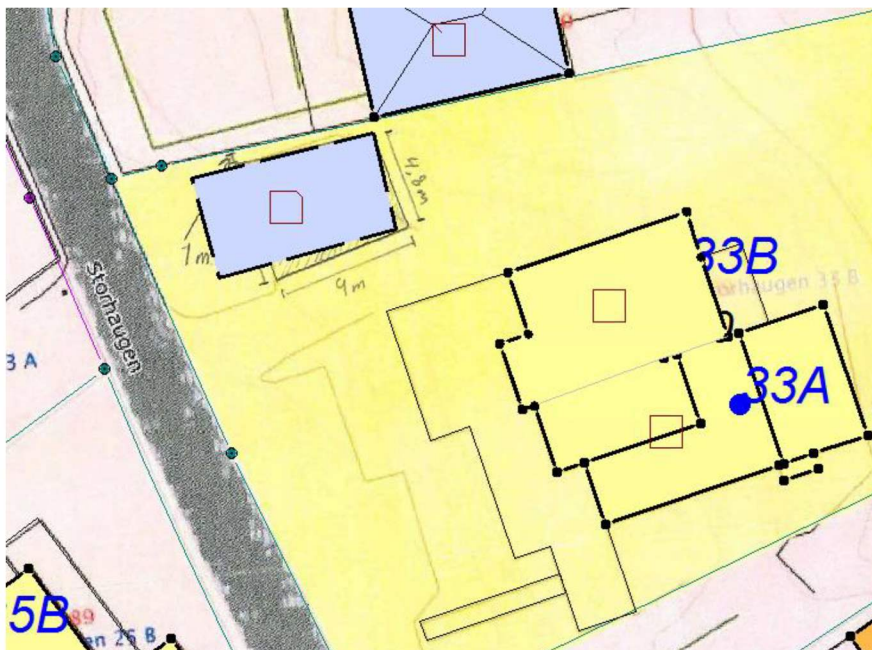

Ved denne registreringa av bygg/tilbygg utan søknadsplikt etter Pbl §20-5 i kart og matrikkel, er det ikkje vurdert om oppsett bygg/ tilbygg oppfyller vilkåra til fritak frå søknadsplikt.

Vedlagt er matrikkelrapport som viser kva opplysningar som er registrert om bygget. Om det er noko me kan retta, kan de gje tilbakemelding på e-post til undertekna.

Med vennleg helsing
Alver kommune, Kart og oppmåling

Anngunn Marie Gullbrå
avdelingsingeniør

Dette dokumentet er elektronisk godkjent og har difor ingen signatur.

Vedlegg:

123-140-2-garasje-u søknadsplikt

Mottakarar:

Andre Semmingsen Fivelsdal
Nina Rambjørg

Storhaugen 33 B
Storhaugen 33 B

5955 LINDÅS
5955 LINDÅS