



Hanne Seljelid
Veråsvegen 36
5955 LINDÅS

Referanser:
Dykkar:
Vår: 20/18126 - 21/25609


Saksbehandlar:
Anngunn Marie Gullbrå
anngunn.gullbra@alver.kommune.no

Dato:
15.04.2021

Melding om registrert bygning unntatt søknadsplikt - Garasje GBNR 108/496

Kommunen har registrert ferdig oppsatt garasje i matrikkelen etter opplysningar i innsendt melding frå deg. Saka var dessverre ført på feil saksbehandlar- difor ikkje tilbakemelding før.

Garasjen er plassert ca i kart (fasadeliv) og bygningsopplysningane er registrert i bygningsdelen i matrikkelen.

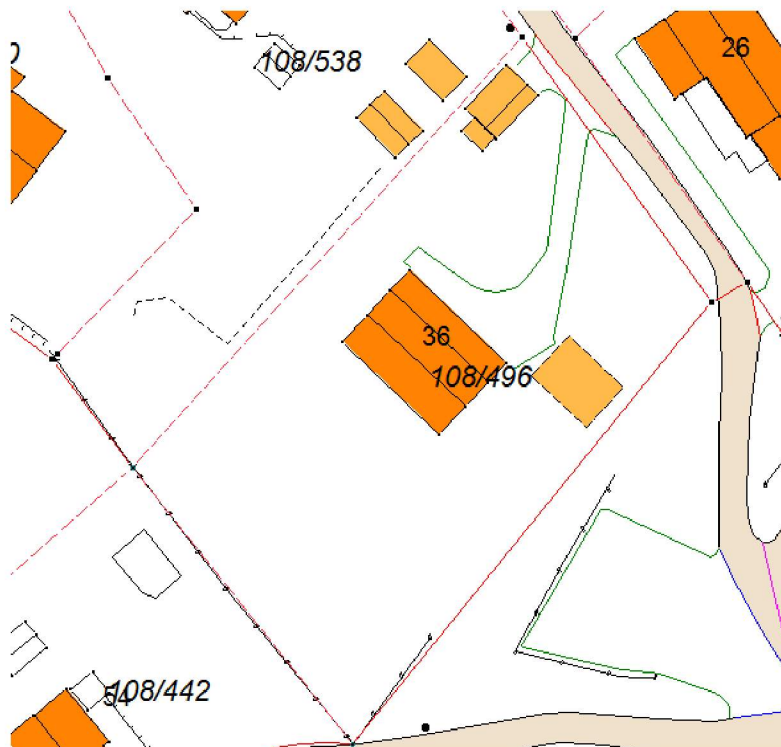

Ved denne registreringa av bygg/tilbygg utan søknadsplikt etter Pbl §20-5 i kart og matrikkel, er det ikkje vurdert om oppsett bygg/ tilbygg oppfyller vilkåra til fritak frå søknadsplikt.

Vedlagt er matrikkelrapport som viser kva opplysningar som er registrert om bygget.

Med vennleg helsing
Alver kommune, Kart og oppmåling

Anngunn Marie Gullbrå
avdelingsingeniør

Dette dokumentet er elektronisk godkjent og har difor ingen signatur.

Vedlegg:

180-496-garasje

Mottakarar:

Hanne Seljelid
Yngve Njøten

Veråsvegen 36
Veråsvegen 36

5955 LINDÅS
5955 LINDÅS