

From: Post Alver byggesak
Sent: Wed, 24 Jun 2020 10:57:02 +0000
To: Ottar Mæstad
Subject: VS: kart planstatus gbnr 347/70

Hei! Da slipper Du dispensasjon frå byggjegrænse mot sjøen, stipla lina viser den med grått nedanfor.

Larissa Dahl | Rådgjevar Plan og byggesak

E-post: byggesak@alver.kommune.no

Innbyggjarservice: +47 56 37 50 00

www.alver.kommune.no




Ved ytterlegare spørsmål, ver venleg å ta kontakt med oss på innbyggjarservice. Informasjon om opningstider finn du på www.alver.kommune.no/innhald/plan-bygg-og-eiendom/treng-du-hjelp/ eller ved å ringe telefon 56 37 50 00.

Innsending av søknadar og anna dokumentasjon i saker skal sendast til postmottak@alver.kommune.no

Fra: Hans Ove Kannenberg
Sendt: onsdag 24. juni 2020 12:41
Til: Post Alver byggesak
Kopi: Marianne Aadland Sandvik
Emne: SV: kart planstatus gbnr 347/70


Hei,

Den fremstår slik.

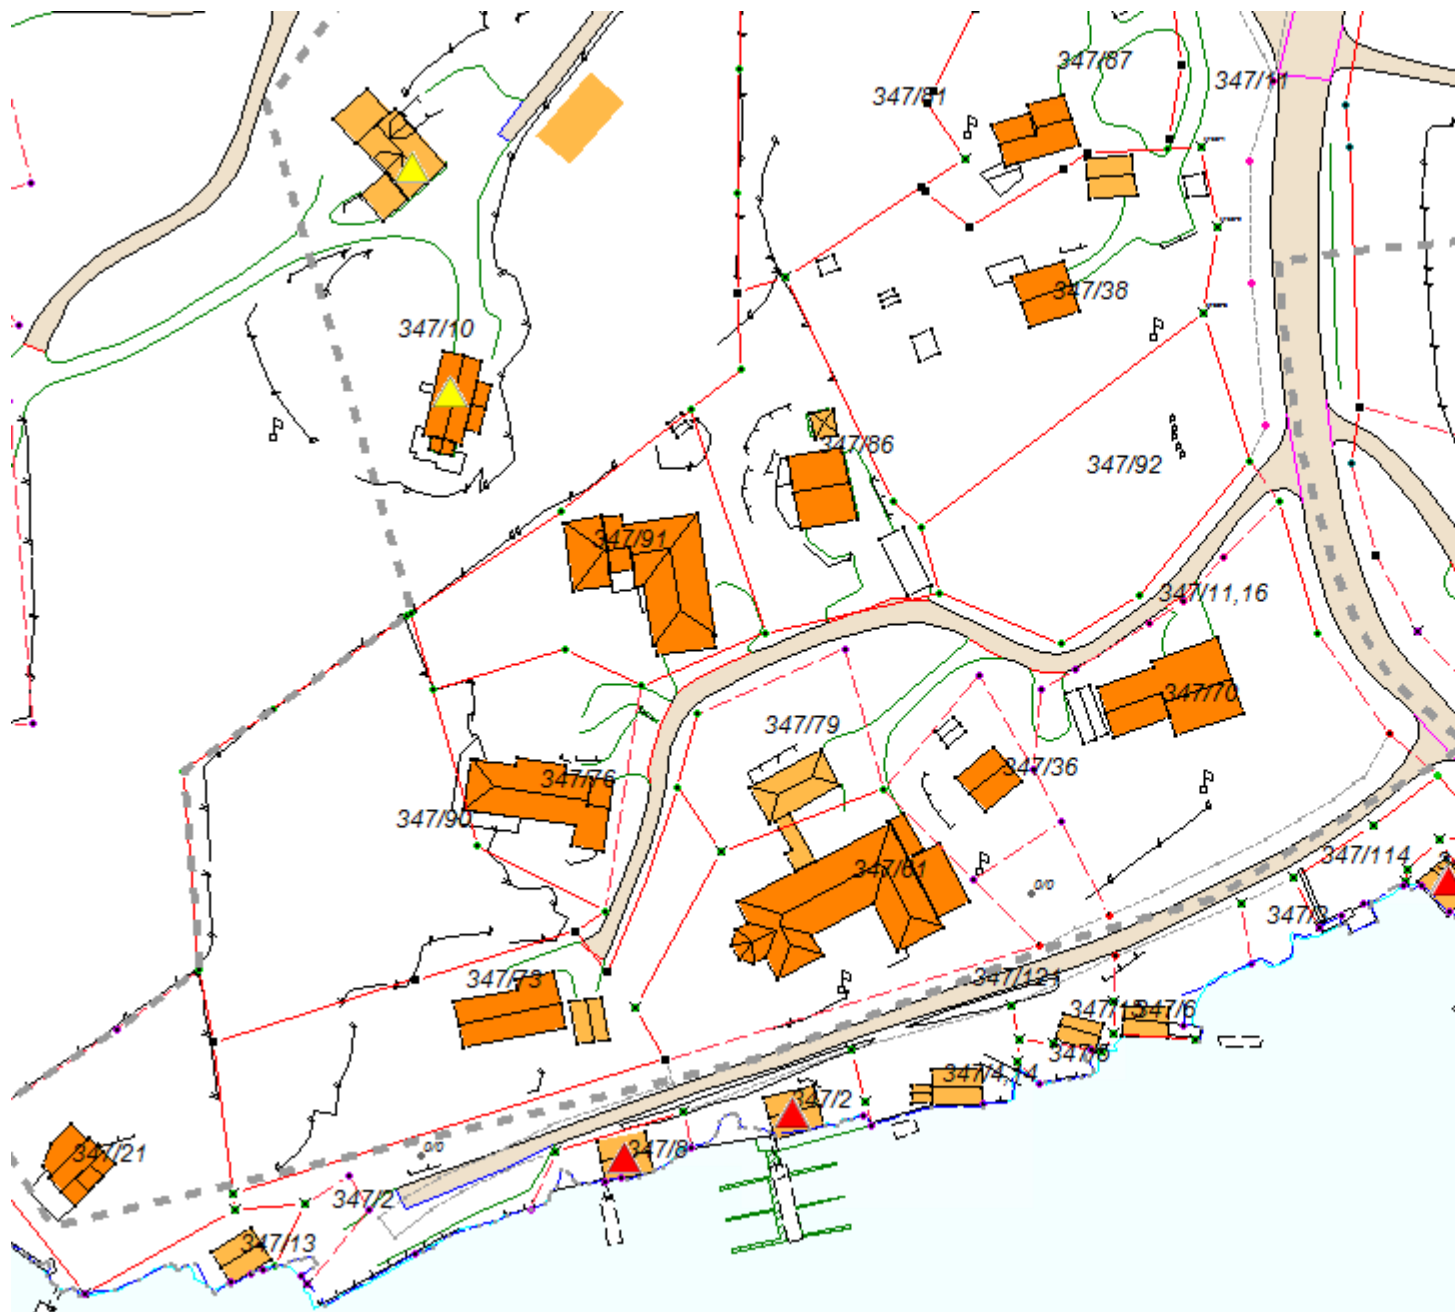

Fra: Post Alver byggesak
Sendt: onsdag 24. juni 2020 11:39
Til: 'ottar.mestad@cmi.no'
Emne: kart planstatus gbnr 347/70

Hei, sender plankart utsnitt, kommer tilbake med spl. Om du trenger dispensasjon frå strandsona, men Fylkesveg og kommunalveg muligens kreves det dispensasjon fra

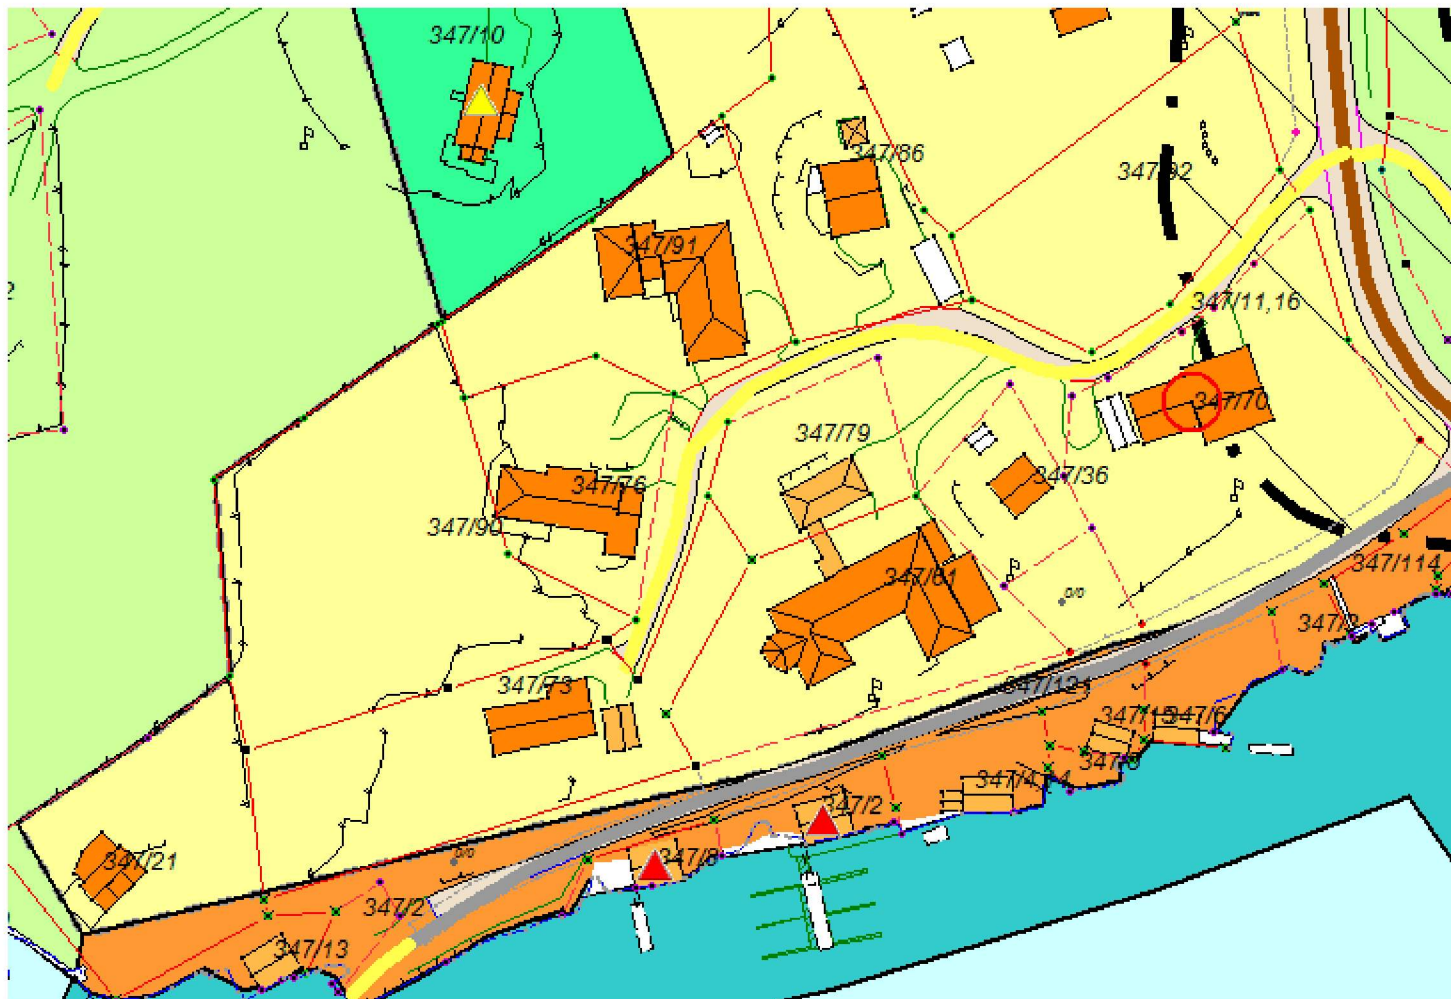

Larissa Dahl | Rådgjevar Plan og byggesak

E-post: byggesak@alver.kommune.no

Innbyggjarservice: +47 56 37 50 00

www.alver.kommune.no



Ved ytterlegare spørsmål, ver venleg å ta kontakt med oss på innbyggjarservice. Informasjon om opningstider finn du på www.alver.kommune.no/innhald/plan-bygg-og-eiendom/treng-du-hjelp/ eller ved å ringe telefon 56 37 50 00.

Innsending av søknadar og anna dokumentasjon i saker skal sendast til postmottak@alver.kommune.no

