



Ivar Larsen

Referanser:  
Dykkar:  
Vår: 21/3254 - 21/26602


Saksbehandlar:  
Anngunn Marie Gullbrå  
anngunn.gullbra@alver.kommune.no

Dato:  
20.04.2021

## Melding om bygning eller tilbygg som er unntatt søknadsplikt - gbnr 443/103 Toska

Kommunen har registrert ferdig oppsatt garasje/uthus i matrikkelen etter opplysningar i innsendt melding frå deg.

Uthuset er plassert ca i kart ( fasadeliv) og bygningsopplysningane er registrert i bygningsdelen i matrikkelen. Då du ikkje hadde skrive på mål på bygget, er det registrert utifrå teikninga på innsendt kart.

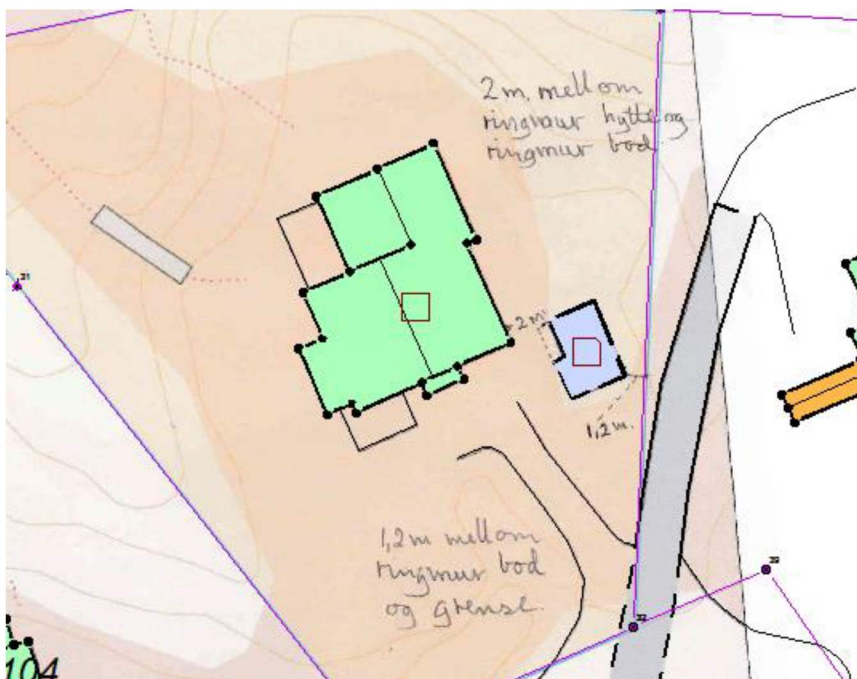

Ved denne registreringa av bygg/tilbygg utan søknadsplikt etter Pbl §20-5 i kart og matrikkel, er det ikkje vurdert om oppsett bygg/ tilbygg oppfyller vilkåra til fritak frå søknadsplikt.

Vedlagt er matrikkelrapport som viser kva opplysningar som er registrert om bygget/tilbygget.

Med vennleg helsing  
Alver kommune, Kart og oppmåling

Anngunn Marie Gullbrå  
avdelingsingeniør

*Dette dokumentet er elektronisk godkjent og har difor ingen signatur.*

**Vedlegg:**

443-103-garasje-uthus

**Mottakarar:**

Ivar Larsen