

Kartvedlegg til protokoll for oppmålingsforretning

Alver Kommune



Eigedom
188/198, 188/182

Saks nr
20213284


Oppdragnr

Rekvirent
Moldekleiv Alf Helge, Freka Invest As

Forretningsdato
20/4/2021

Landmålar
Kjell Rune Standal

Målestokk 1:200

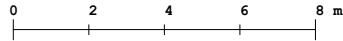

Beskriving/avtalar:

