


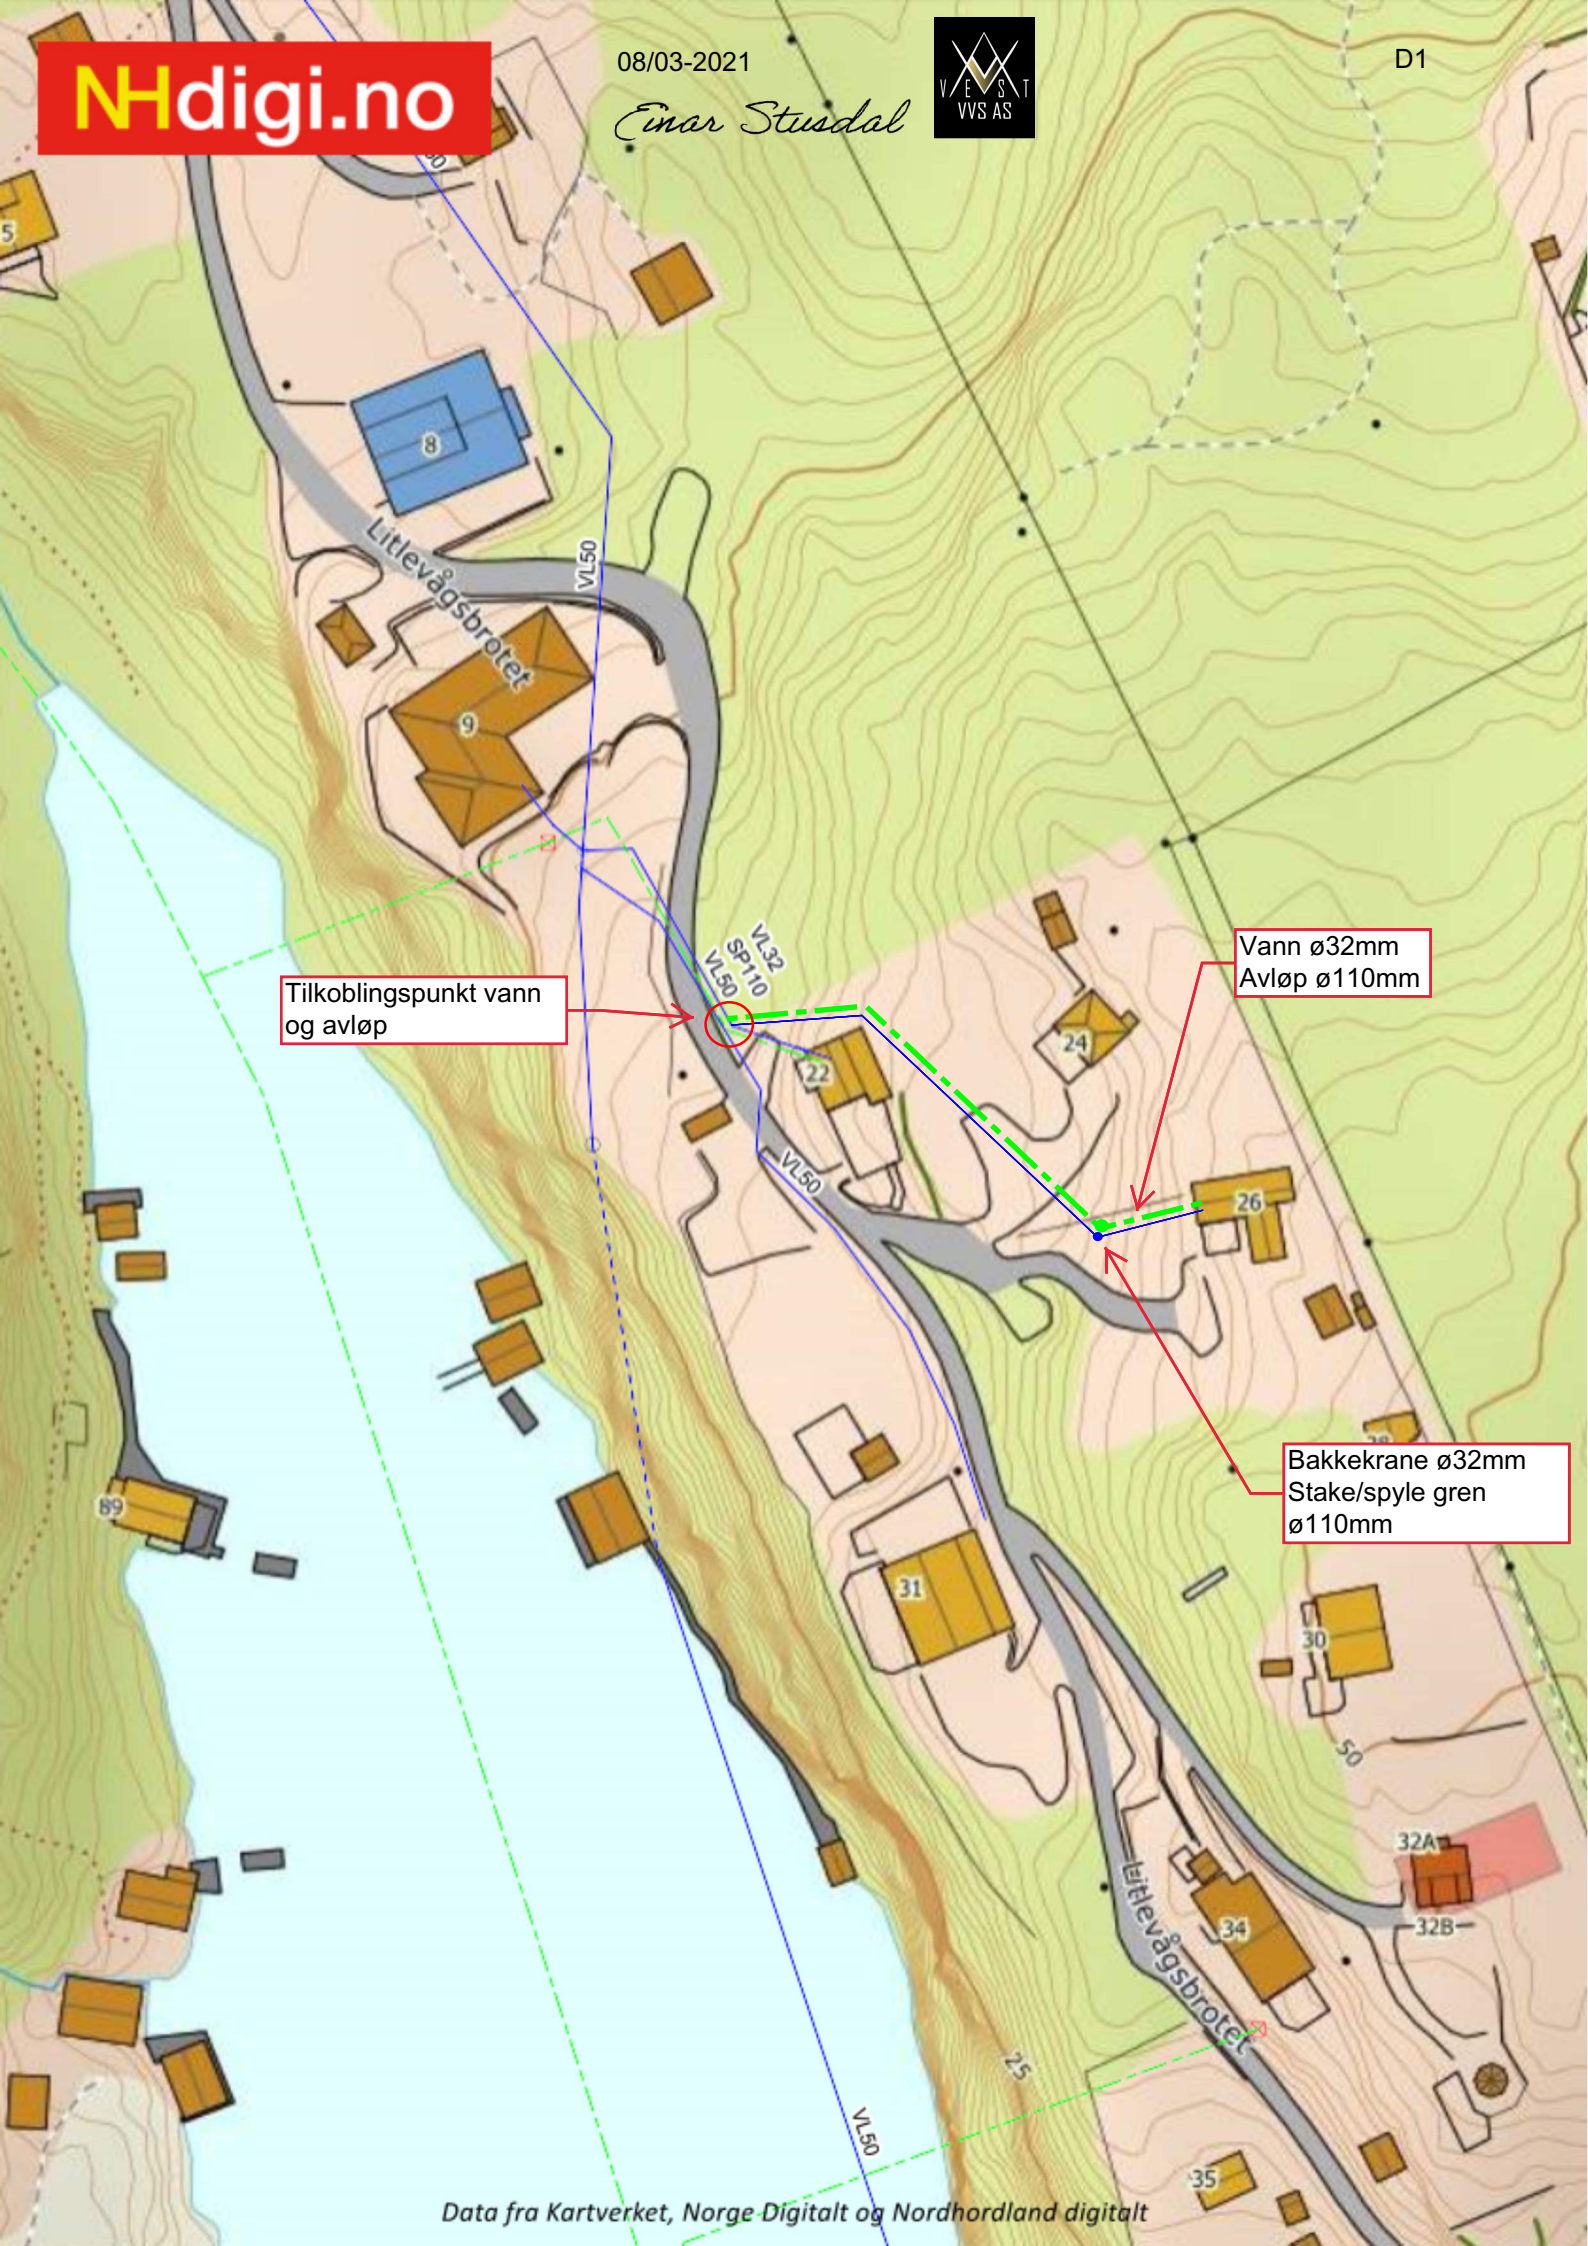

Tilkoblingspunkt vann
og avløp

Vann ø32mm
Avløp ø110mm

Bakkekrane ø32mm
Stake/spyle gren
ø110mm