


Fra: Dag Eivind Hagesæter <dageivin@gmail.com>
Sendt: onsdag 21. april 2021 22:05
Til: Postmottak Alver; Margaret Halland
Emne: Ettersending av tinglyste erklæringar gbnr. 213/62 Eikanger nedre
Vedlegg: Avtale VA rettigheter.pdf; Situasjonsplan Eikanger Vassverk.pdf; Avtale om solidarisk ansvar.pdf

Hei,

De rettighetene er sikret gjennom avtalen som part i Eikanger vassverk.
Vi fikk et avtaleforslag, men jeg tror ikke vi har en signert versjon av det.
De andre husene er vel allerede godkjent, så det skulle vel ikke stille seg annerledes for dette huset?

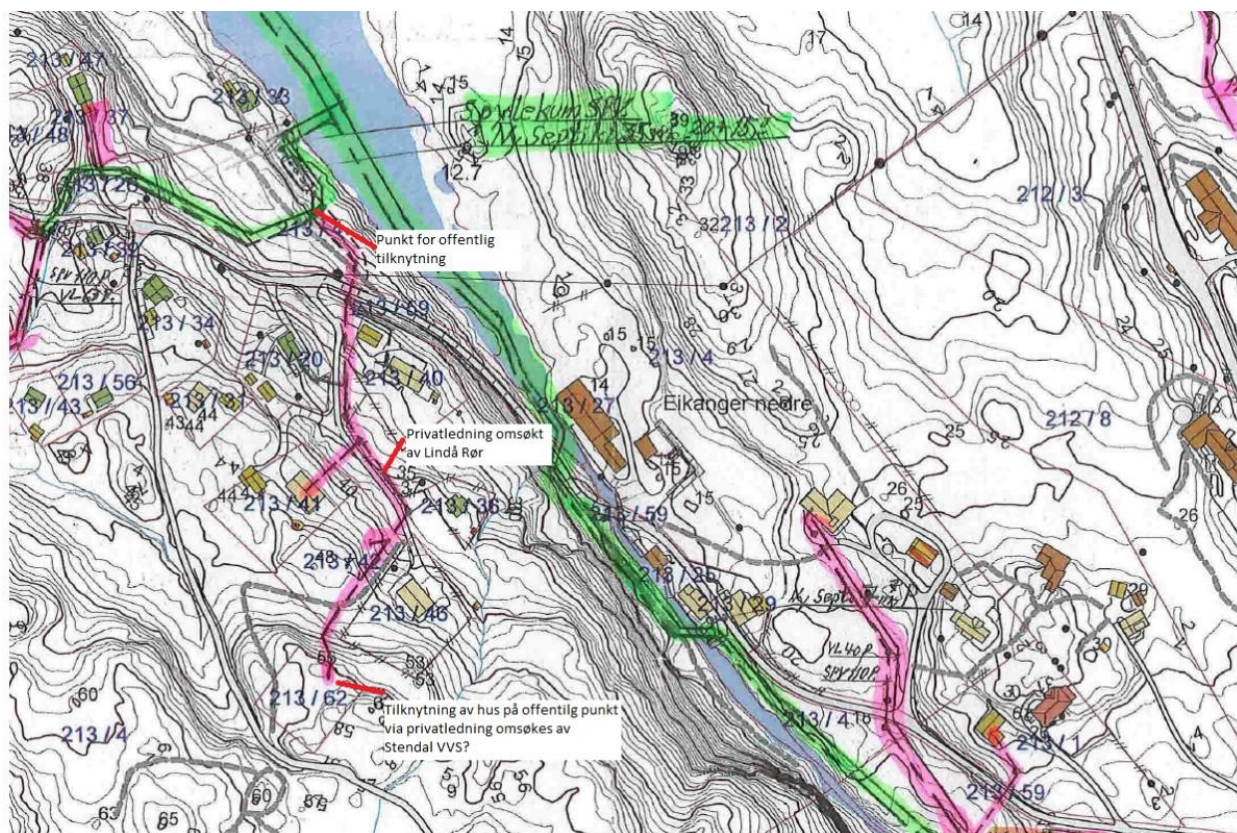

Mvh
Dag Eivind Hagesæter
Øvre Kråkenes 66
5152 Bønes
Tlf 941 00 590