

- Målte Grenser
- Registrerte Grenser
- Udefinert grenser
- ↑ Terrengmålte grense
- ▲ Konstruert grensepunkt
- Bolig
- Bustad m/leilighet
- Våningshus
- Storre bustader
- Hytte/feriehuis
- Garasje/uthus
- Industri/lager
- Andre bygg

Beliggenhet og høyder må oppfattes som orienterende.

VL-SPV Nedre Eikanger — Kommunal og Private.



15/6-15
L.N




Lindås kommune
VVA avdeling
SPV K. tilknytt. eks. pumpest.k
VL K. tilknytt. eks. VL-kum.k

Dato: 2015.06.15
Sign: AH

Eikanger til Lie vatnet



Målestokk
1:3000

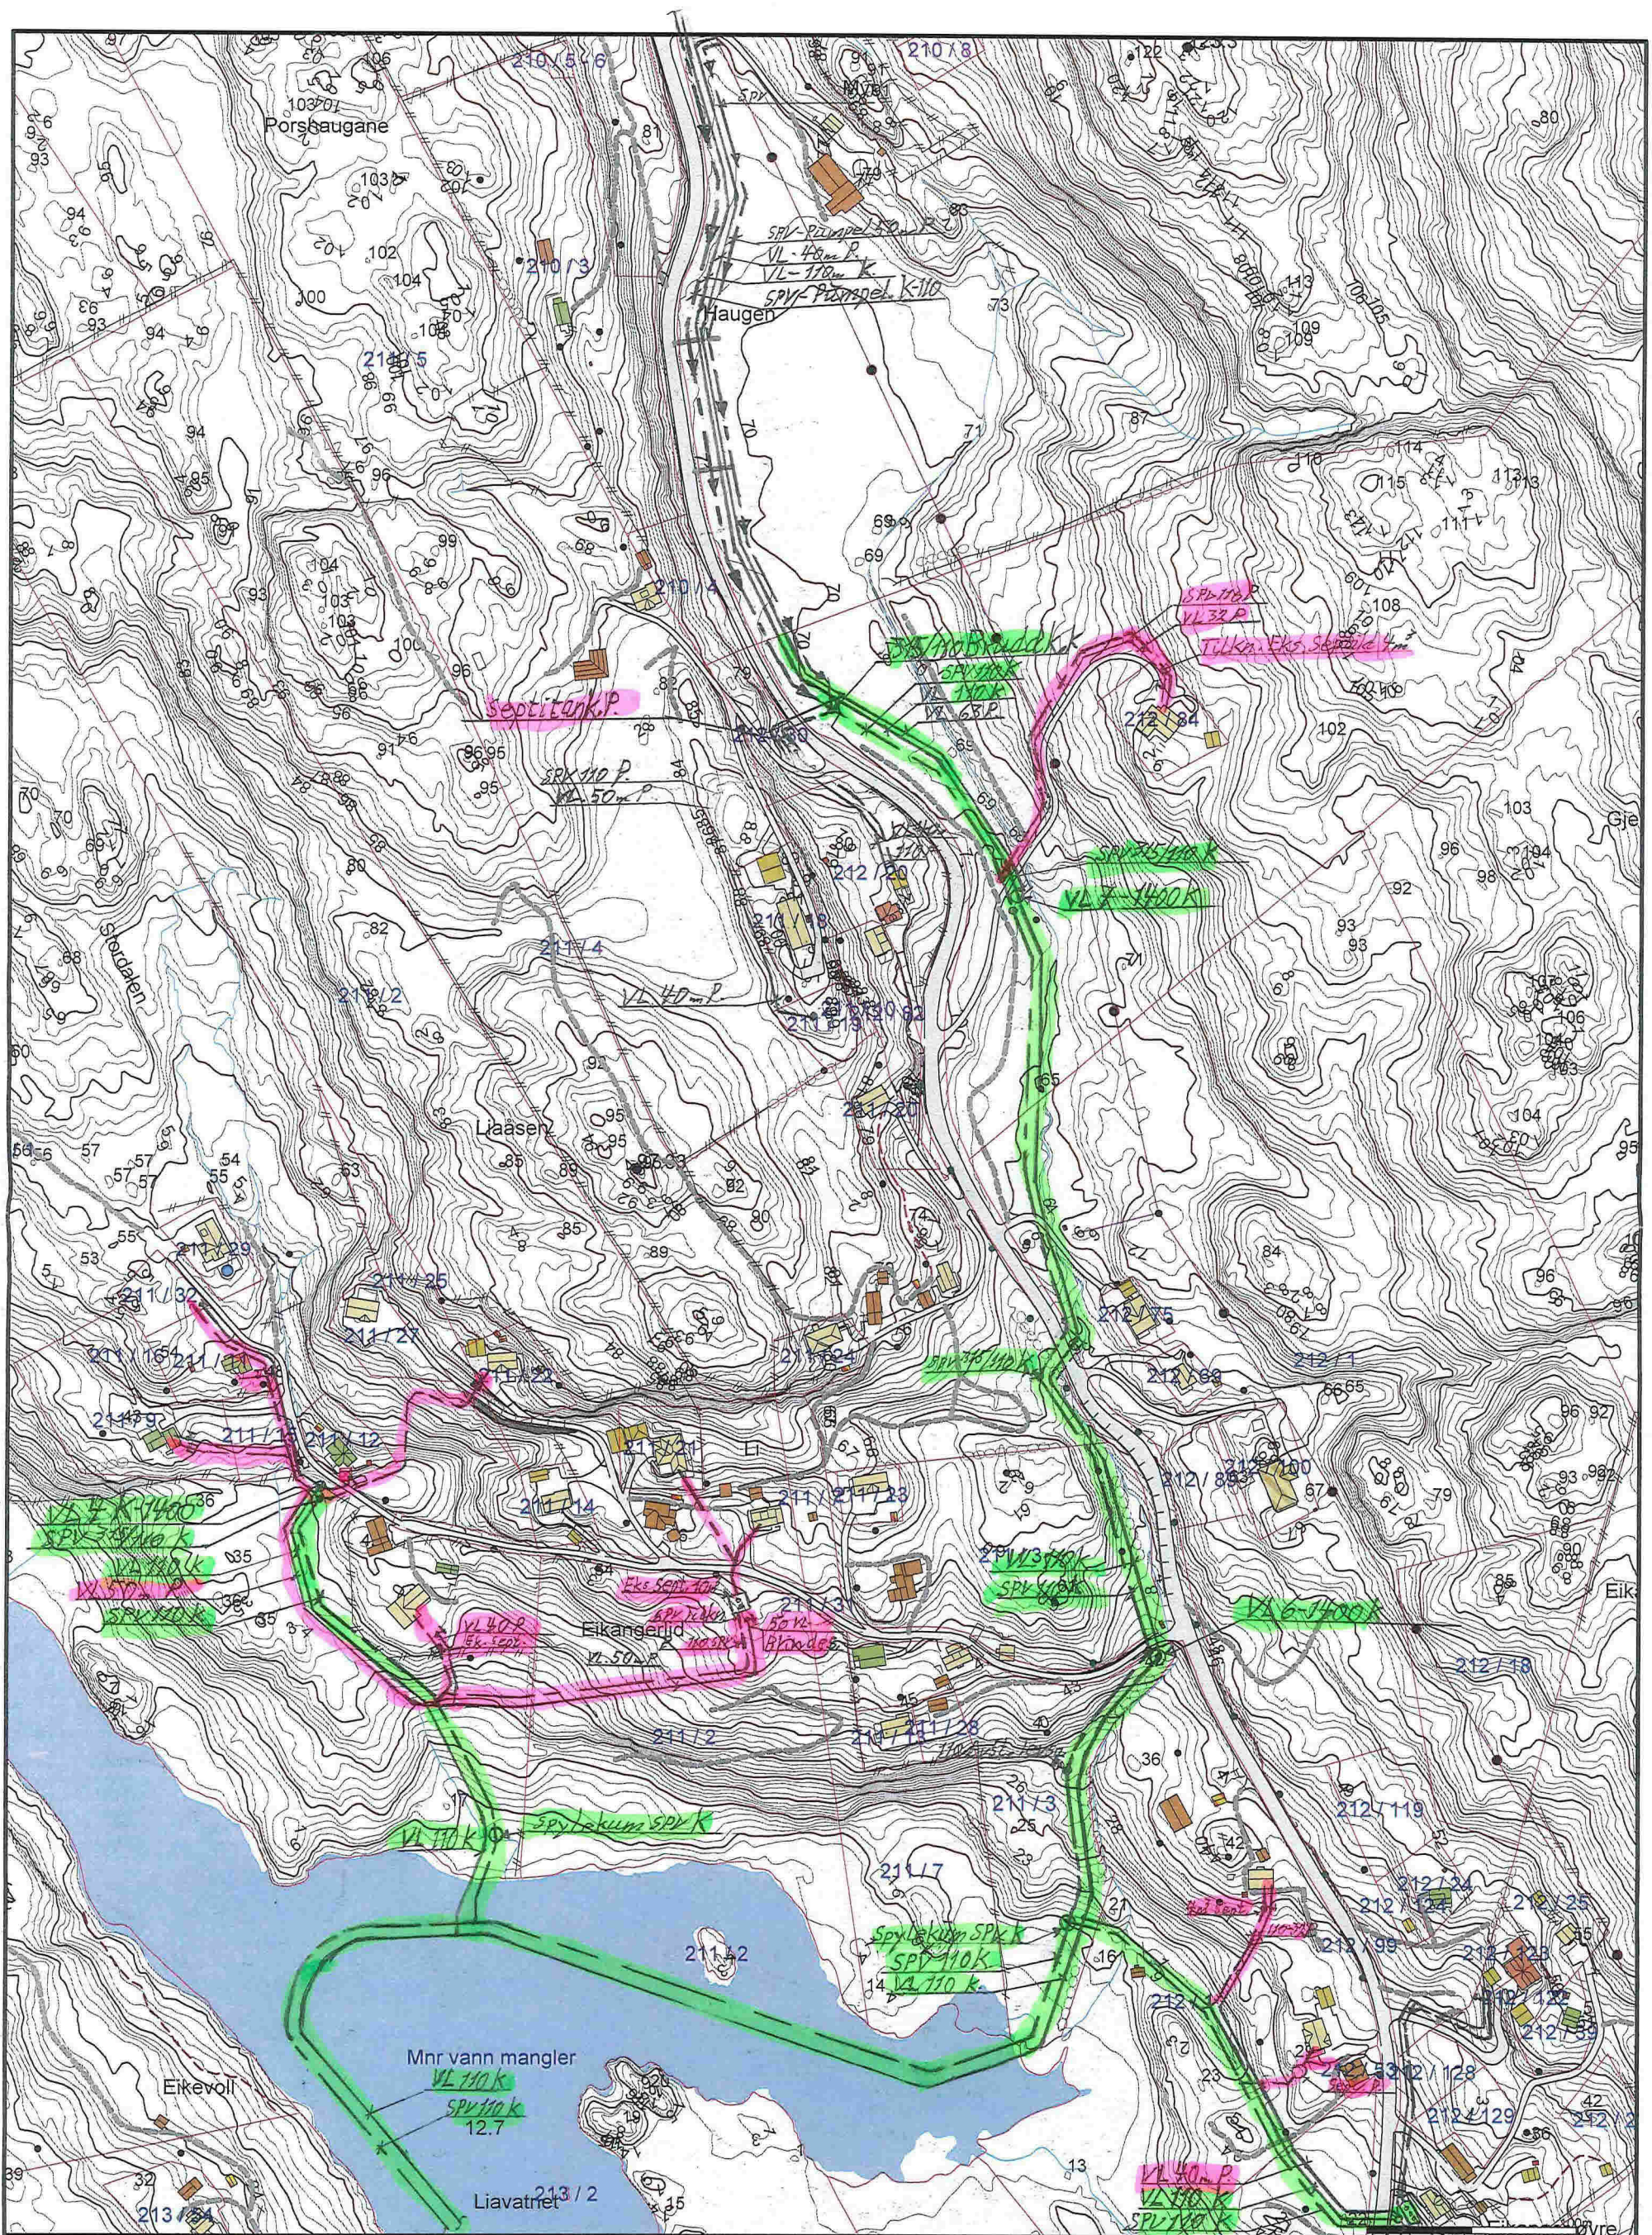

<ul style="list-style-type: none"> — Målte Grenser - Registrerte Grenser Udefinert grenser Terrengmålte grense Konstruert grensepunkt Bolig 	<ul style="list-style-type: none"> Bustad m/leilighet Våningshus Større bustader Hytte/feriehuis Garasje/uthus Industri/lager 	<p>VL - SPV - Eikanger Nedre - kom. - Privat.</p> <p>LINDÅS RØR & SANITER</p> <p>www.lindas-ror.no</p>	<p>Lindås kommune</p> <p>VVA avdeling</p> <p>VL5-1400 K</p>	<p>15/6-15</p> <p>L.N</p>	<p>Dato: 2015.06.15</p> <p>Sign: AH</p>	<p>Lie</p>	<p>N</p> <p>Målestokk 1:3000</p>
---	---	--	---	---------------------------	---	------------	--------------------------------------

Beliggenhet og høyder må oppfattes som orienterende.

F-2