


Søk etter innhold i valgte kilder

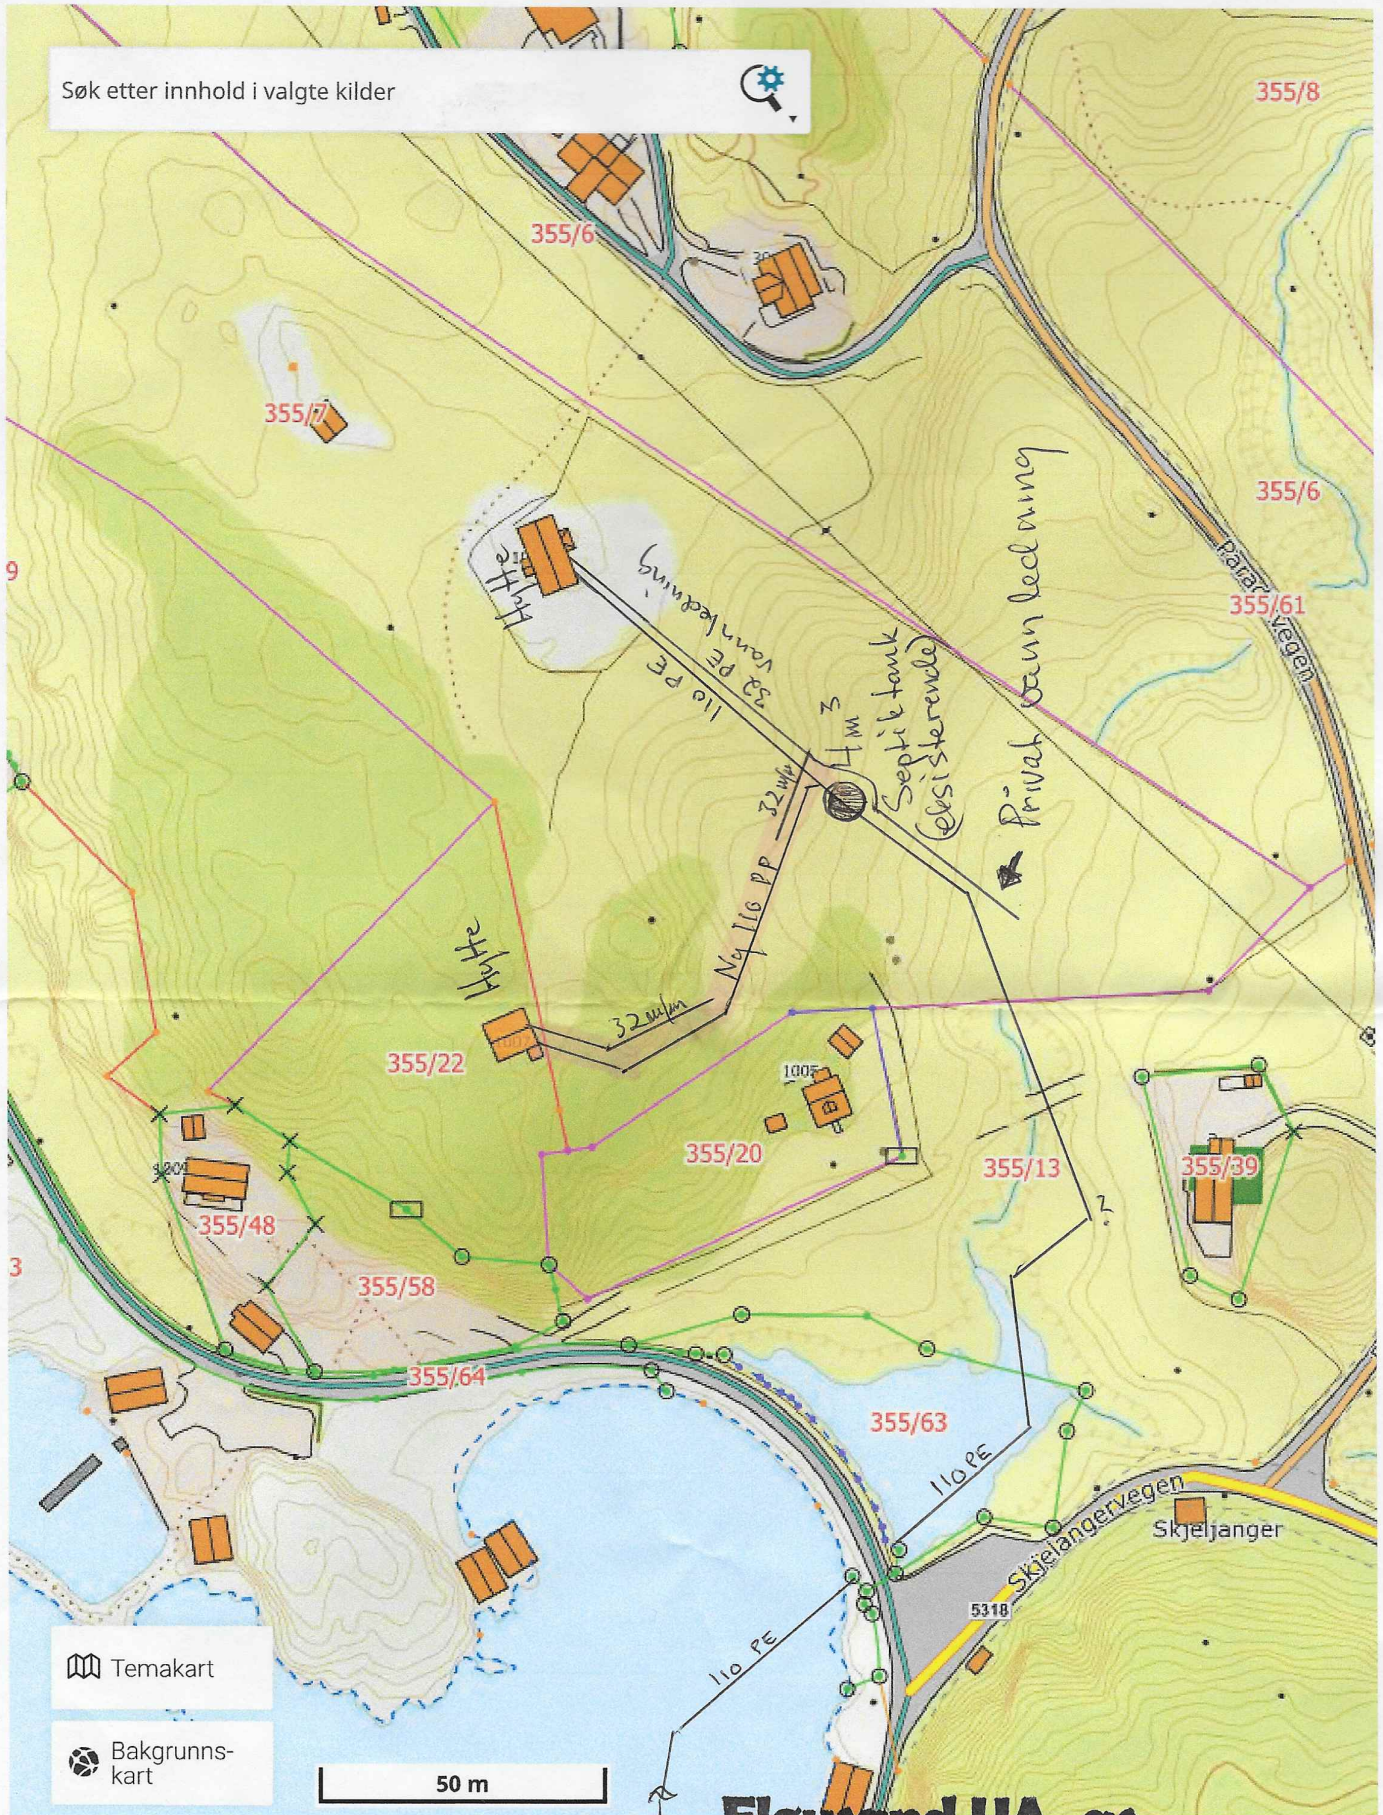

Temakart

Bakgrunns-kart

50 m

EPSG:32632 N: 6725121 Ø: 279221

Målestokk 1 : 1 250

# Fløysand VA, as

## Rørlegger

Mob. 952 73 505

Fløksand, 5918 Frekhaug

Org.nr.: No 987 774 525 MVA