


Kommuning tilkøles ebs. fremlegg 342/31

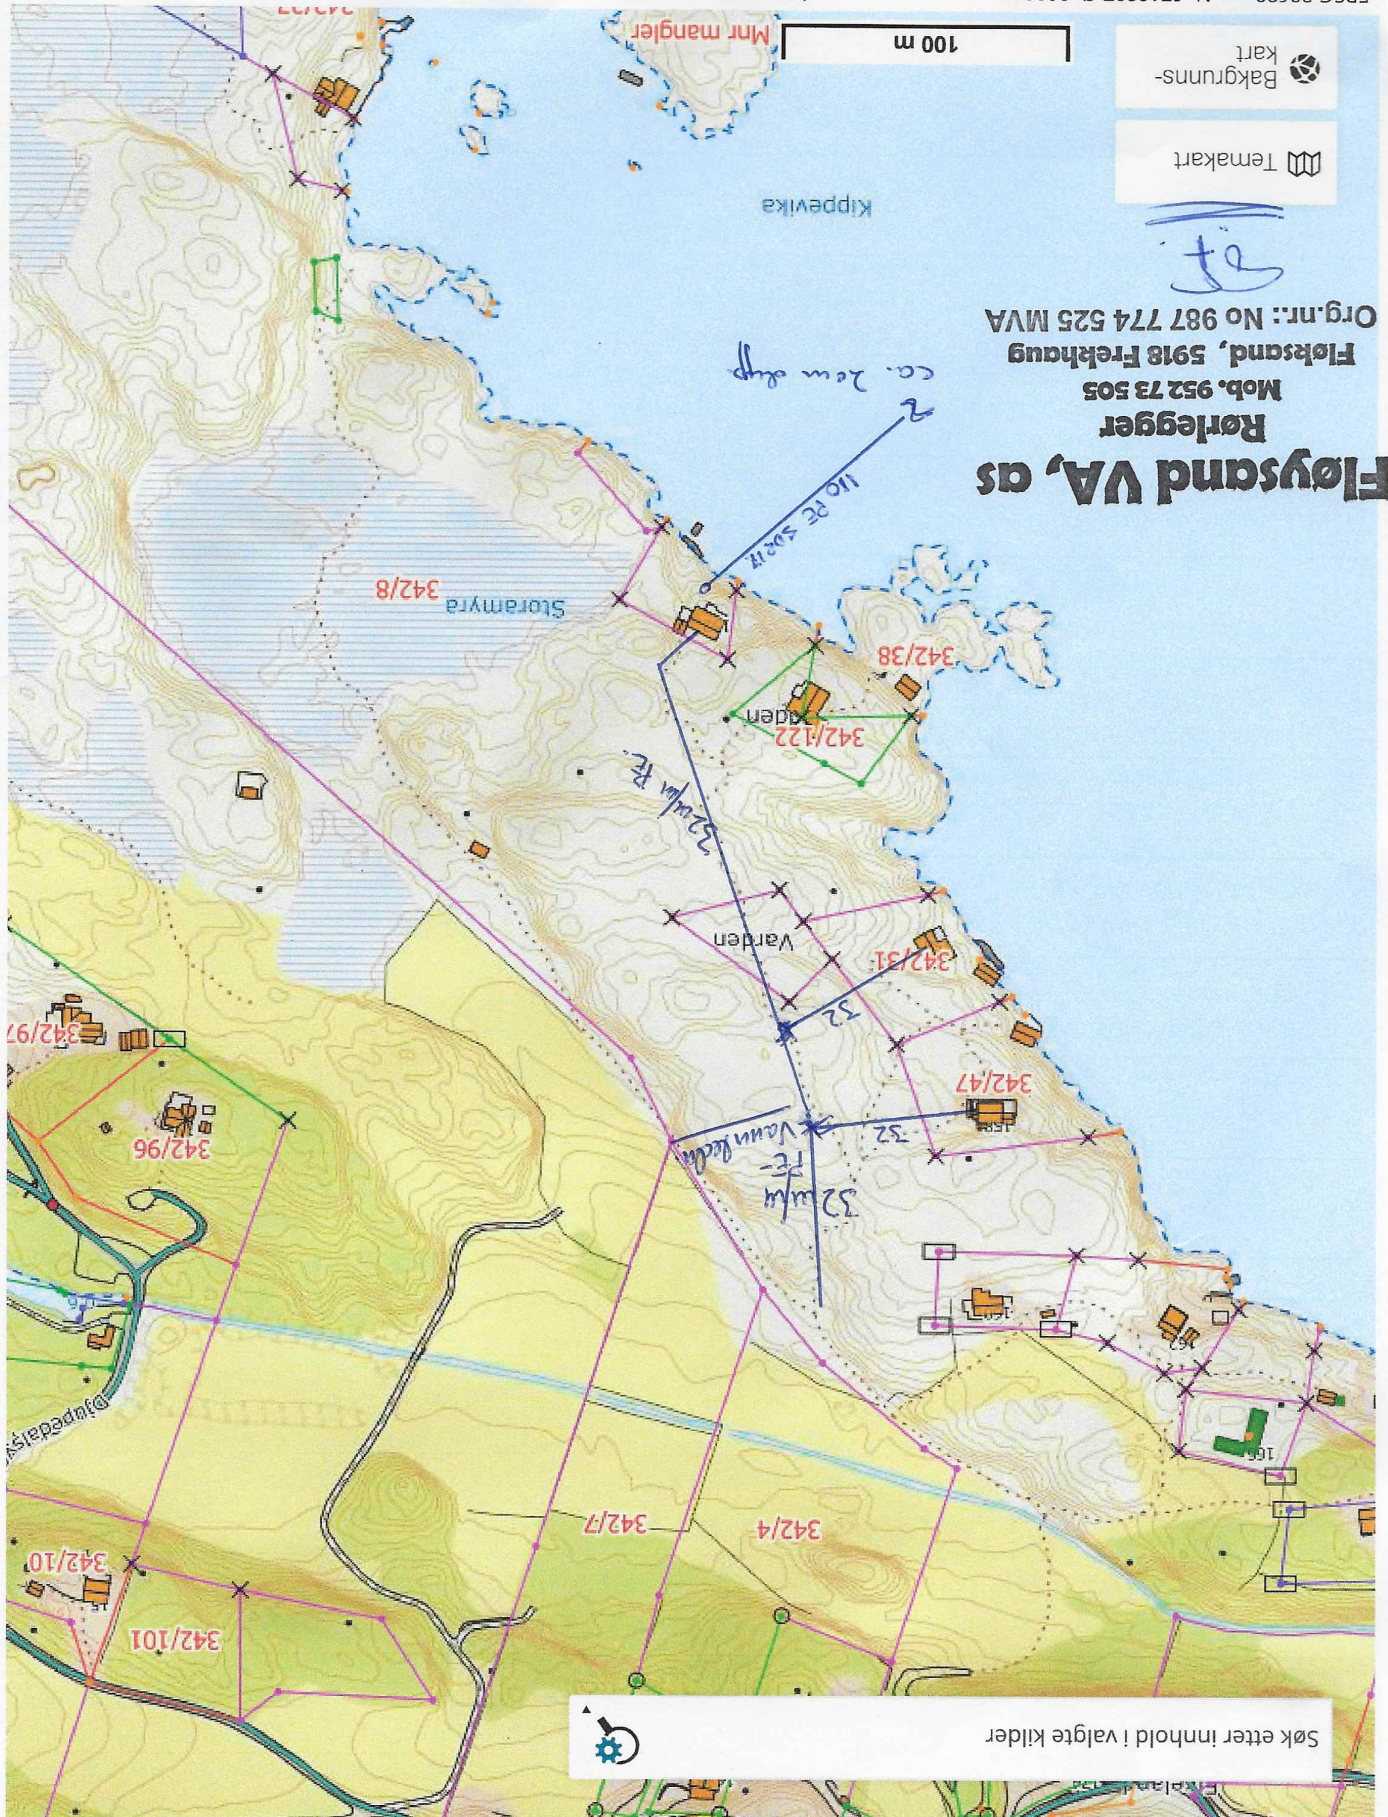

EPSG:32632 N: 6718897 Ø: 283314

Målestokk 1 : 2 500

Bakgrunns-  
kart

Temakart

ft

**Floysand VA, as**  
**Røtlegger**  
 Mob. 952 73 505  
 Floksand, 5918 Frekhaug  
 Org.nr.: No 987 774 525 MVA

Søk etter innhold i valgte kilder