


SØR

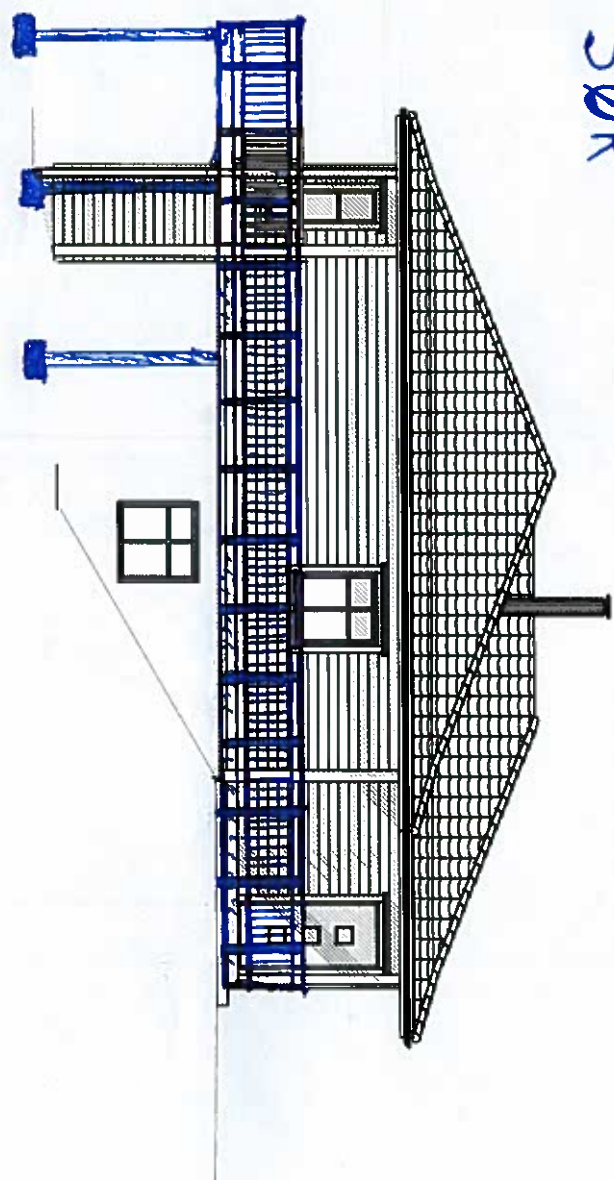

NORD

