


eiendomsgrense

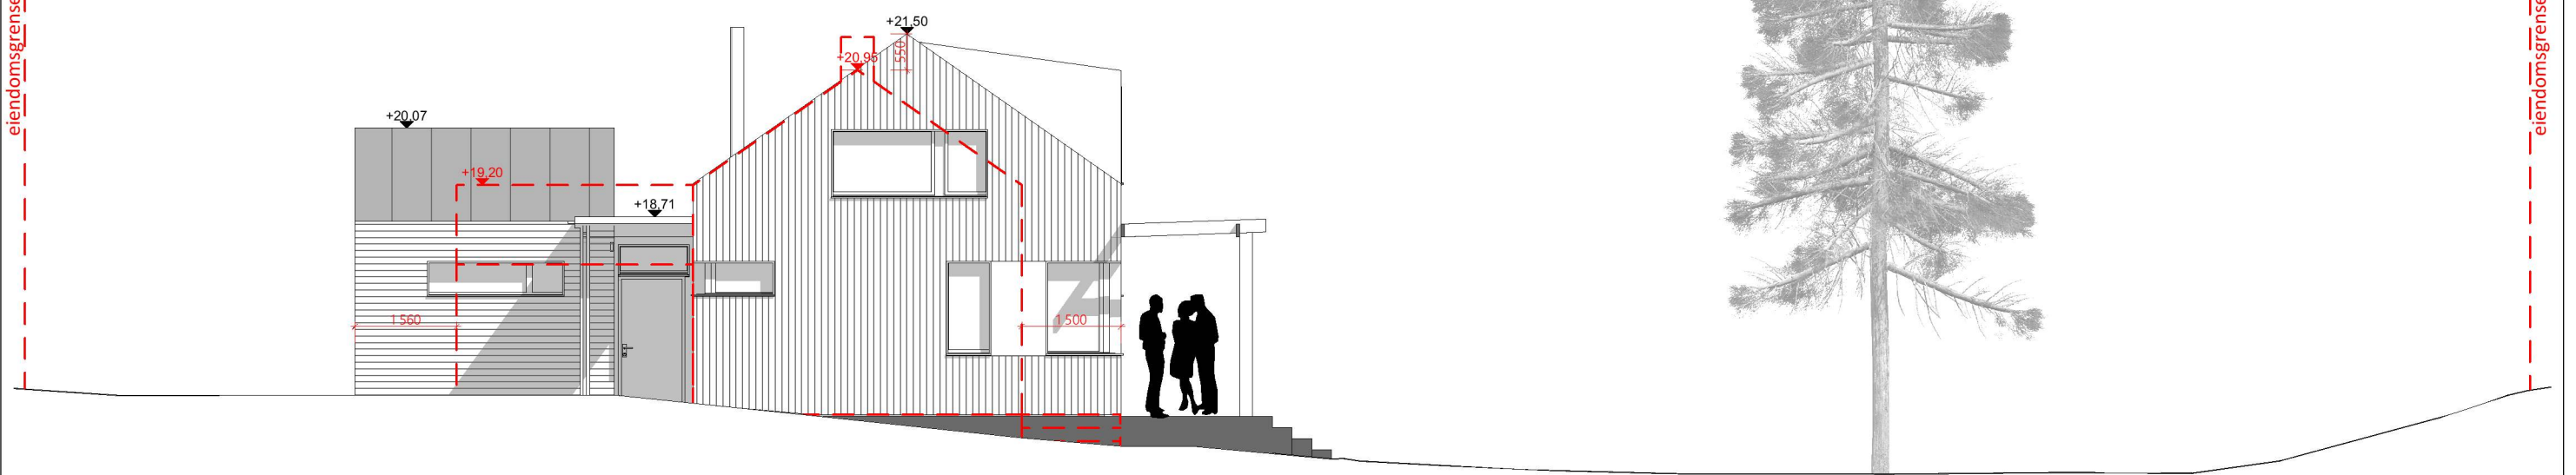

eiendomsgrense

HYTTE FURULY

Adresse
Skarpnesvegen 155, 5918 Frekhaug

Gnr./Bnr./Festenr.
341/43

Tiltakshaver
Familien Horvli

Tegning
Fasade Vest

Dato opprettet
26.04.2021

Mål:
1:100

ARTEC