




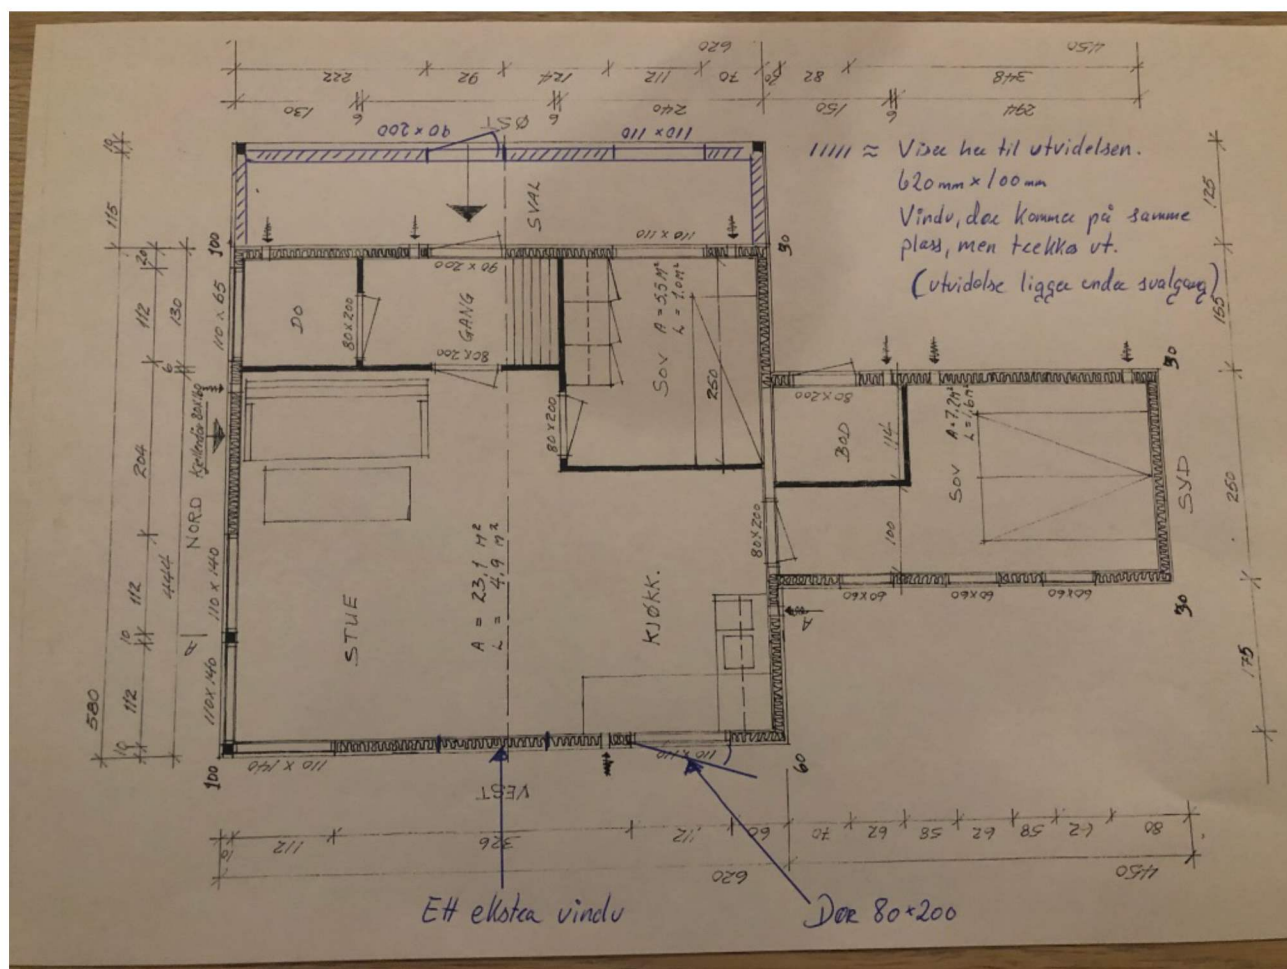

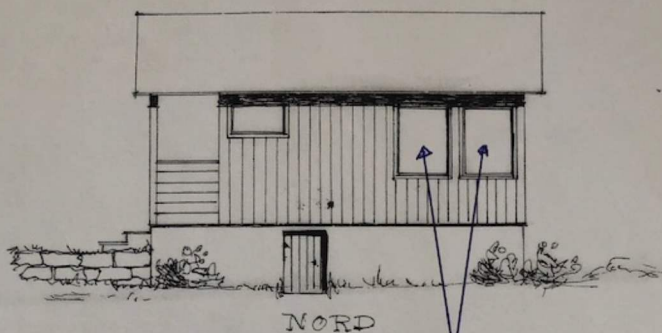


2 gamle vinduer blir erstattet
med 2 nye (samme størrelse)

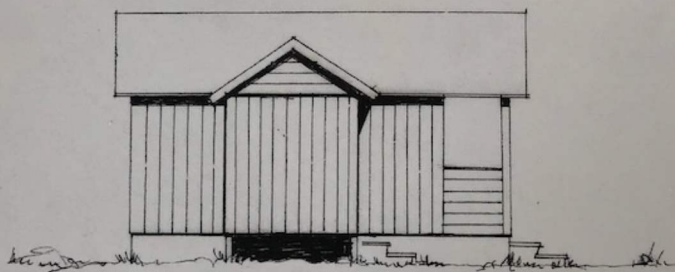


SYD

Mål 1 : 100

13. aug. 1972 Håkon Gjell

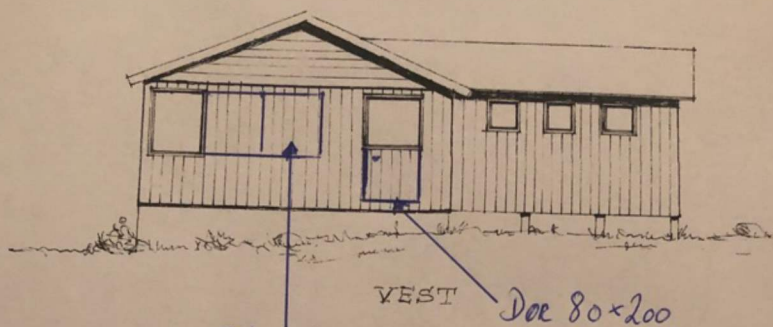

VEST Dør 80x200
Ett ekstra vindu.
(alle vinduene, samme størrelse.)

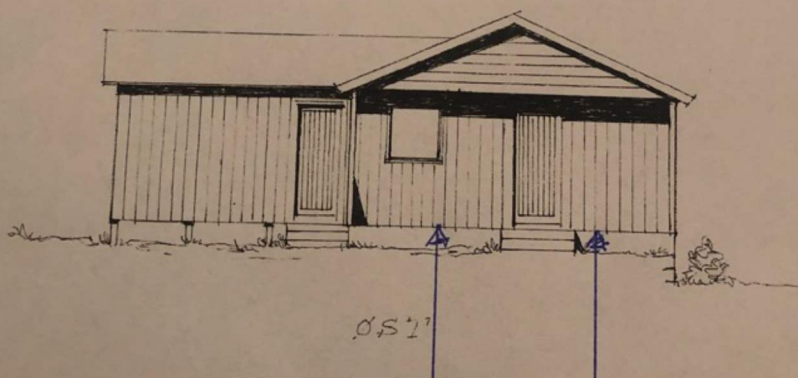

Øst
Visse tegning for utvidelse.
Veggen her kommer 1m. ut, og
komme under svalgang. (Se plan tegning.)

