


NORD


2 gamle vindoeer blir erstattet
med 2 nye (samme størrelse)

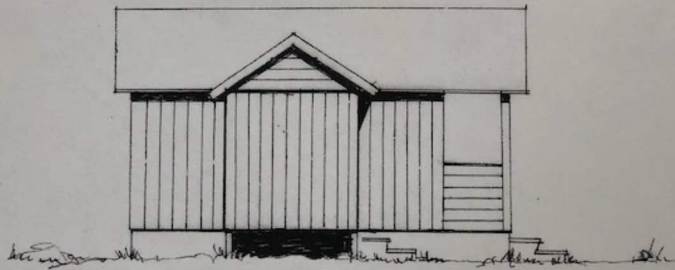

SYD


Mål 1 : 100

13. aug. 1972 Håkon Gjell

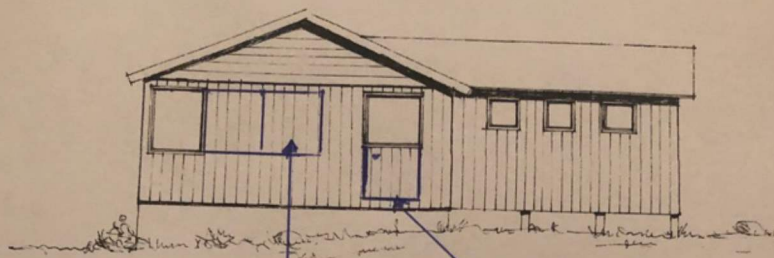

VEST Dør 80x200

Ett ekstra vindu.
(alle vinduene, samme størrelse.)

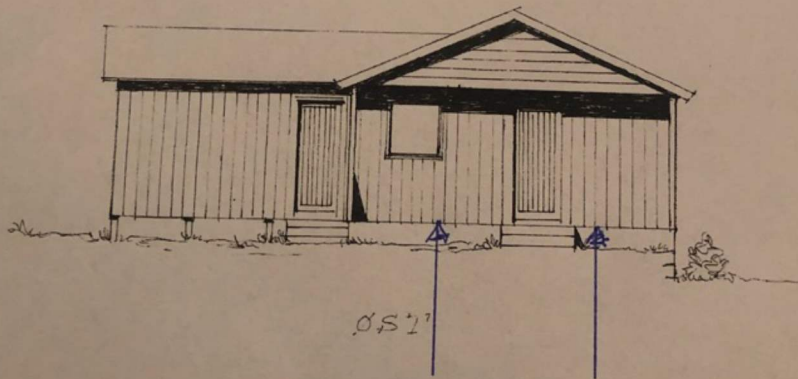

ØSØ

Visse tegning for utvidelse.
Veggen her kommer 1m. ut, og
komme under svalgang. (Se plan tegning.)