


Kart 1

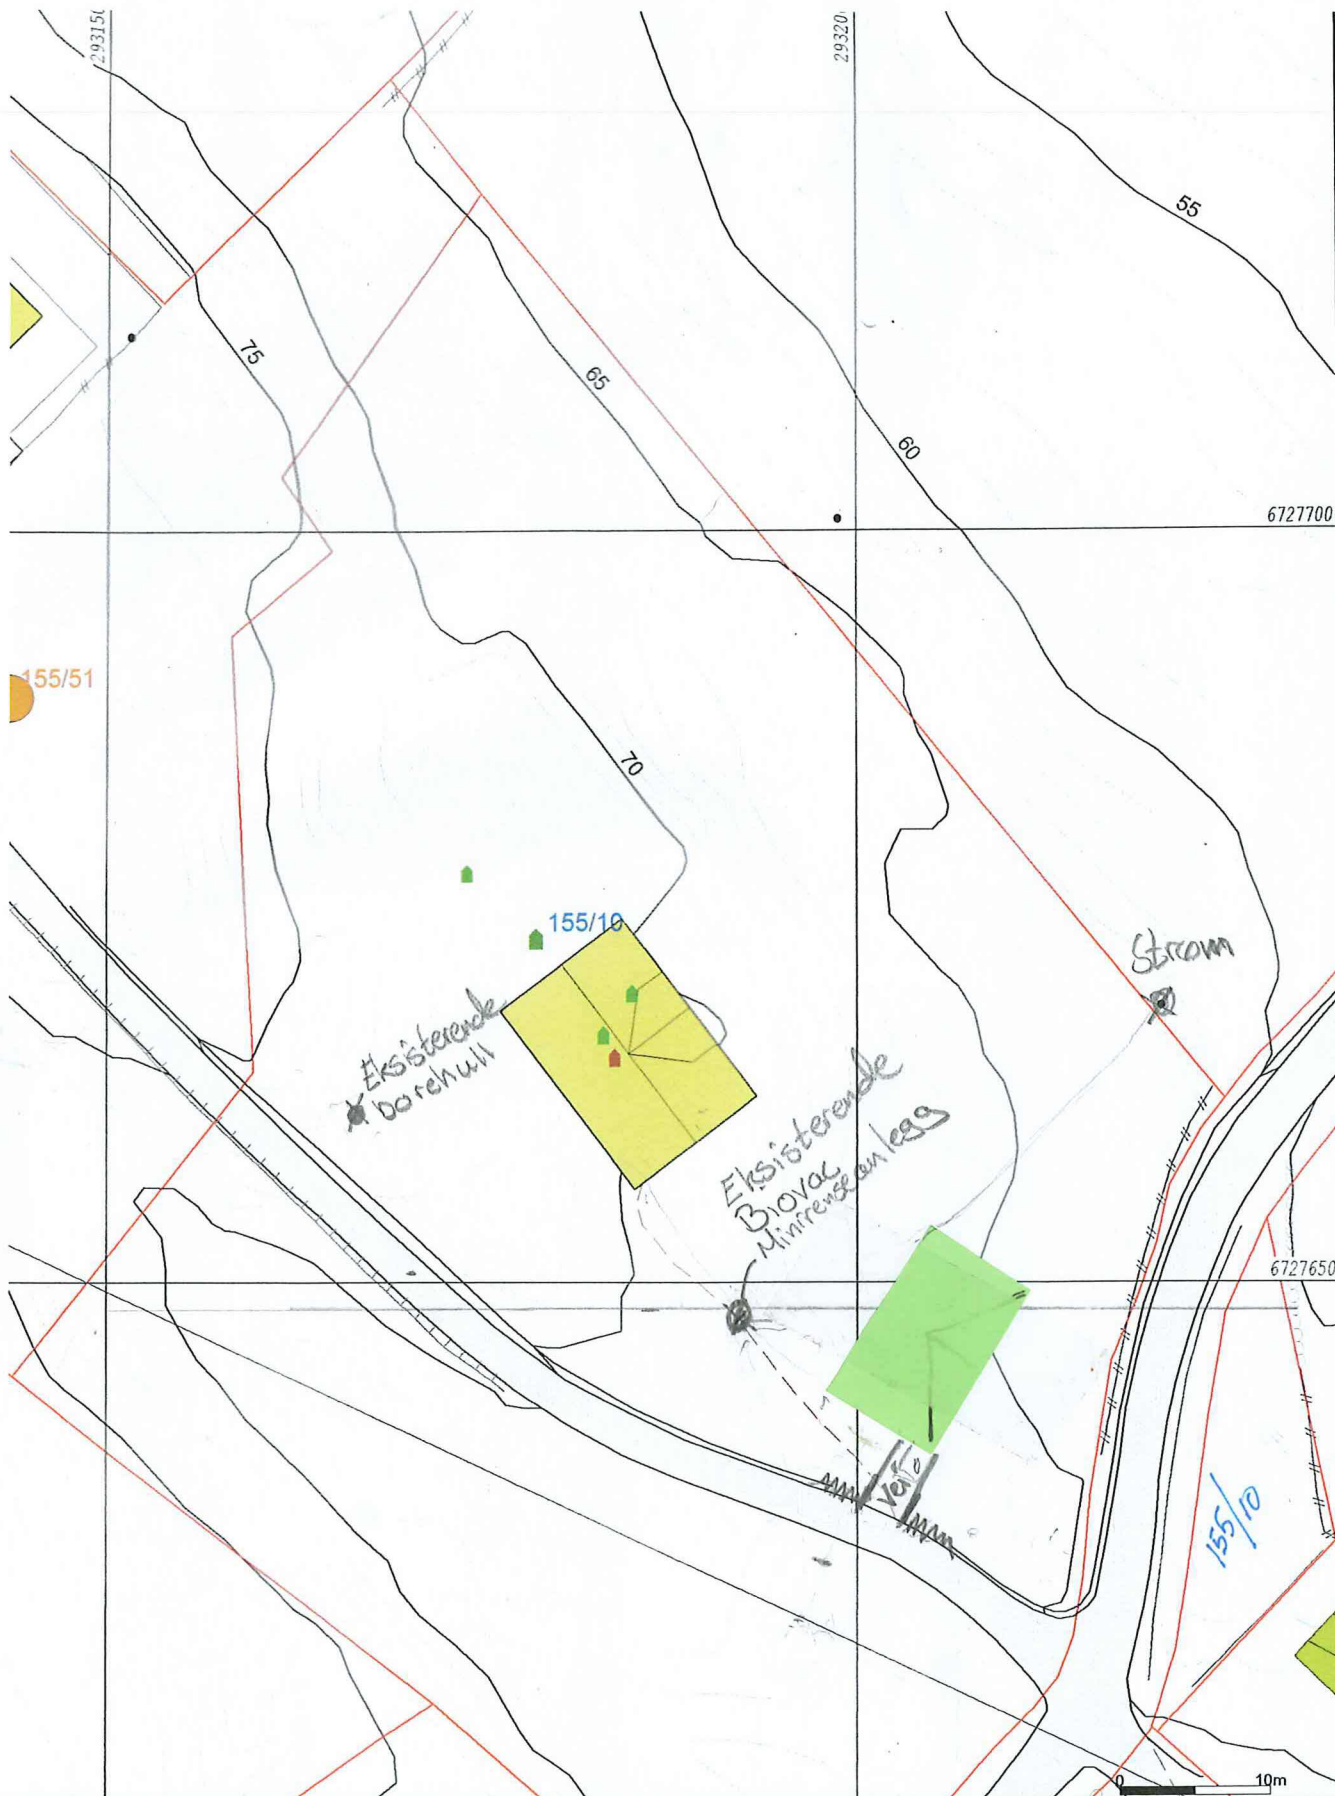

blåte Grenser
 registrerte Grenser
 Jdefinert grenser
 Ferrengmålte grense
 Construert grensepunkt
 3olig
 3ustad m/teillighet
 våningsbus

Større bustader
 Hytte/feriehus
 Garasje/uthus
 Industri/lager
 Andre bygg



Lindås kommune
Geodata avdeling

Oppdatert kart etter arealoverføring

B. Rydning

Dato: 2018.10.30
Sign: liei

Gnr 155 bnr 10



Målestokk
1:500

genhet og høyder må oppfattes som orienterende.

Lindås kommune