Vedlegg E1

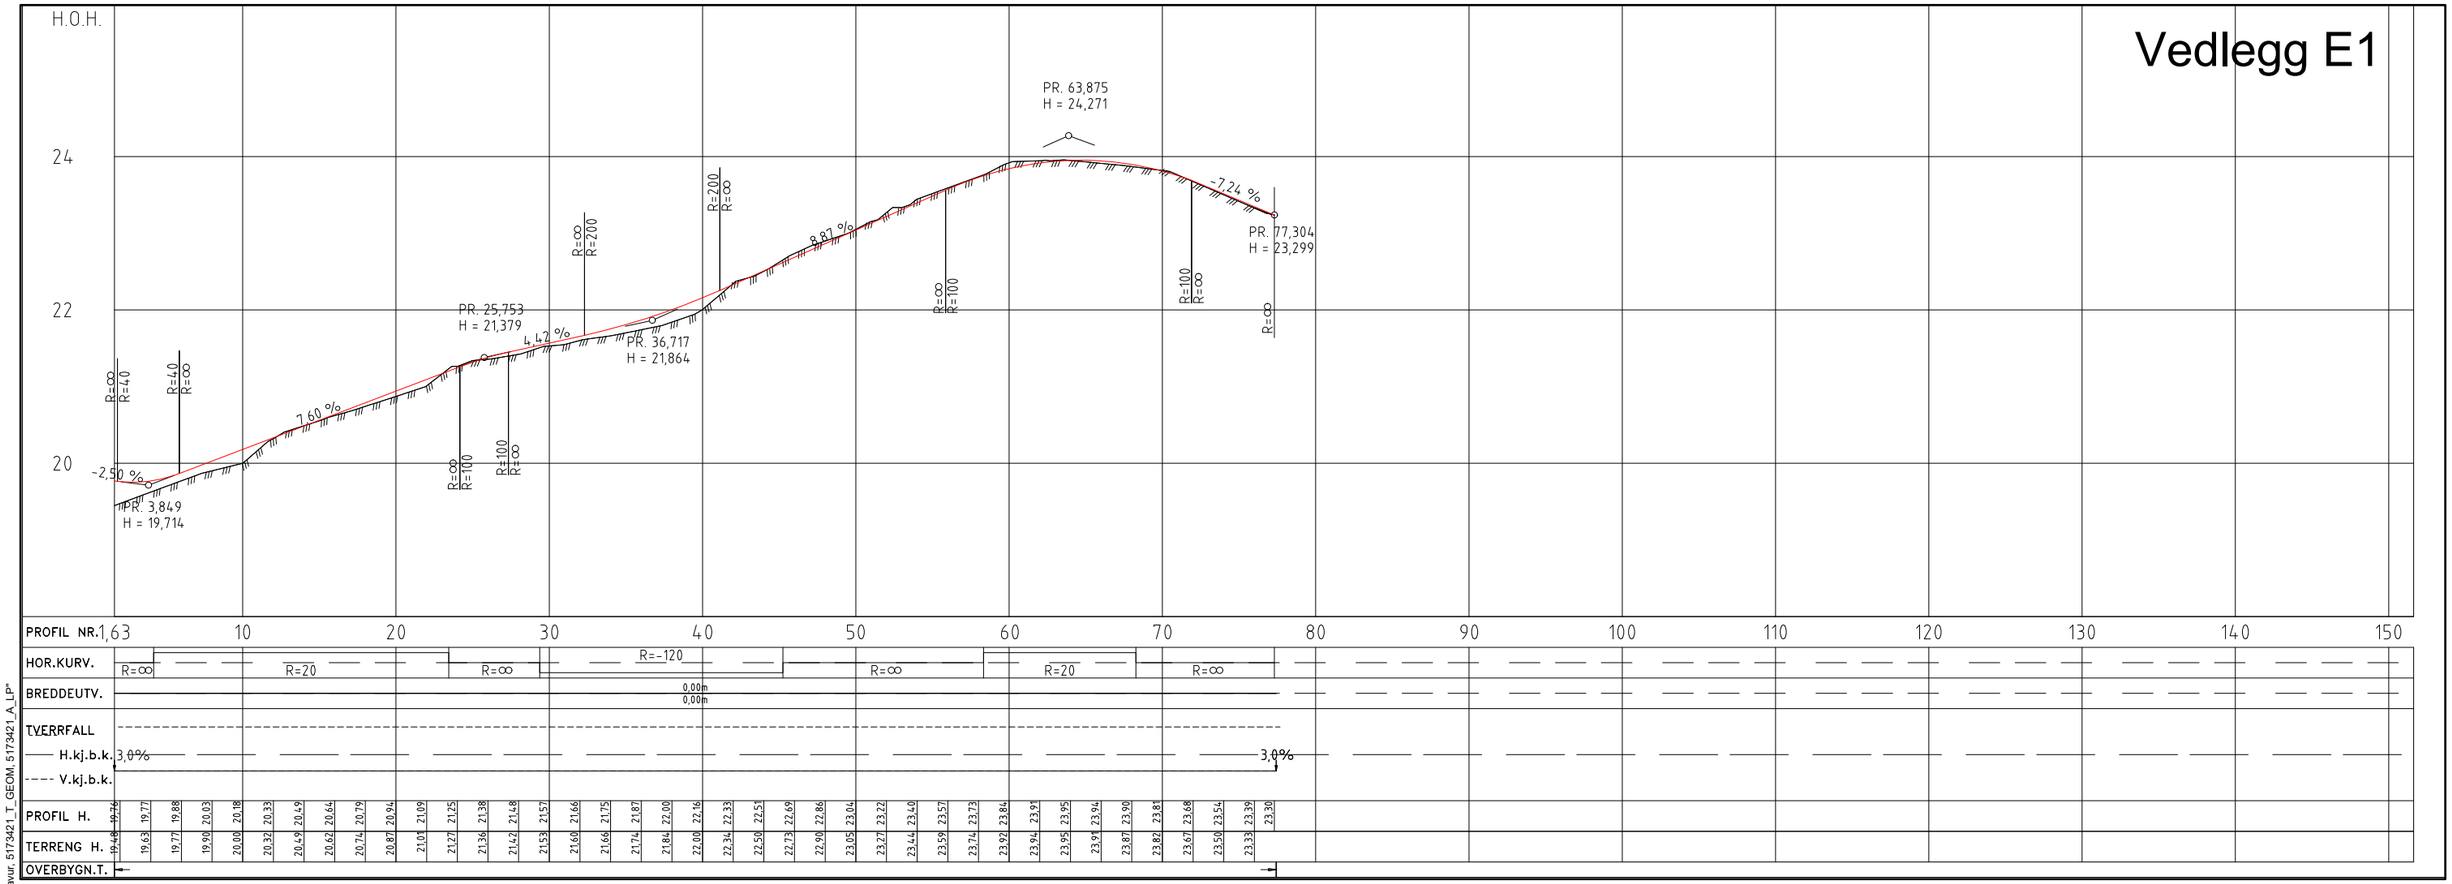

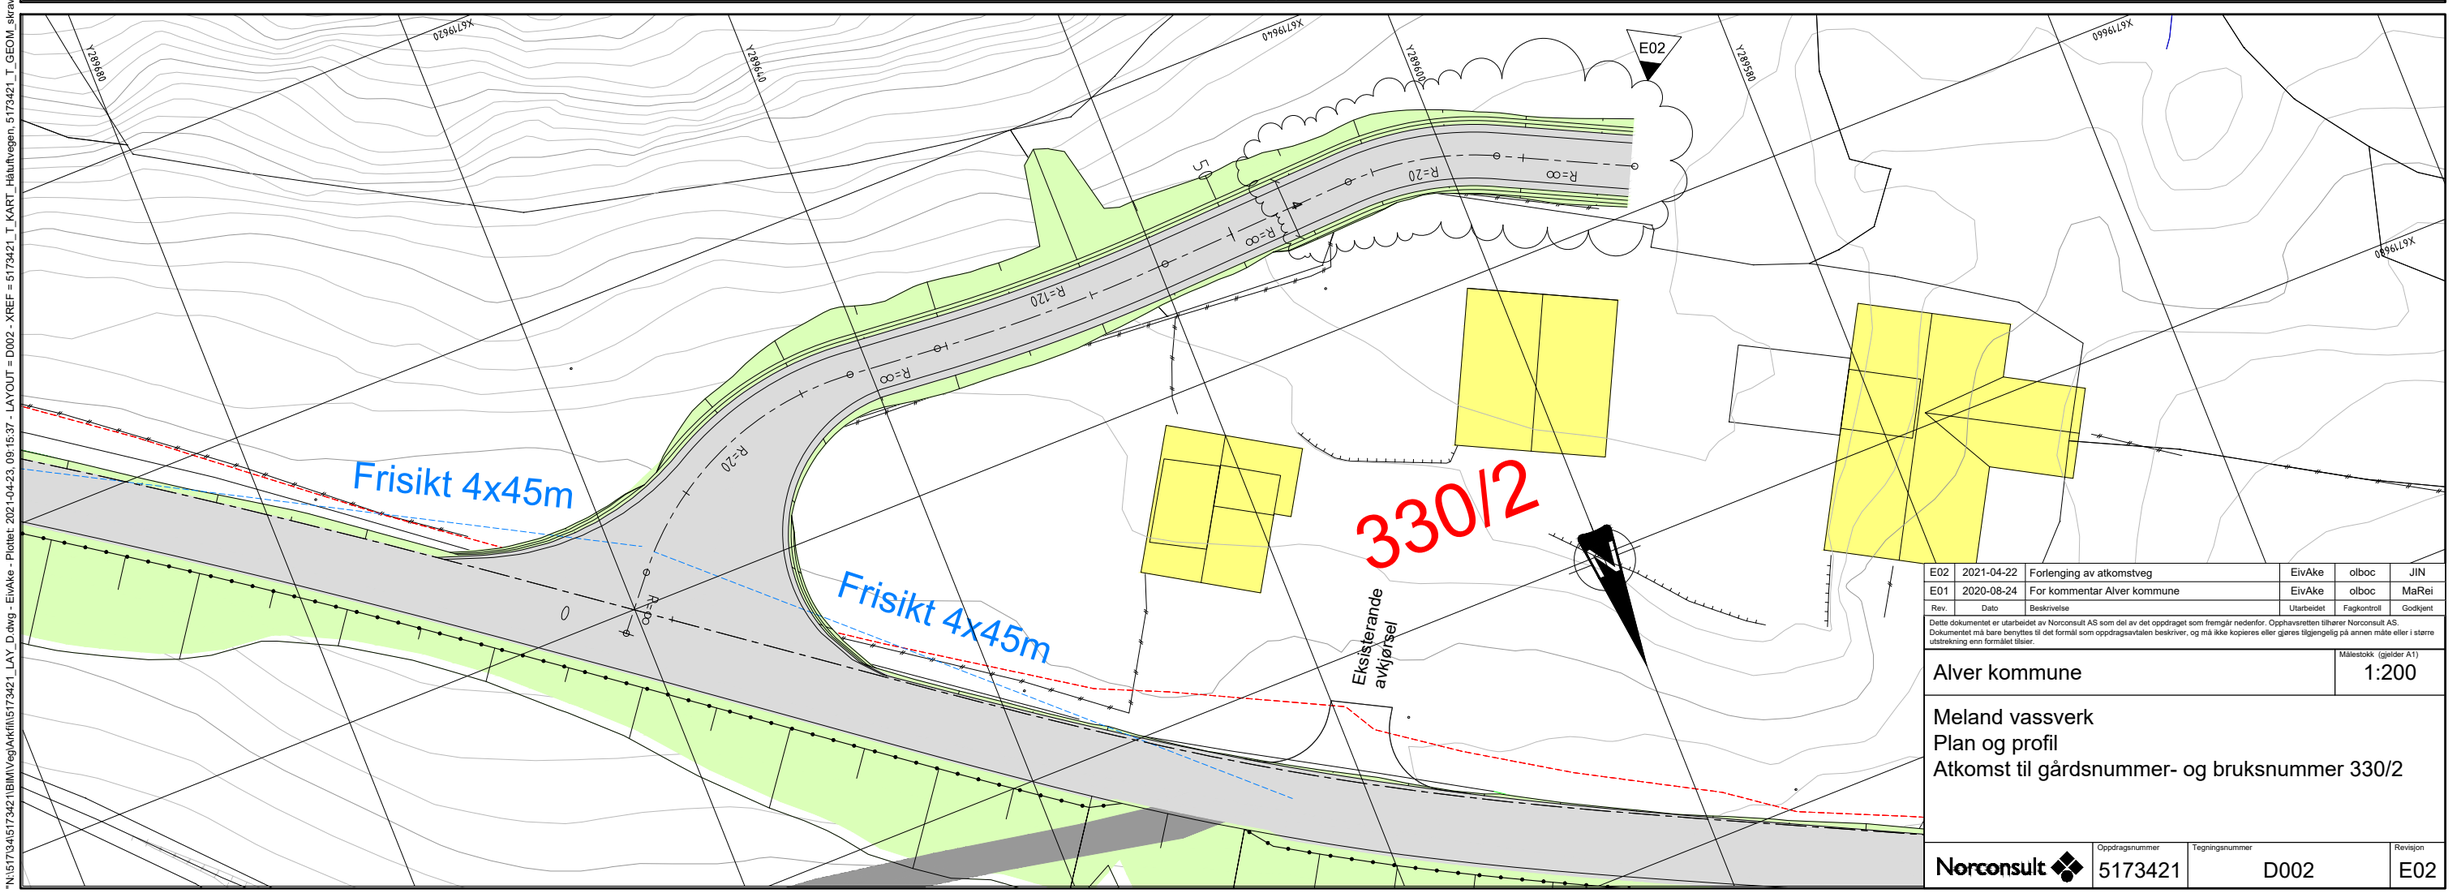

Rev.	Dato	Beskrivelse	Utarbeidet	Fagkontroll	Godkjent
E02	2021-04-22	Forlenging av atkomstveg	EivAke	olboc	JIN
E01	2020-08-24	For kommentar Alver kommune	EivAke	olboc	MaRei

Dette dokumentet er utarbeidet av Norconsult AS som del av det oppdraget som fremgår nedenfor. Opphavsretten tilhører Norconsult AS. Dokumentet må bare benyttes til det formål som oppdragsavtalen beskriver, og må ikke kopieres eller gjøres tilgjengelig på annen måte eller i større utstrekning enn formålet tilsier.

Alver kommune

Målestokk (gjelder A1): 1:200

Meland vassverk
Plan og profil
Atkomst til gårdsnummer- og bruksnummer 330/2

Norconsult

Oppdragsnummer	Tegningsnummer	Revisjon
5173421	D002	E02

"N:\5173451\5173421\BIM\Vegl\Ark\fil\5173421_LAY_D.dwg - EivAke - Plotter: 2021-04-23, 09:15:37 - LAYOUT = D002 - XREF = 5173421_T_KART_Hatulfvegen, 5173421_T_GEOM_skravur, 5173421_T_GEOM, 5173421_A_LP"