


## BILAG 2

## Skårnesvika naustområde – Nye grenser

Frekhaug 17.11.20

Nokre tankar.

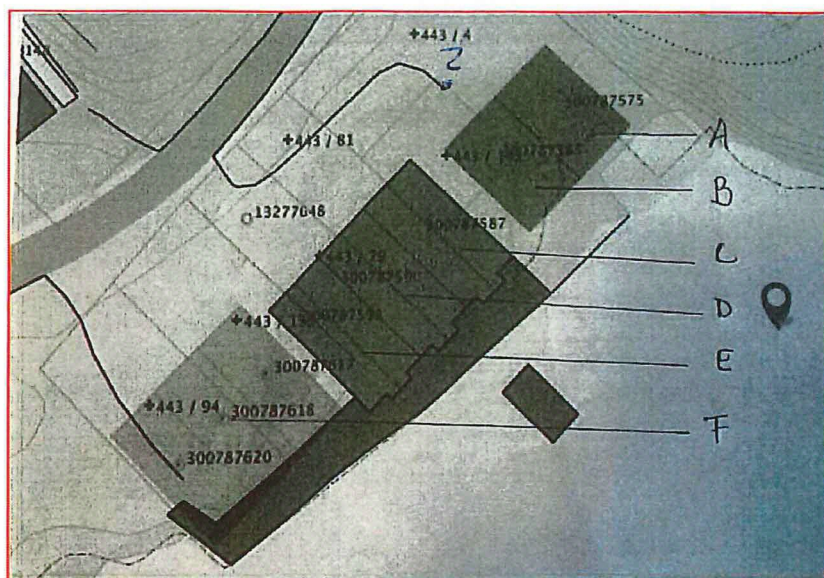

1. B: Arealoverføring frå 4 til 143
2. C: Arealoverføring frå 143 til 81
3. D: Arealoverføring frå 81 til 79
4. E: Arealoverføring frå 79 til 135
5. F: Arealoverføring frå 135 til 94?