

RADØY KOMMUNE
SØKNAD OM
TILKNYTING TIL
OFFENTLEG
LEIDNINGSNETT

Skjemaet skal fyllast ut av røyrleggjaren som skal utføra arbeidet og sendast i 2 eksemplar til Radøy kommune

Byggjeplass:

Marøyvegen 53

Gnr

28

Bnr

141

Fnr

Tomt nr

Eigar av eigedom/sanitæranlegg:

Stevneb & Byggevare AS

Adresse:

5937 Bøvågen

Røyrleggjar:

Hjelmås VVS AS

Adresse:

5913 Eikangervåg

Vedlegg:

 Situasjonsplan Kjellarplan Etasjeplan Profilar

Meldinga gjeld tilknytning til offentlig:

 Vassleidning Avlaupsleidning Overvassleidning

for:

 Bustad Hytte Fjøs Anna

Brutto areal på bygg(a): _____ m

Normal vassmengd etter "Normalreglementet": _____

Leidningsmaterieff:

Utv. avlaupsleidning

7P PNB

Innv. avlaupsleidning

PP PNB

Utv. vassleidning

7elz PNB

Innv vassleidning

RIR PNB

Overvassleidning

Omtrentleg trykk i tilknytningstidspunktet:

Kpa _____ (mvs) _____

Leidningane skal:

 Prøvast Vanleg kontroll

Leidningane er:

 Trykkprøvde Kontrollerte Godkjende

Underskrift byggherre:

Underskrift røyrleggjar:

Hjelmås
VVS AS

Peder Hagedalen
Eikangervåg

/ 200

12.11


2009

Når tilknytning til offentlig leidning er utført, sender røyrleggjar kopi av dette skjema til kommunen

Tilknyttinga er føreteke den

/

200

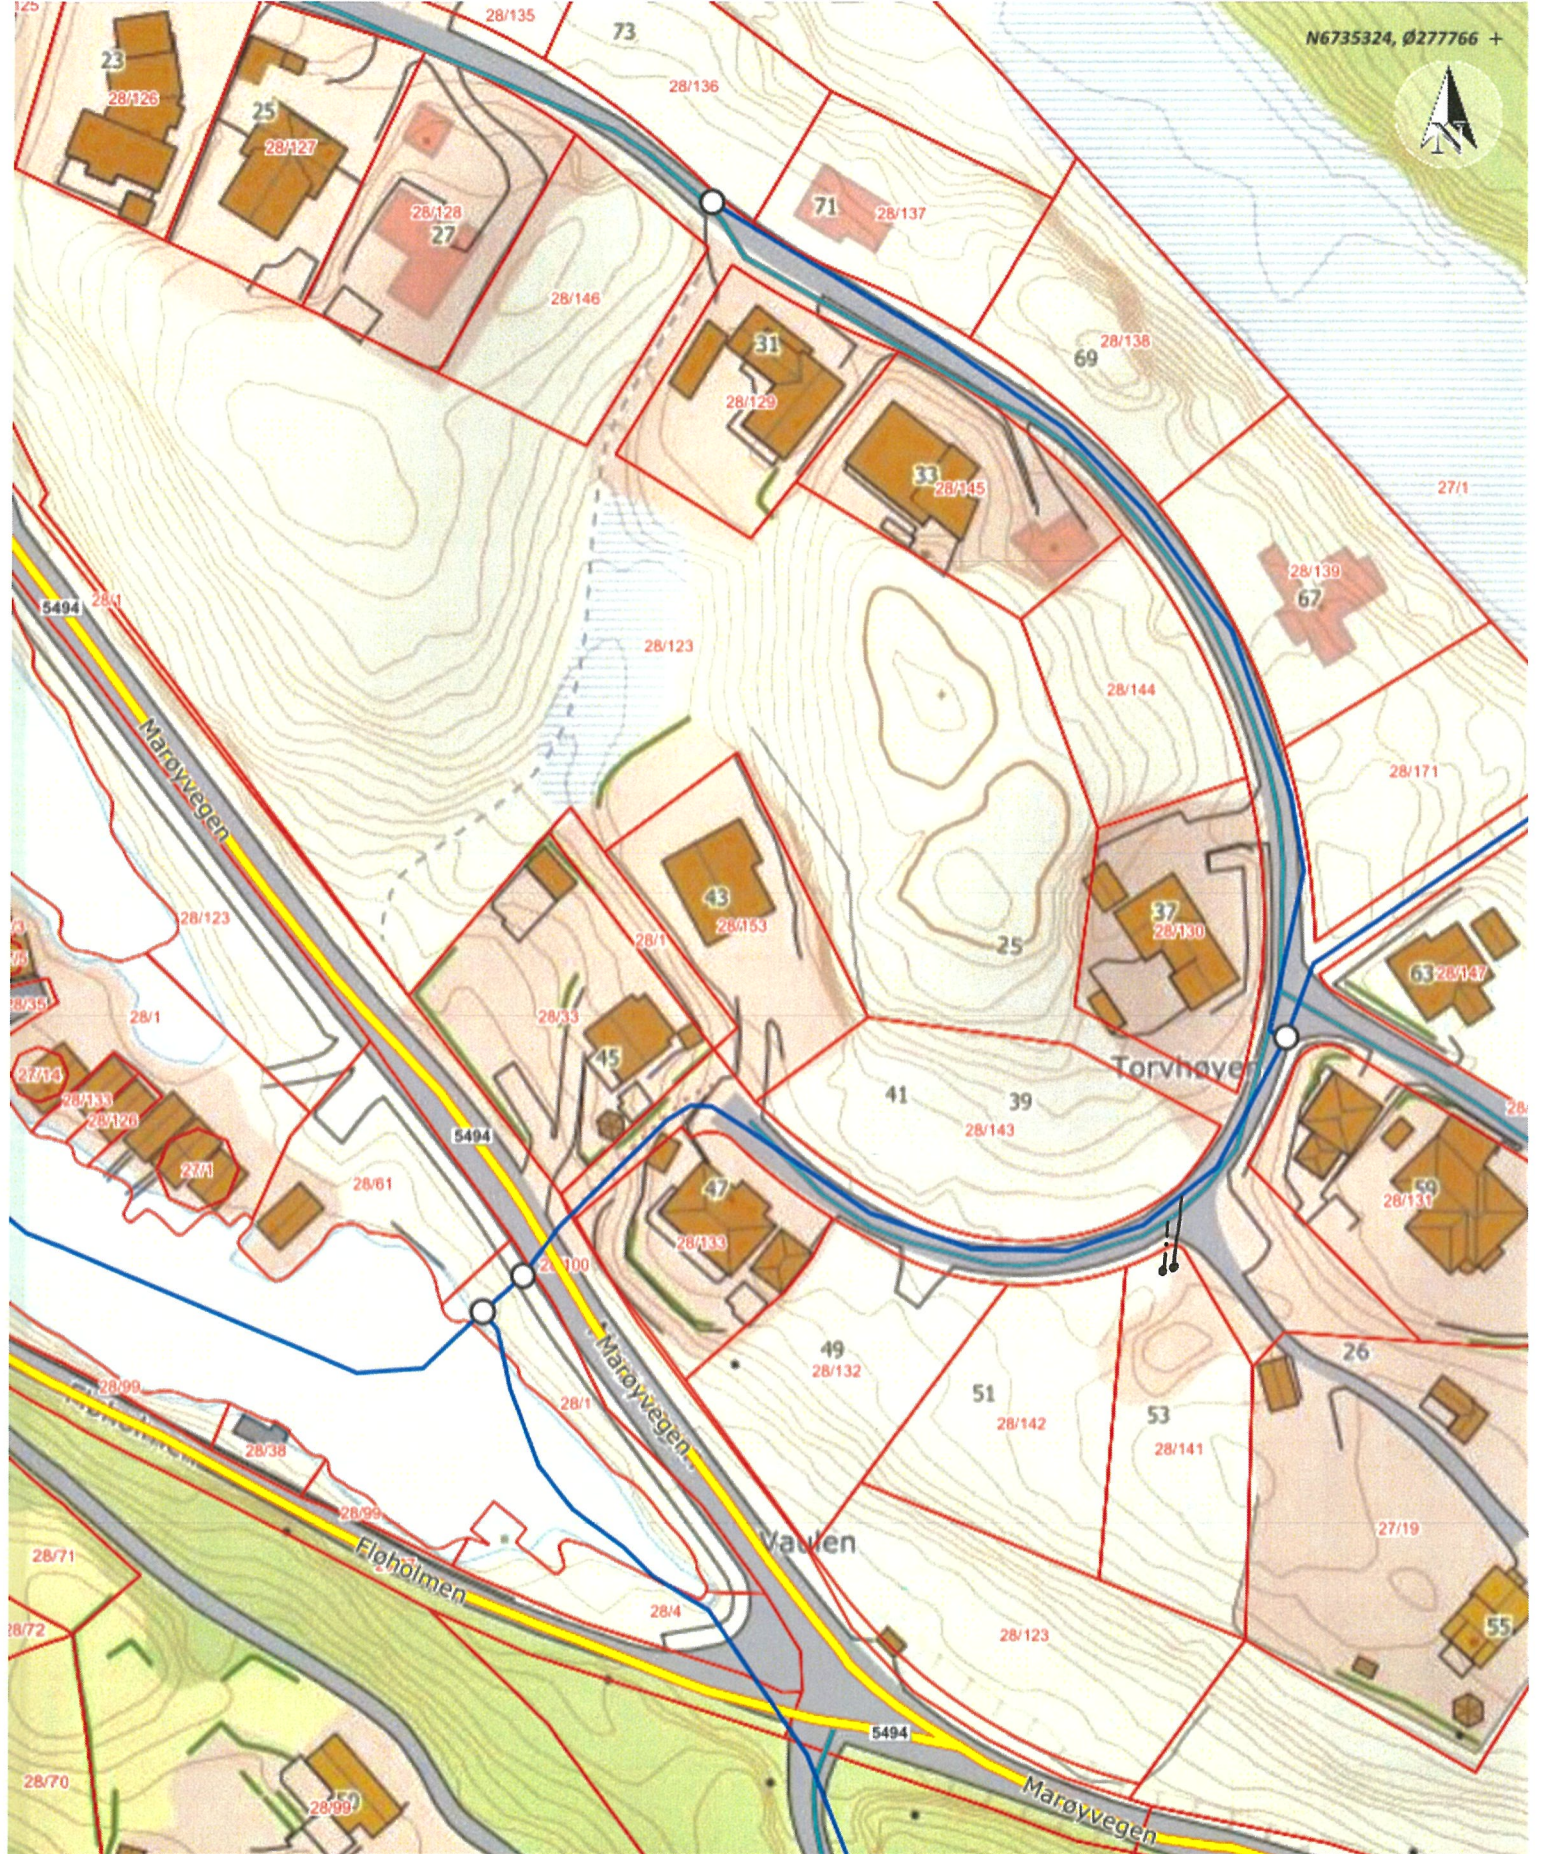

Situasjonskart -

28/141 Kvalheim Nedre

Dato: 09-11-2019


Hjelmås
VVS AS

Nhdigi.no

Målestokk: 1:1 000

P. Hg 12/11-19

30m

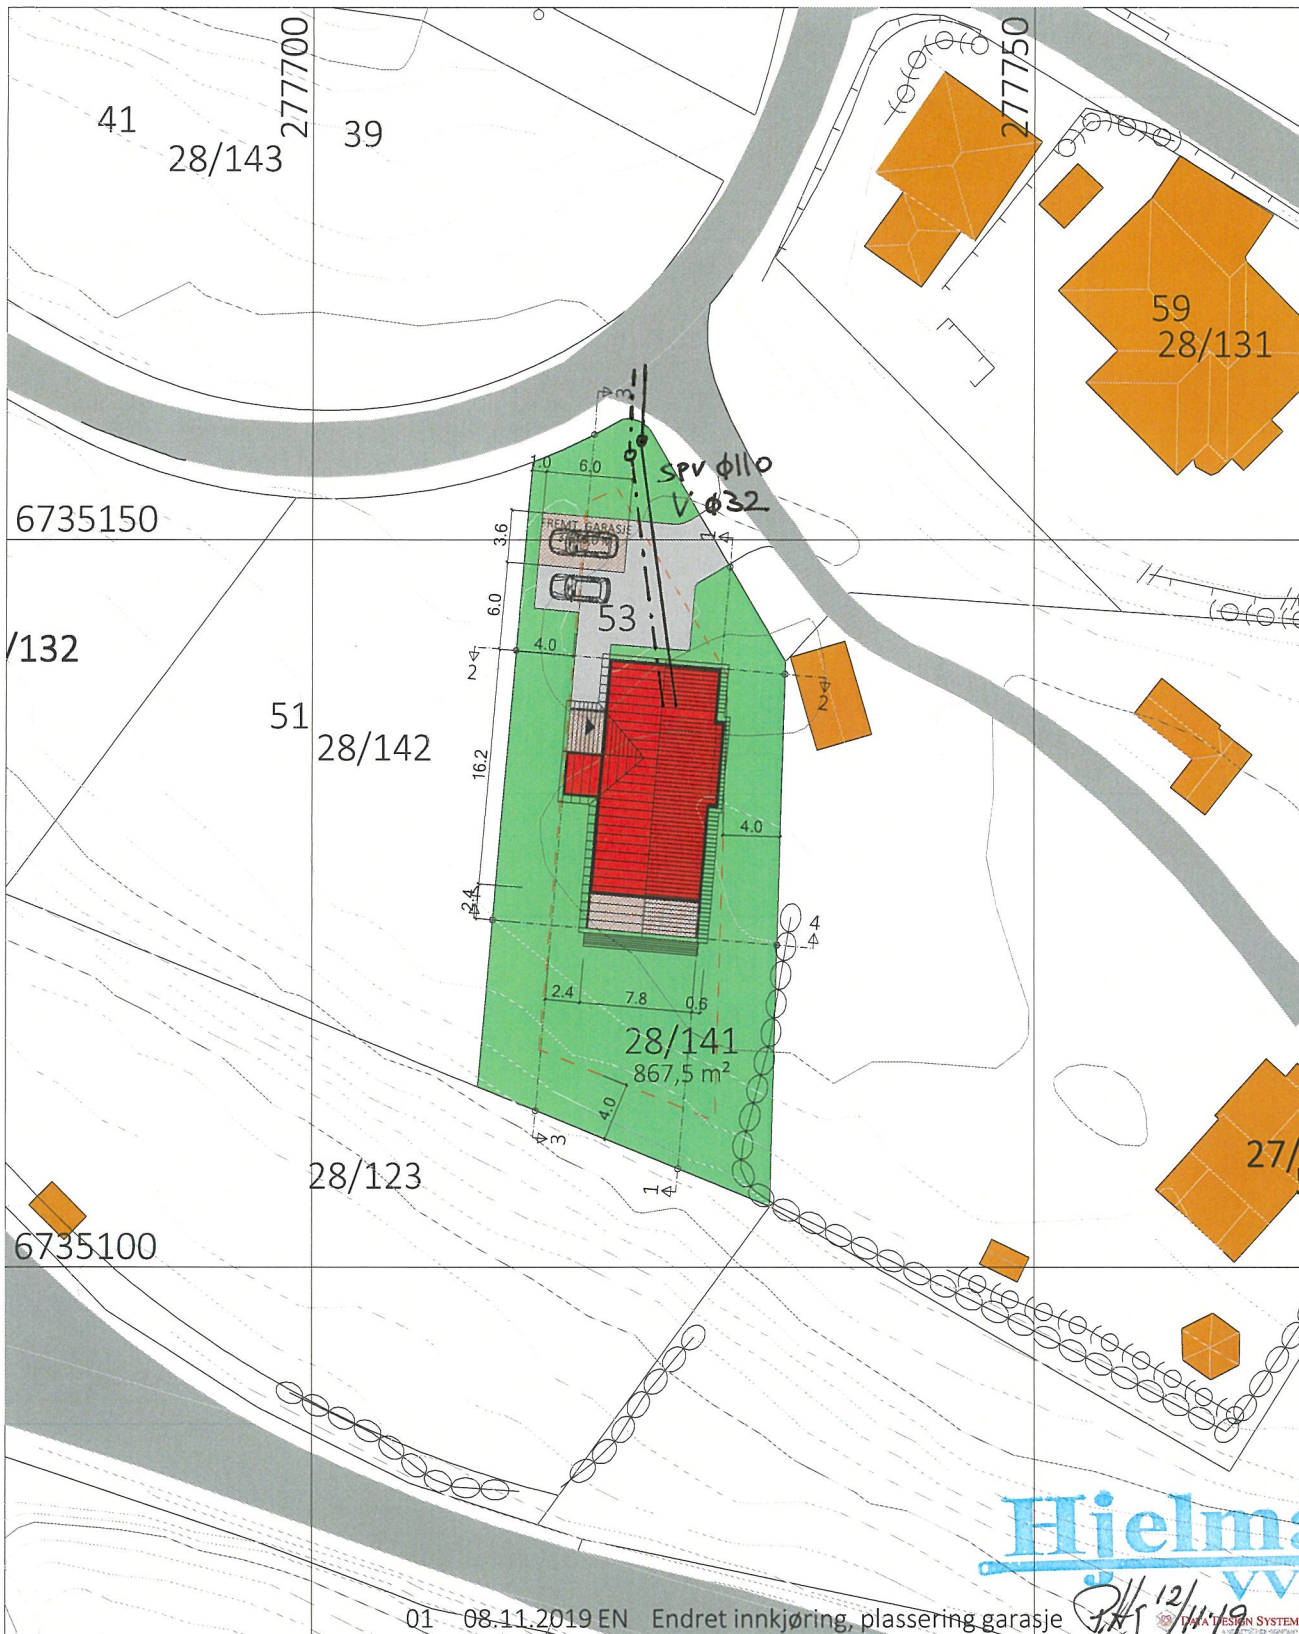

Hjelmås
VVS a/s

Prosjekt: BOLIG - REV. TRAVERTIN - Moderne

Tegning vedr.: SITUASJONSPLAN

Tiltakshaver: STEVNEBØ BYGGEVARE AS

Byggested: RADØY, Kvalheim Nedre tomt 23 G.nr.: 28 B.nr.: 141

Arkitekt: E.A. SMITH AS AVD. HIBA HUS - 5239 RÅDAL

Leverandør: STEVNEBØ BYGGEVARE AS - 5937 BØVÅGEN

Prosjekt ID: 19-046

Tegn.nr.: 500

Målestokk: 1:500 A4

Dato: 01.11.2019


Tegnet av: EN

Tlf. 40006375

Tlf. 56349460



© Tegningen er beskyttet i.h.t. lov om opphavsrett.

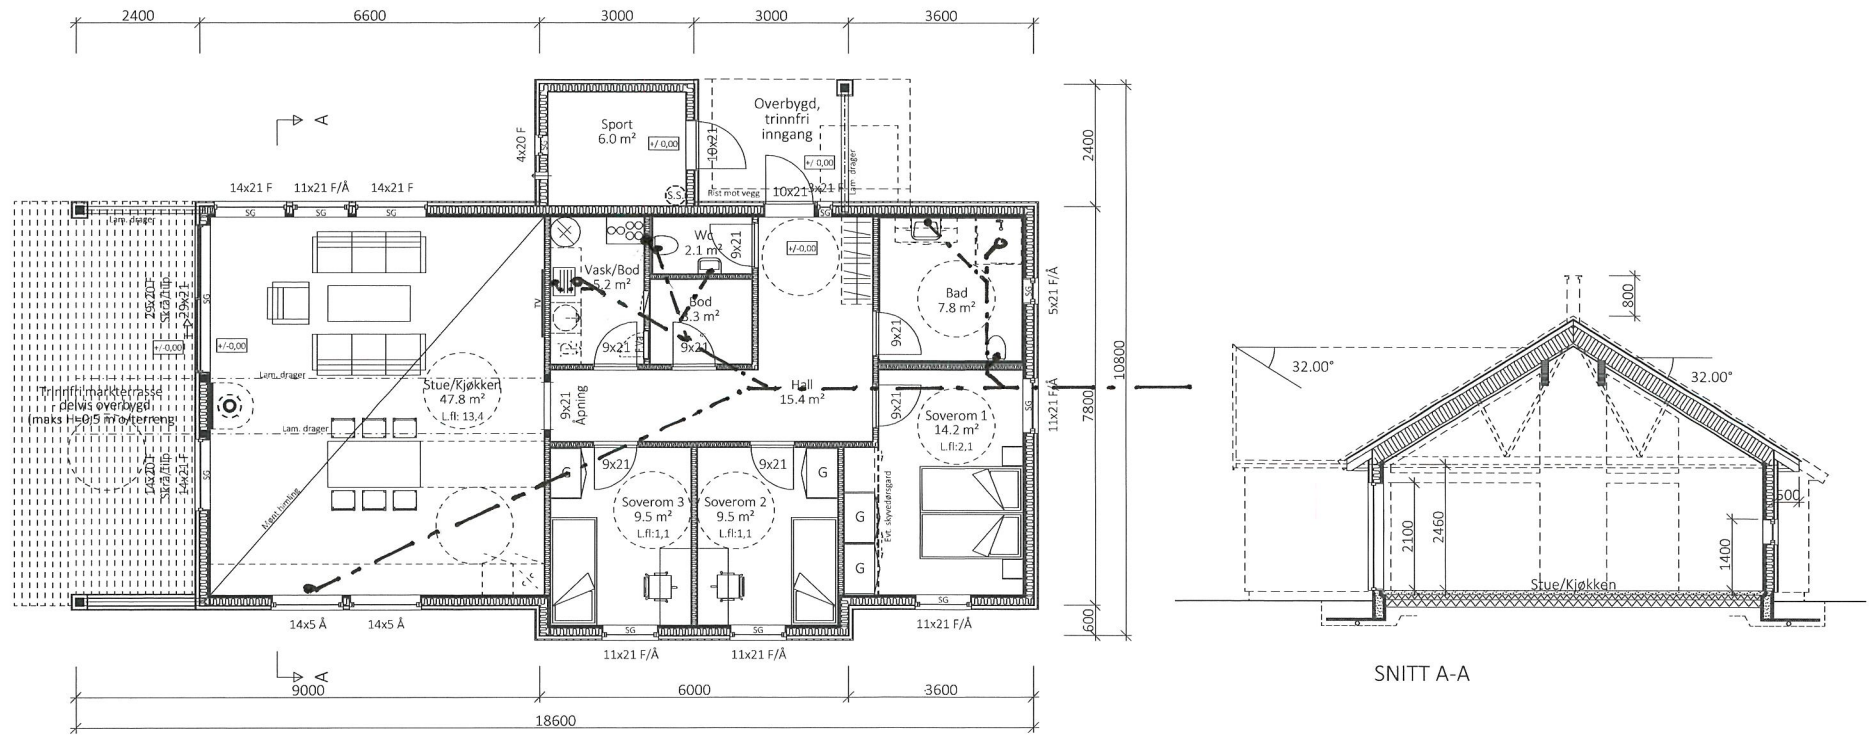

HOVEDETASJEPLAN

Tre-yttervegg - BOLIG: 148 mm + 48 mm innledning 150-50 mm isolasjon.
 Tre-yttervegg - SPORTSBOD: 148 mm, 150 mm isolasjon.
 Trinnfri gangatkomst fra biloppstillingsplass til inngang, stigning maks 1:15 (evt. 1:12 inntil 3m), jfr TEK 10, § 8-6.
 SG = Personikkerhetsglass. Gjennomgående sprosser, ref. designpakke "Moderne".
 Tilgjengelig boenhet (snuareal i hht.TEK 17, § 12-7)

TRAVERTIN -
 Moderne
 TEK 17 01.07.2017

Hjelmås
 VVS'ers

Arealberegninger i hht. NS 3940	Bruksareal BRA i m ²	
	Pr etasje	Sum BRA
H. etg. plan	126.5	126.5
SUM :	126.5	126.5
BYA :	166.8	166.8

SØKNADSTEGNING

R.H. 12/11.19

Prosjekt: BOLIG - REV. TRAVERTIN - Moderne
 Tegning vedr.: PLAN OG SNITT
 Tiltakshaver: STEVNEBØ BYGGEVARE AS
 Byggested: RADØY, Kvalheim Nedre tomt 23 G.nr.: 28 B.nr.: 141
 Arkitekt: E.A. SMITH AS AVD. HIBA HUS - 5239 RÅDAL
 Leverandør: STEVNEBØ BYGGEVARE AS - 5937 BØVÅGEN

Prosjekt ID: 19-046
 Tegn.nr: 501
 Målestokk: 1:100 A3
 Dato: 01.11.2019
 Tegnet av: EN

Tlf. 40006375
 Tlf. 56349460



© Tegningen er beskyttet i.h.t. lov om opphavsrett.