

**For matrikkelenhet:**

Kommune: 4631 - ALVER
Gårdsnummer: 188
Bruksnummer: 202

Utskriftsdato/klokkeslett: 30.04.2021 kl. 09:19
Produsert av: Kjell Rune Standal - Alver
Attestert av: Alver kommune

Orientering om matrikkelbrev

Matrikkelbrevet er hjemlet i «Lov om eigedomsregistrering» (matrikkelova) av 17. juni 2005. Etter definisjonen i matrikkelovens § 3 d) er matrikkelbrevet en attestert utskrift av matrikkelen som viser alle registrerte opplysninger om en matrikkelenhet ved oppgitt dato.

Om fullstendighet og nøyaktighet i matrikkelbrevet

Matrikkelen ble etablert ved konvertering av data fra tidligere registre. Det kan variere hvor gode disse dataene er med hensyn på fullstendighet og nøyaktighet. I enkelte tilfeller kan grensepunkt og grenselinjer mangle helt eller delvis eller være feil registrert. Det kan også være feil og mangler ved registrert bygnings- og adresseinformasjon. Fullstendighet og stedfestingsnøyaktighet er generelt bedre innenfor enn utenfor tettbygd strøk. Vær oppmerksom på at for mange matrikkelenheter og bygg hefter usikkerhet ved arealet som oppgis.

For utfyllende informasjon: www.kartverket.no/matrikkelbrev

Matrikkelenhet

Matrikkelenhetstype: Grunneiendom
Bruksnavn:
Etableringsdato: 19.02.1970
Skyld: 0,01
Er tinglyst: Ja
Har festegrunner: Nei
Er seksjonert: Nei

Arealrapport

Tekst	Areal	Kommentar
Beregna areal for 188 / 202	926,4 m2	

Eierforhold

Tinglyste eierforhold

Rolle	Status	Føds.d./org.nr	Navn	Bruksenhet	Adresse	Andel
Hjemmelshaver		110749	ØKSNES KARI GERD		STRANDVEGEN 3 5914 ISDALSTØ	1 / 1

Oversikt over teiger

(EUREF89 UTM Sone 32)

Løpenr	Type	Hovedteig	Nord	Øst	Høyde	Areal	Merknader
1	Teig	Ja	6717608	296285		926,4 m2	

Forretninger der matrikkelenheten er involvert

Forretning	Forretningsdokumentdato	Status	Tinglysing	Endret dato	Matrikkelføring
Forretningstype	Kommunal saksreferanse				Signatur Dato
Årsak til feilretting	Annen referanse				
Sammenslåing av matrikkelenheter	30.04.2021	Tinglyst		30.04.2021	kjestan 30.04.2021
Sammenslåing	21/3784		Rolle	Matrikkelenhet	Arealendring
			Avgiver	4631 - 188/203	-554,8
			Mottaker	4631 - 188/202	554,8
Omnummerering v/kommuneendring	01.01.2020	Tinglyst		01.01.2020	smatmynd 01.01.2020
Omnummerering			Omnummerert til:	4631 - 188/202	
			Omnummerert fra:	1263 - 188/202	

Forretning Forretningstype Årsak til feilretting	Forretningsdokumentdato Kommunal saksreferanse Annen referanse	Status	Tinglysing	Endret dato	Matrikkelføring Signatur Dato
Endre egenskap	01.01.1980				sol kai 10.12.2018
Feilretting	18/2060	Rolle	Matrikkelenhet		Arealendring
Feilføring	18/33228	Avgiver	1263 - 188/202		0
Endre egenskap	01.01.1980				wilgur 24.09.2018
Feilretting	18/2060	Rolle	Matrikkelenhet		Arealendring
Feilføring	18/33228	Avgiver	1263 - 188/202		0
Skylddeling	19.02.1970				
Skylddeling		Rolle	Matrikkelenhet		Arealendring
		Avgiver	1263 - 188/116		-403
		Mottaker	1263 - 188/202		403

Adresser

Adresstype	Adressenavn Adressetilleggsnavn	Adressekode Kildekode	Adresser Koord.syst. Nord	Øst	Kretser	Atkomstpunkt Nei
Vegadresse	Strandvegen	1034	3		Grunnkrets: 0309 KNARVIK H Stemmekrets: 11 KNARVIK Kirkesokn: 07070104 Knarvik Postnr.område: 5914 ISDALSTØ Tettsted: 5245 Knarvik	

Aktive bygg som er registrert på matrikkelenheten

Bygningsnr: 176 253 746
Løpenr:
Repr.punkt: Koordinatsystem: EUREF89 UTM Sone 32
Nord: 6717611 Øst: 296276
Bygningsendringskode:
Bygningstype: Enebolig
Næringsgruppe:
Bygningsstatus: Tatt i bruk
Energikilder:
Oppvarming:

Bebygd areal: 0 **Ant. boliger:** 1
Bruksareal bolig: 0 **Ant. etasjer:** 1
Bruksareal annet: 0 **Vannforsyning:**
Bruksareal totalt: 0 **Avløp:**
Bruttoareal bolig: 0 **Har heis:** Nei
Bruttoareal annet: 0
Bruttoareal totalt: 0
Alternativt areal: 0
Alternativt areal 2: 0

Datoer
Rammetillatelse:
Igangsettingstillatelse:
Tatt i bruk:
Midlertidig brukstillatelse:
Ferdigattest:

Etasjer


Etasje	Antall boenheter	BRA bolig	BRA annet	BRA totalt	BTA bolig	BTA annet	BTA totalt	Alt. areal	Alt. areal 2
H01	1	0	0	0	0	0	0	0	0

Bruksenheter

Adresse	Bruksenhetsnummer	Bruksenhetstype	Bruksareal	Ant. rom	Kjøkkentilgang	Bad	WC	Matrikkelenhet
1034 Strandvegen 3	H0101	Bolig	0	0		0	0	188/202


Oversiktskart for 188 / 202

Målestokk 1:1 000
EUREF89 UTM Sone 32

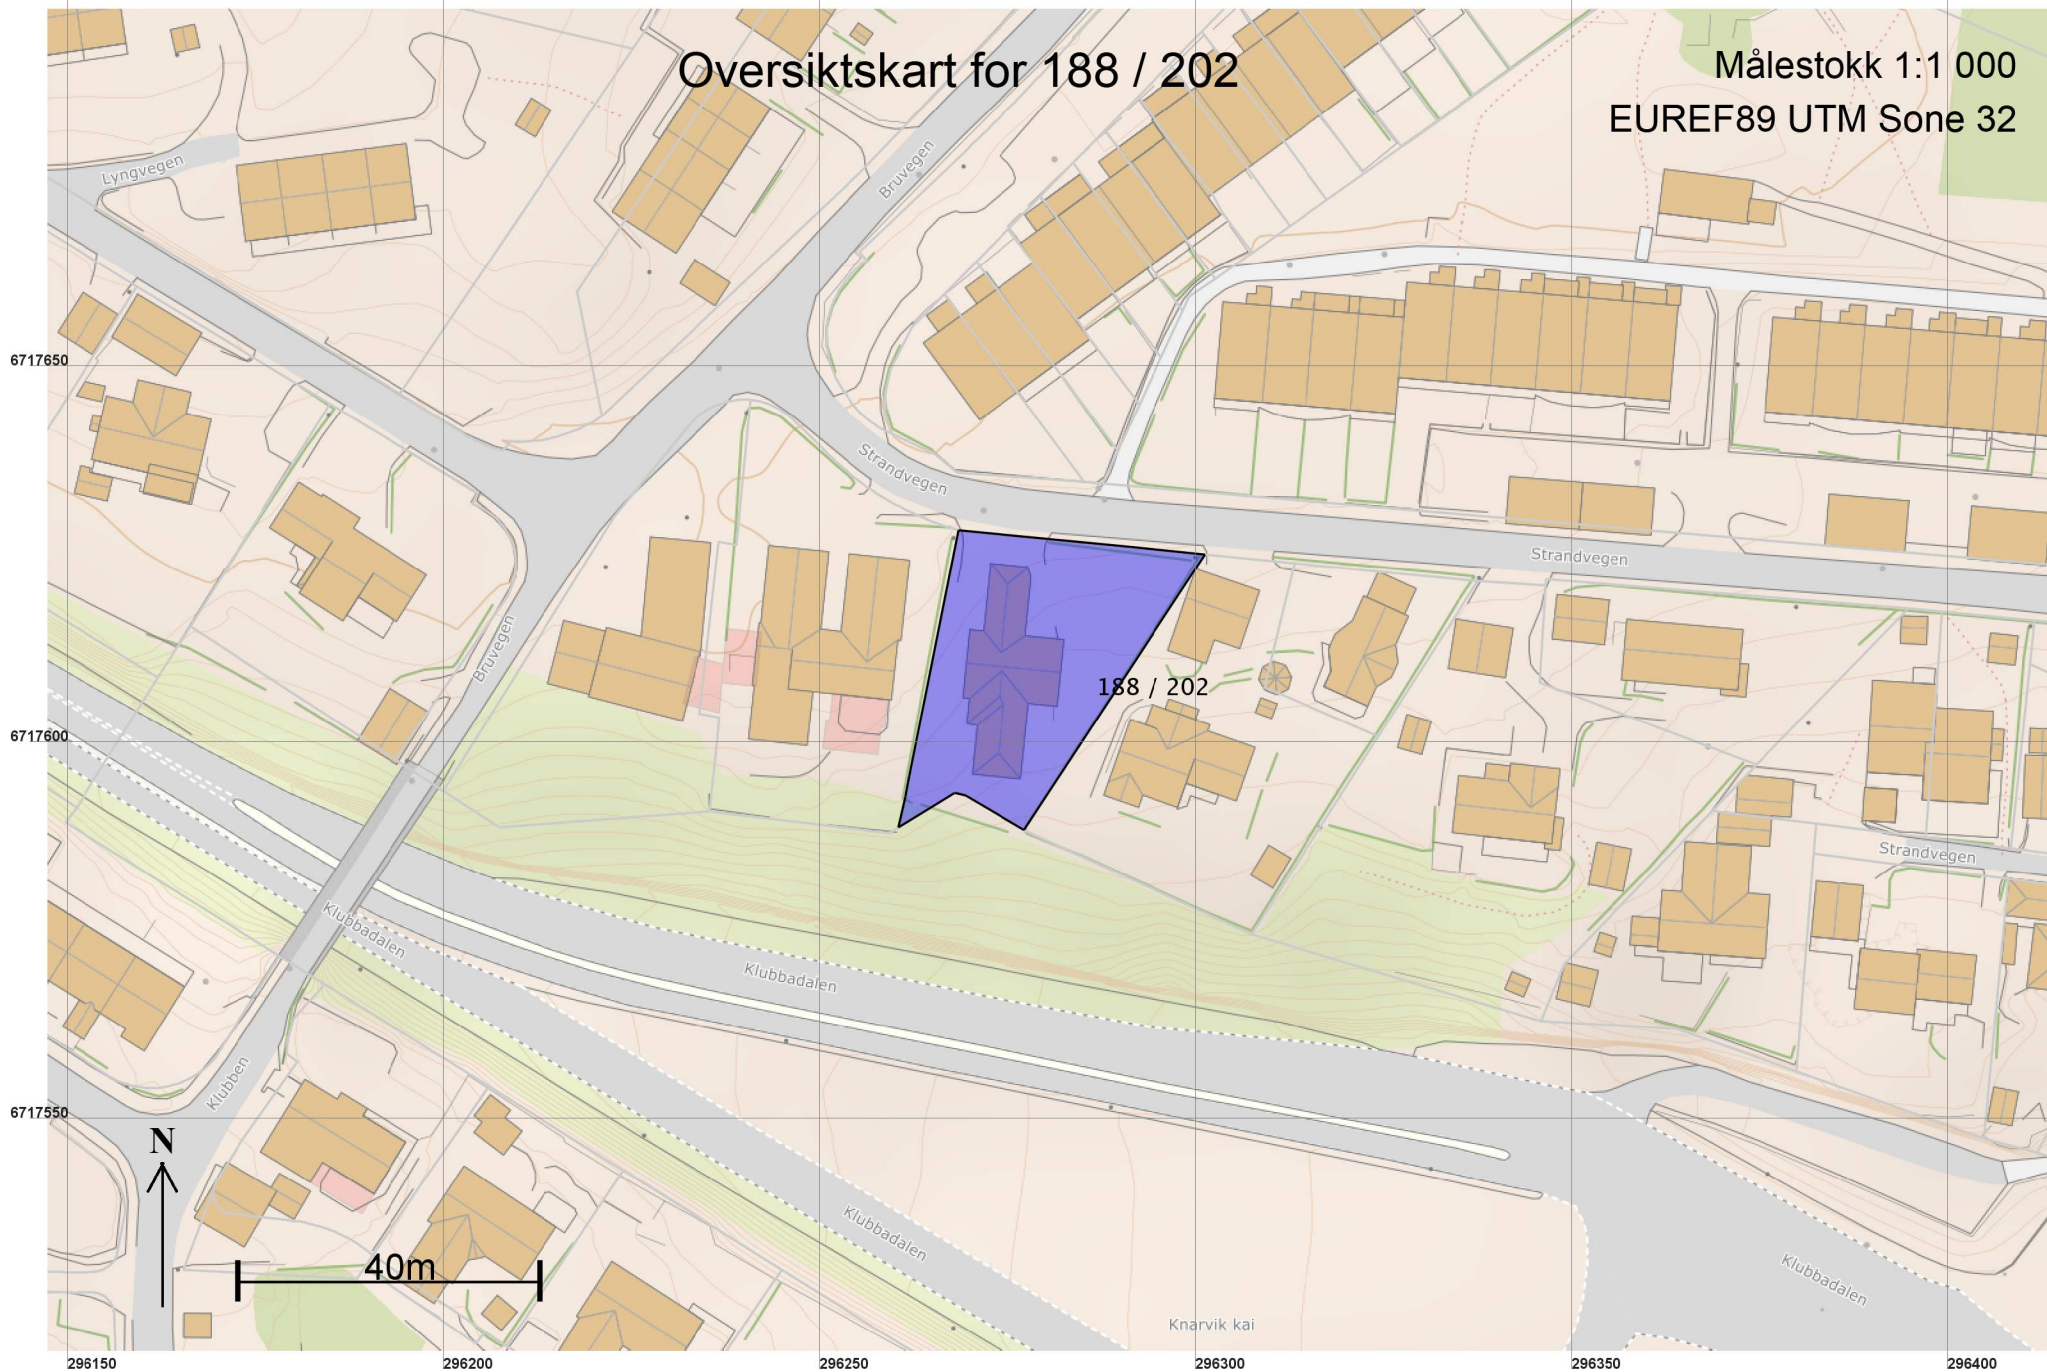

Teig 1 (Hovedteig)
188 / 202

Målestokk 1:500
EUREF89 UTM Sone 32

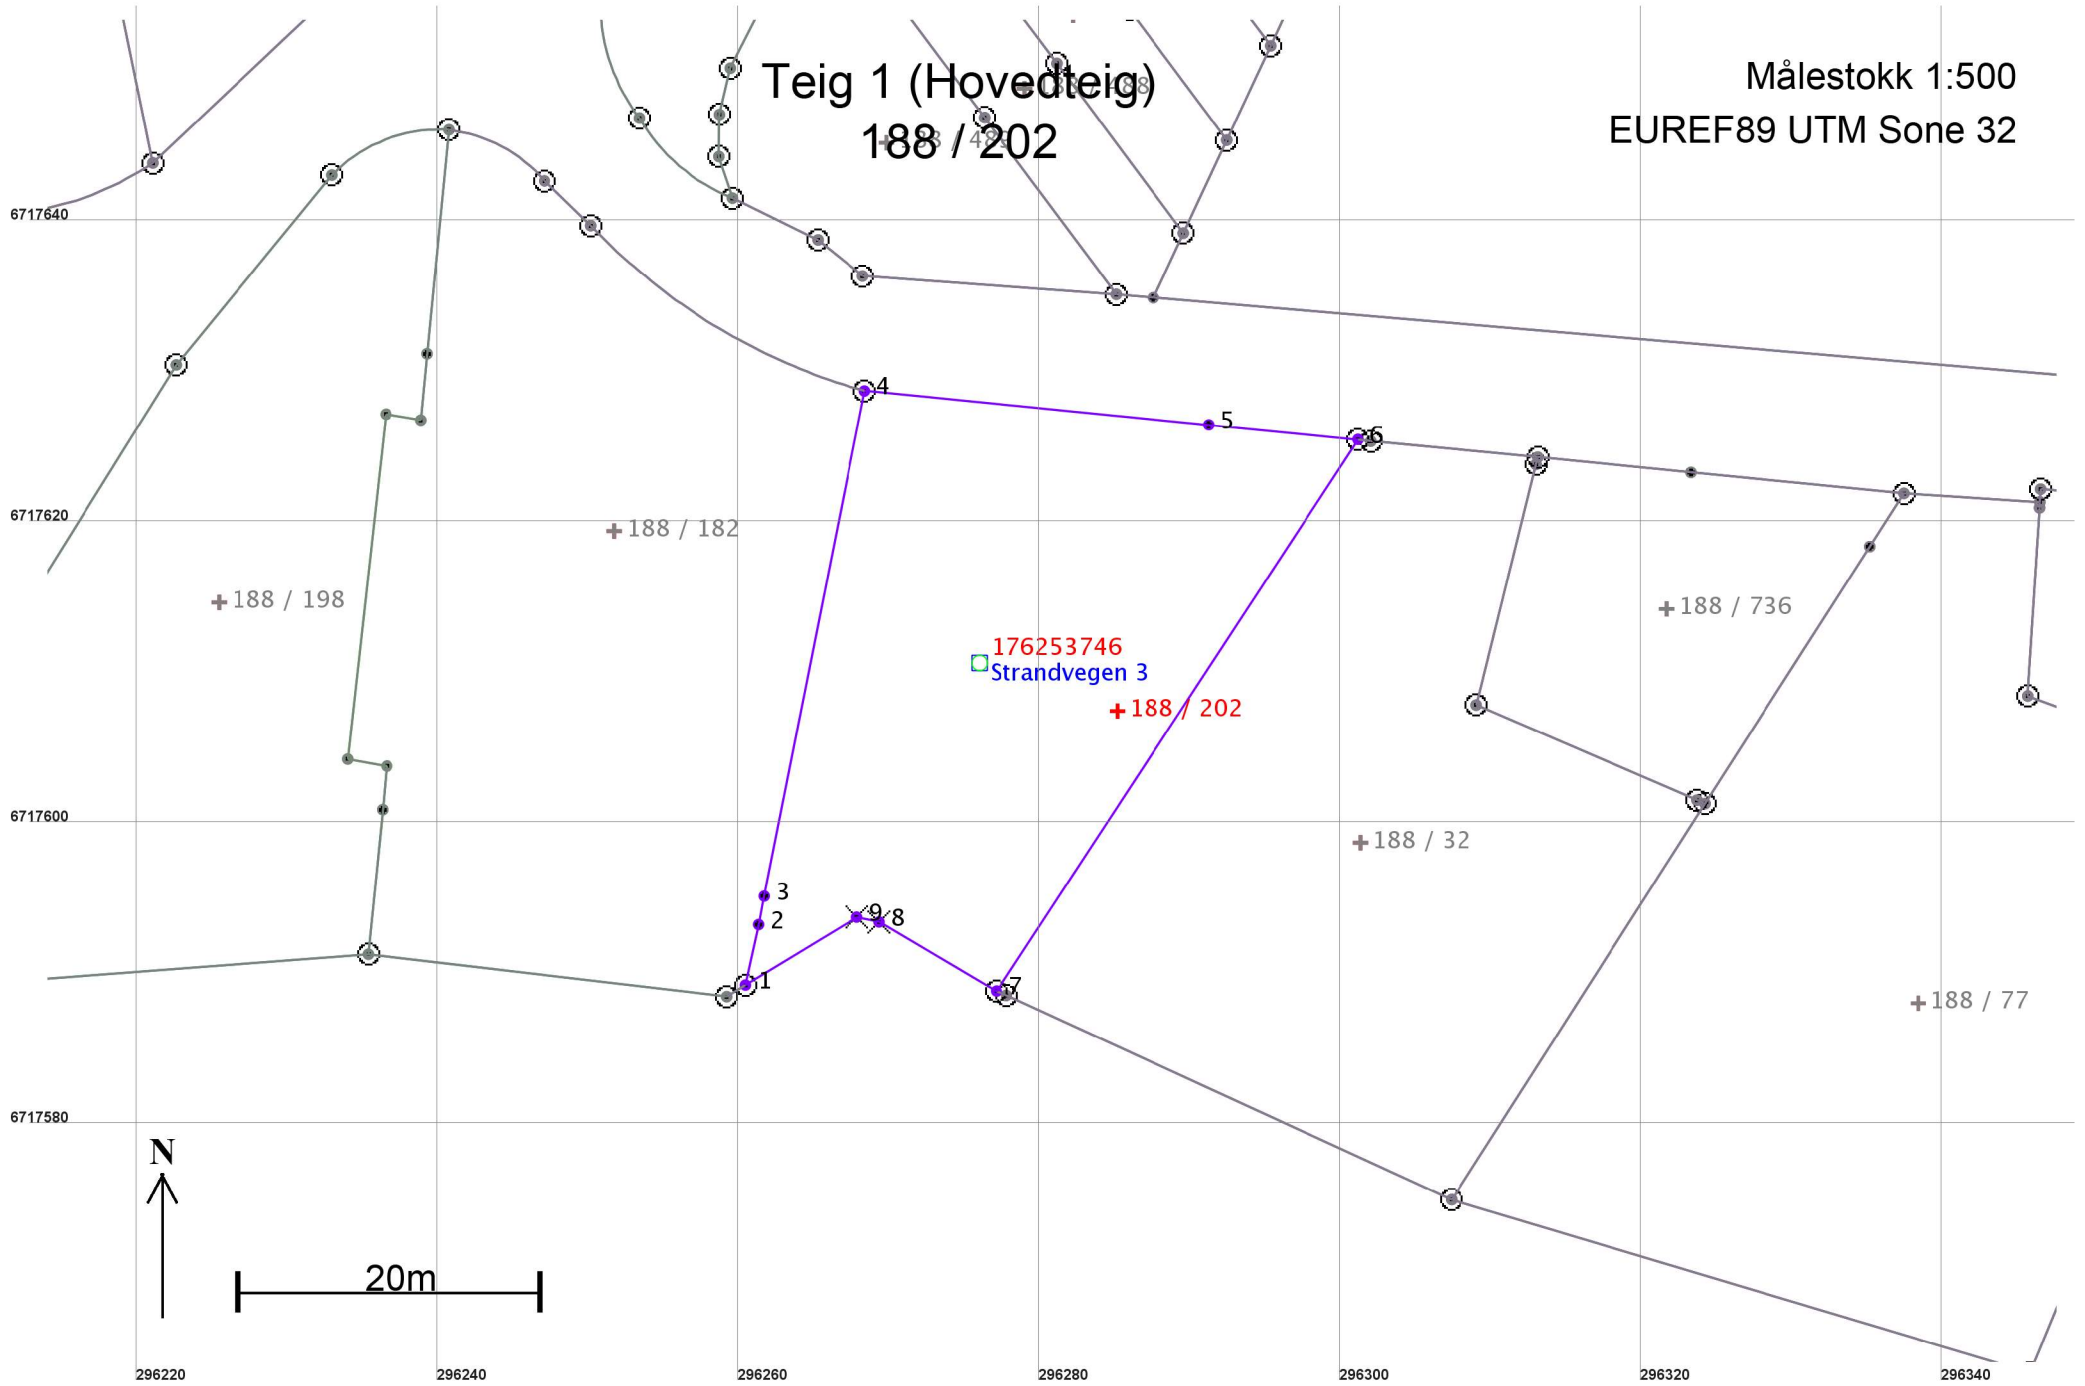

Areal og koordinater

Areal: 926,4

Arealmerknad:

Representasjonspunkt: Koordinatsystem: EUREF89 UTM Sone 32

Nord: 6717608

Øst: 296285

Grensepunkt / Grenselinje

Ytre avgrensing

Løpenr	Nord	Øst	Grensemerke nedsatt i / Lengde (m)	Grensepunkttype / Linjeinformasjon	Målemetode	Nøyaktighet (SD i cm)	Radius
1	6717589,60	296260,47	4,10	Offentlig godkjent grensemerke	50 Digitalisert på dig.bord fra strek-kart	36	
2	6717593,61	296261,34	1,93	Fjell Annet grensemerke	50 Digitalisert på dig.bord fra strek-kart	36	
3	6717595,50	296261,71	34,20	Umerket	12 Terrengmålt: Teodolitt med elektronisk avstandsmåler	36	
4	6717629,04	296268,38	22,97	Offentlig godkjent grensemerke	12 Terrengmålt: Teodolitt med elektronisk avstandsmåler	36	
5	6717626,79	296291,24	9,96	Umerket	50 Digitalisert på dig.bord fra strek-kart	36	
6	6717625,82	296301,15	43,79	Offentlig godkjent grensemerke	12 Terrengmålt: Teodolitt med elektronisk avstandsmåler	36	
7	6717589,20	296277,13	9,03	Offentlig godkjent grensemerke	12 Terrengmålt: Teodolitt med elektronisk avstandsmåler	36	
8	6717593,78	296269,35	1,52	Fjell Kors	12 Terrengmålt: Teodolitt med elektronisk avstandsmåler	36	
9	6717594,10	296267,86	8,65	Fjell Kors	50 Digitalisert på dig.bord fra strek-kart	36	