

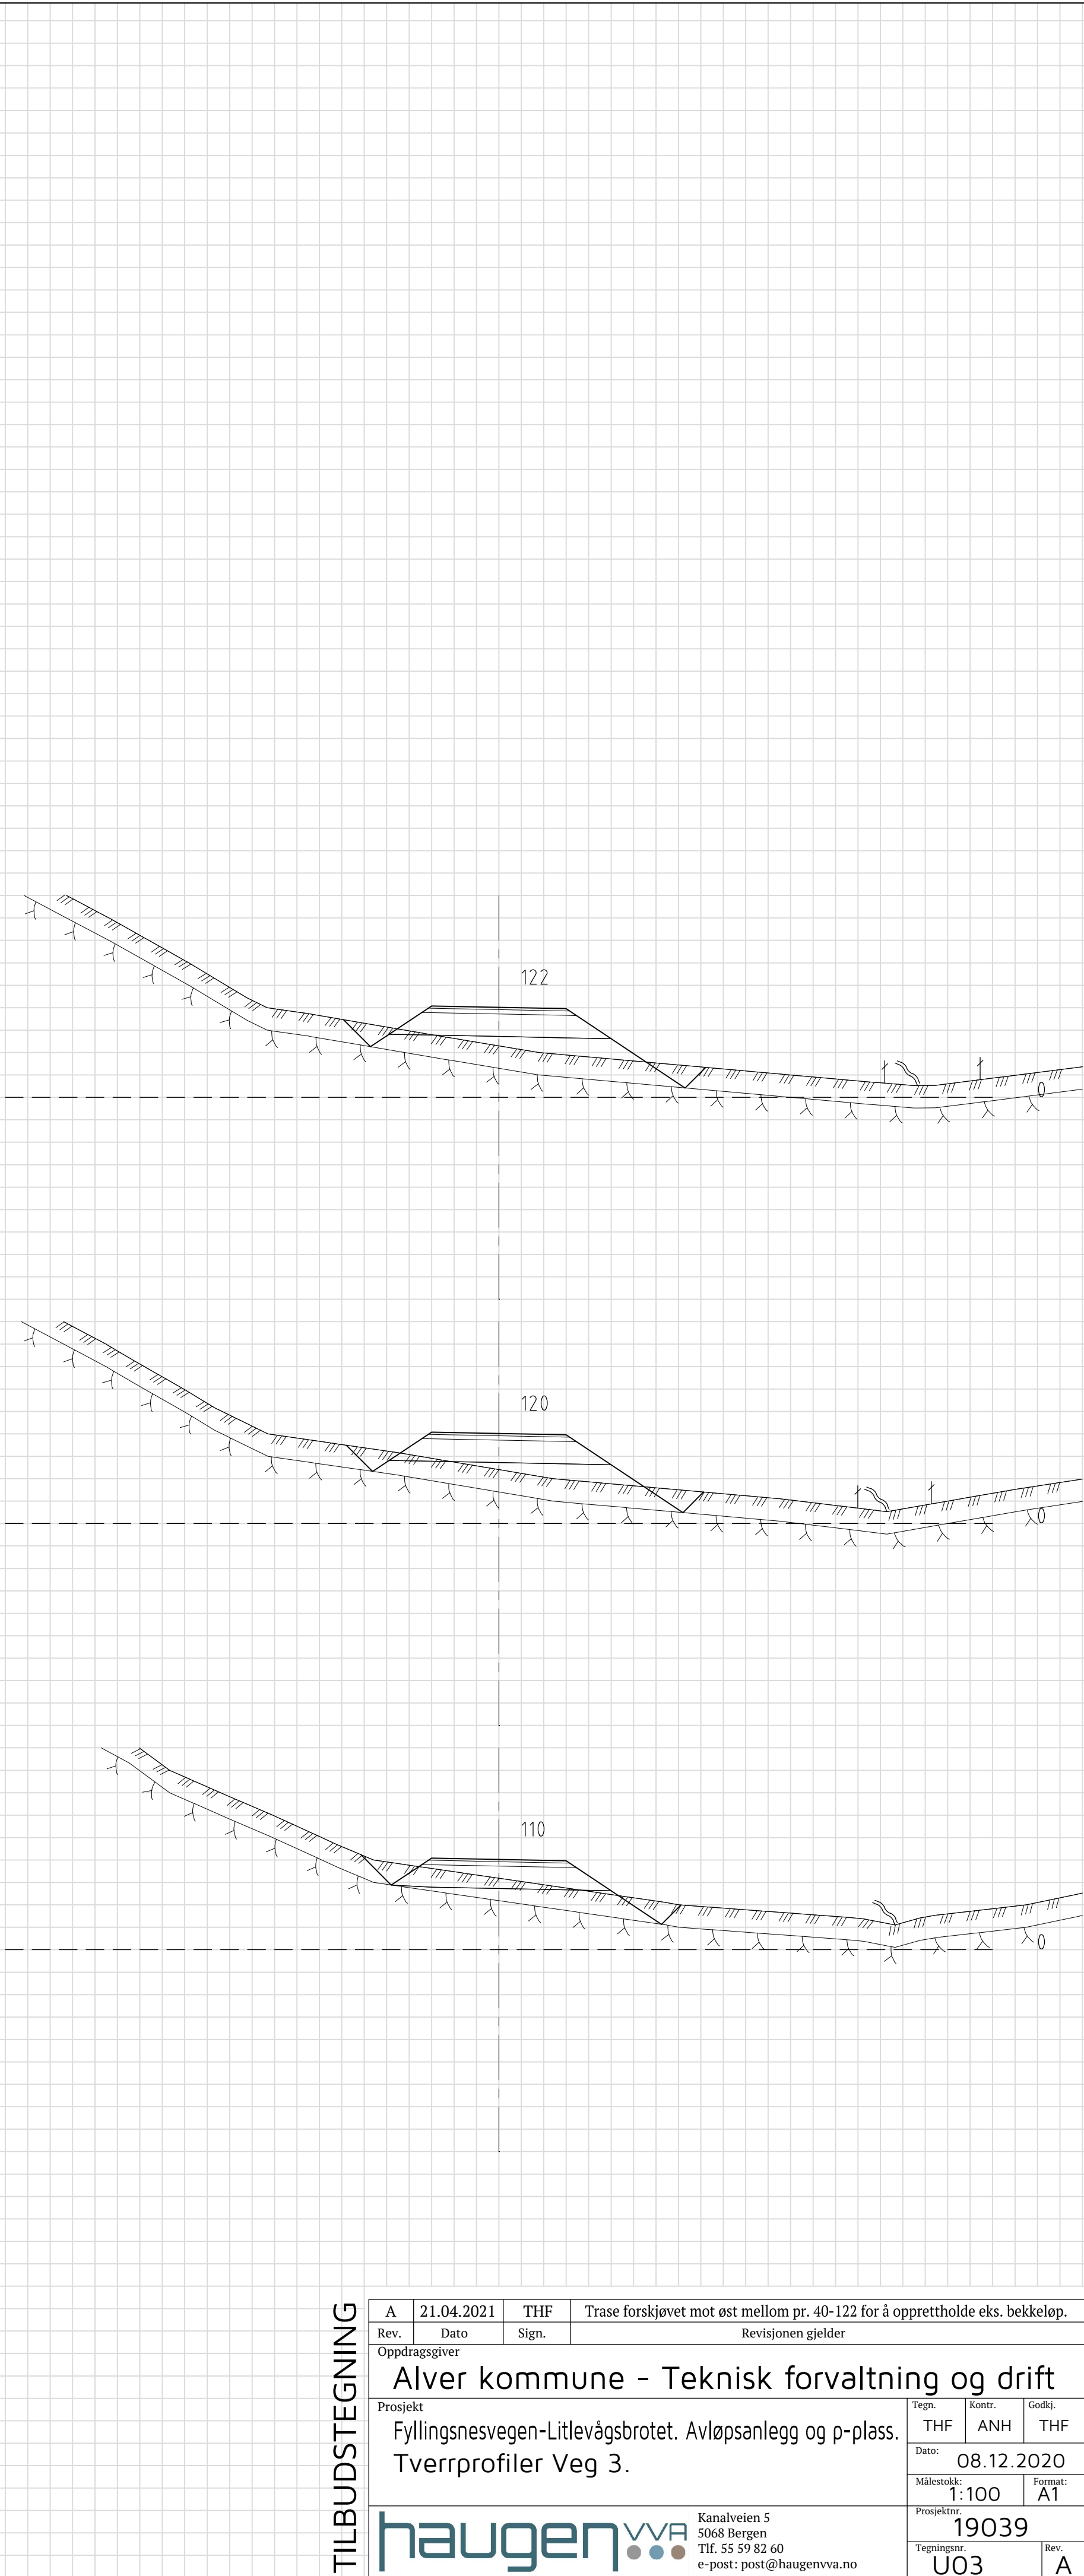


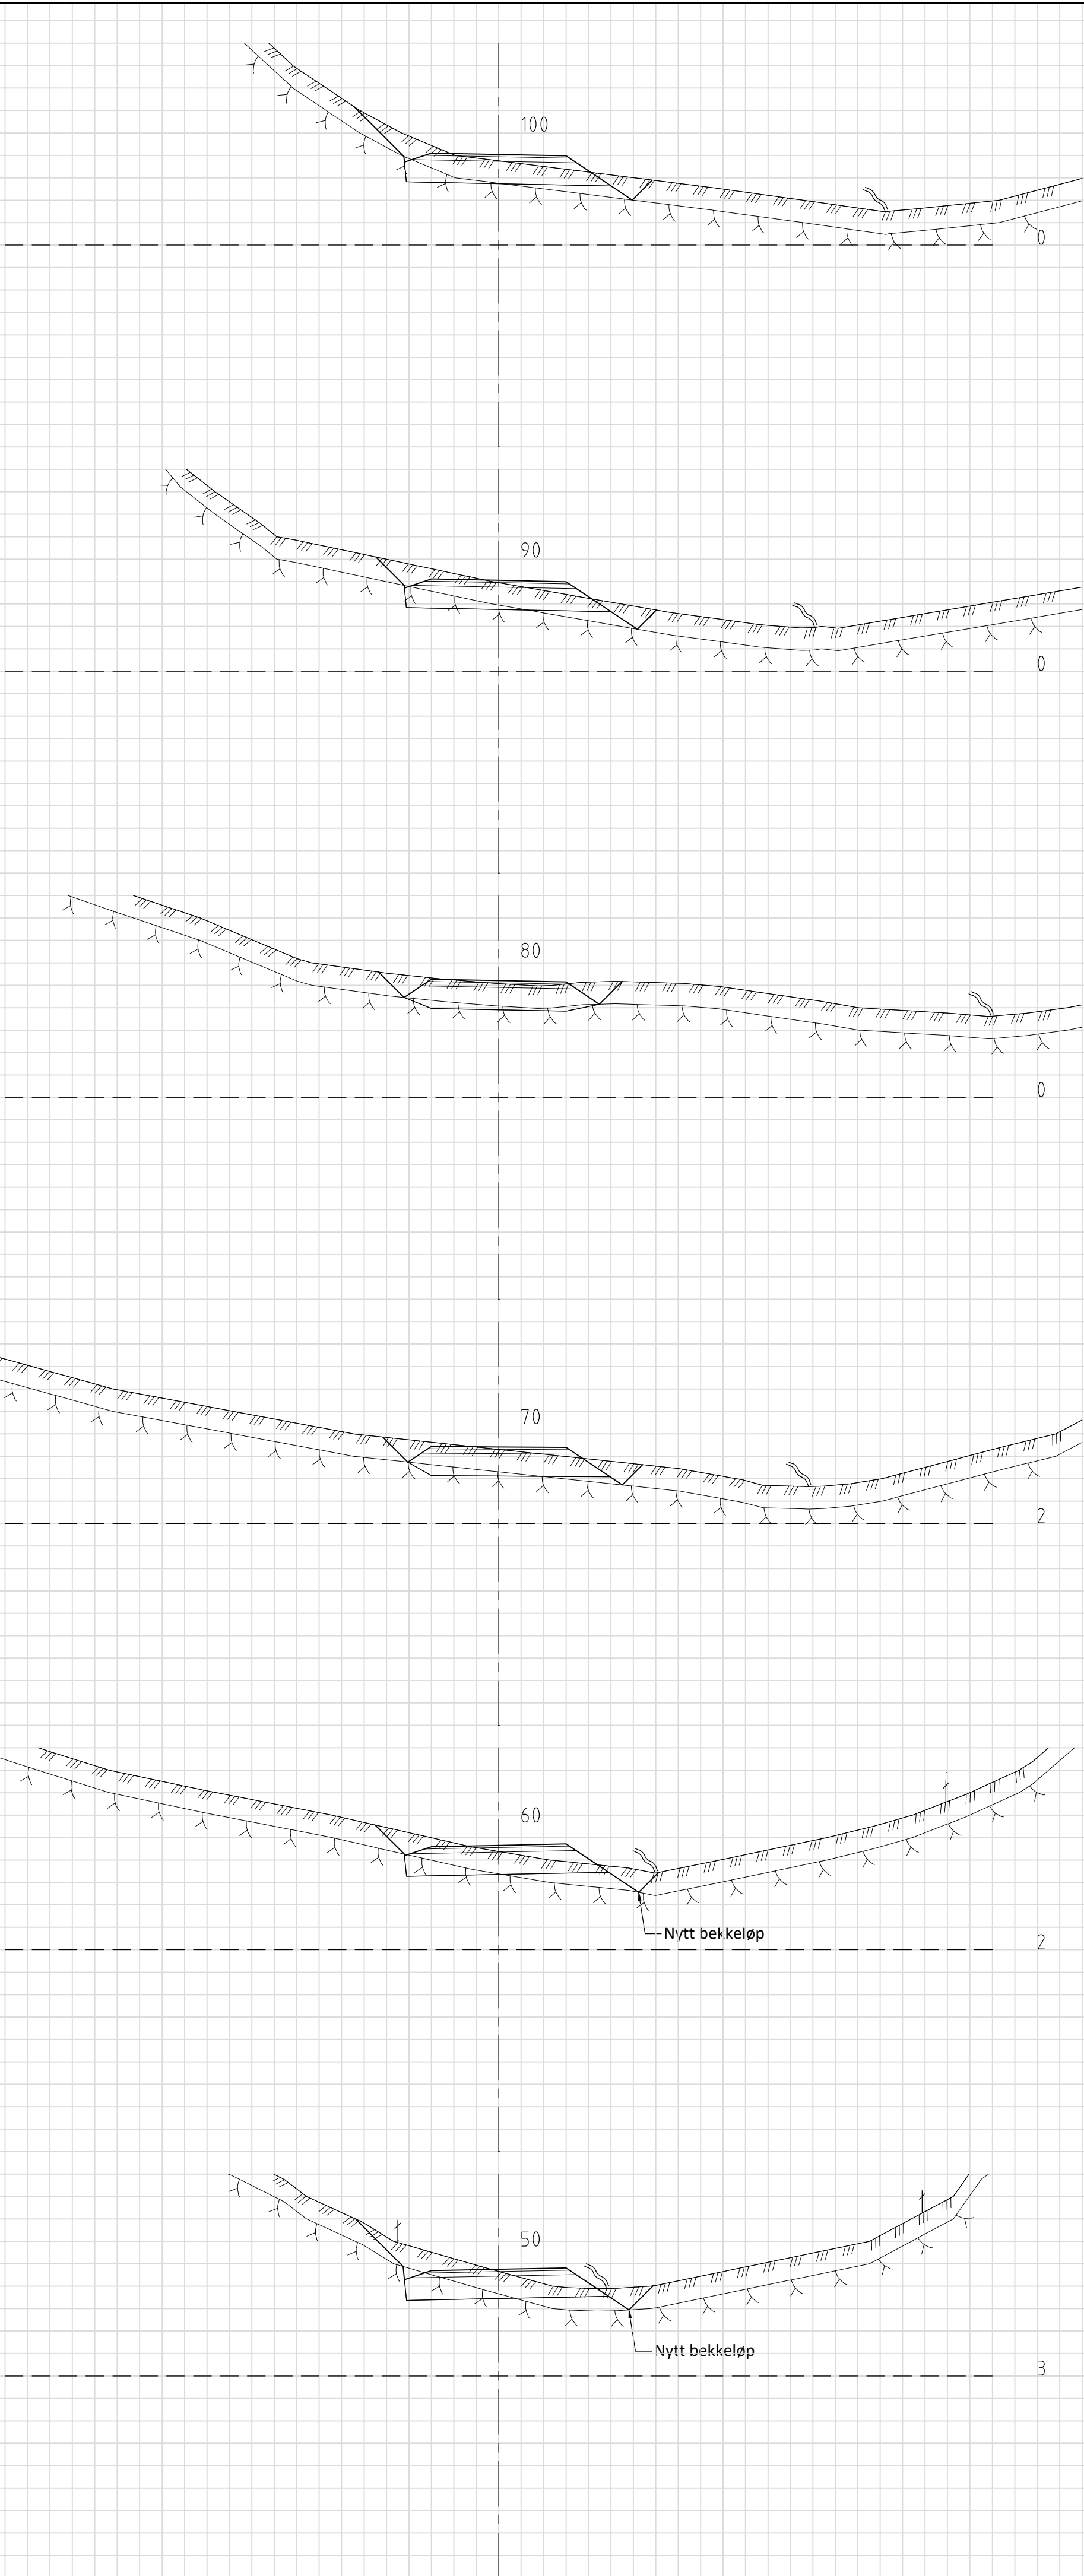

TILBUDSTEGNING

A	21.04.2021	THF	Trase forskjøvet mot øst mellom pr. 40-122 for å opprettholde eks. bekkeløp.		
Rev.	Date	Sign.	Revisjonen gjelder		
Oppdragsgiver					
Alver kommune - Teknisk forvaltning og drift					
Prosjekt			Tegn.	Kontr.	Godkj.
Fyllingsnesvegen-Litlevågsbrotet. Avløpsanlegg og p-plass.			THF	ANH	THF
Tverrprofiler Veg 3.			Dato: 08.12.2020		
			Målestokk: 1:100		Format: A1
			Prosjektnr. 19039		
			Tegningsnr. U03		Rev. A

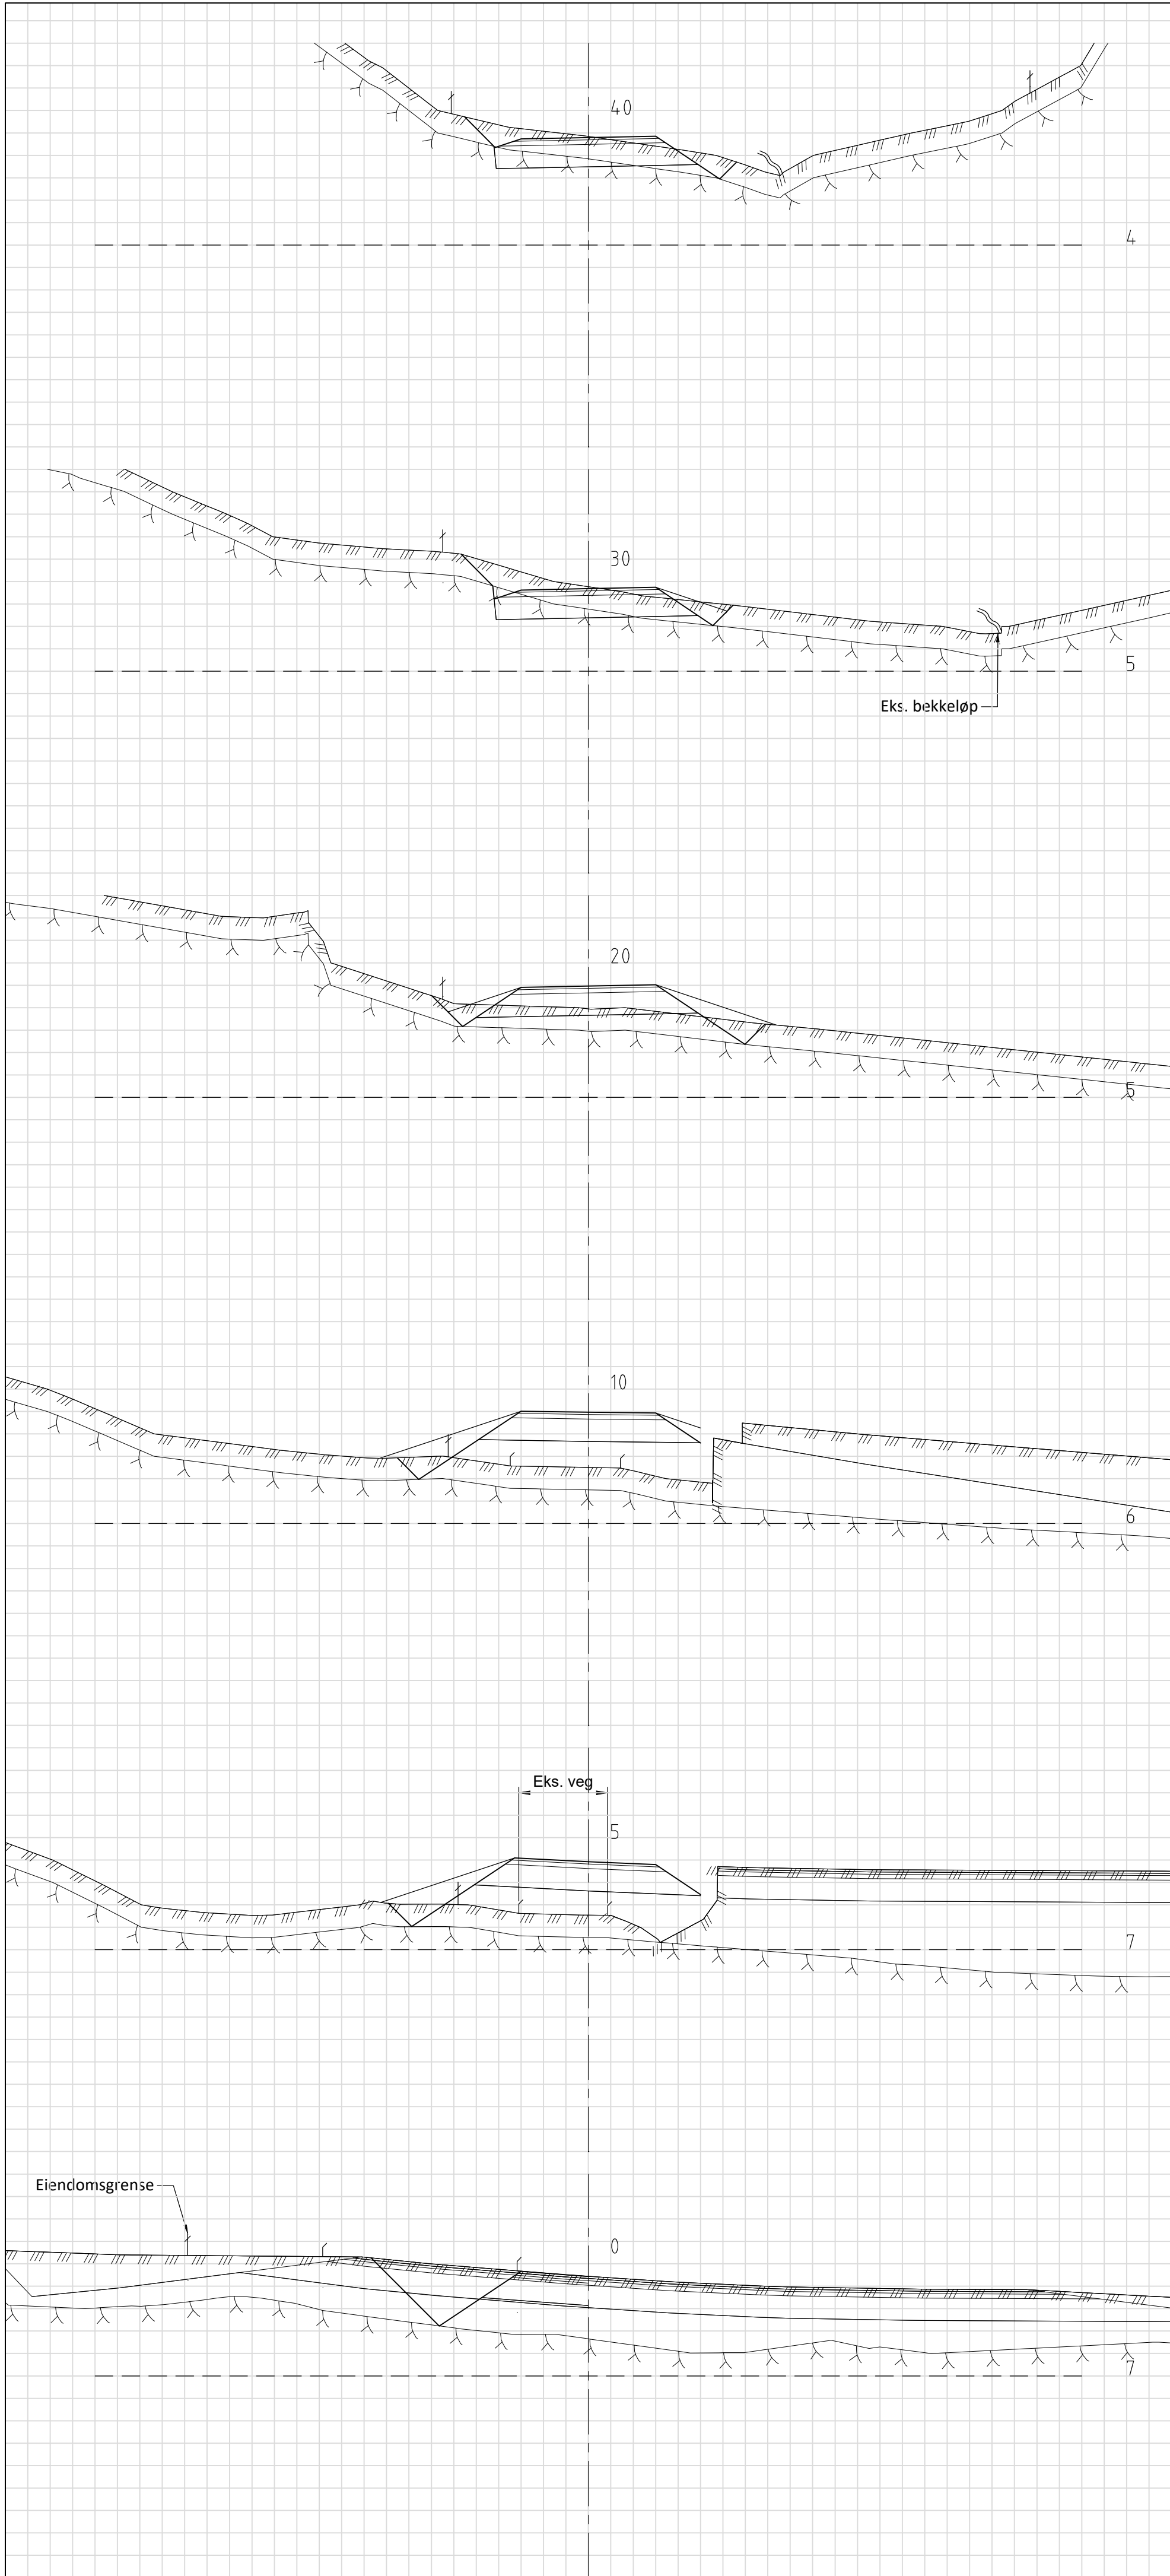

Kanalveien 5
5068 Bergen
Tlf. 55 59 82 60
e-post: post@haugenva.no

Kanalveien 5
5068 Bergen
Tlf. 55 59 82 60
e-post: post@haugenvva.no

haugen vva