

Kartvedlegg til protokoll for oppmålingsforretning

Alver Kommune

N

Eigedom
238/4, 238/4

Saks nr
2021213


Oppdragnr

Rekvirent
Myhr Ivan, Nordal Kine Iren


Forretningsdato
30/3/2021

Landmålar
Kjell Rune Standal

Målestokk 1:400

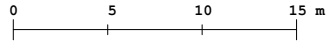

Beskriving/avtalar:

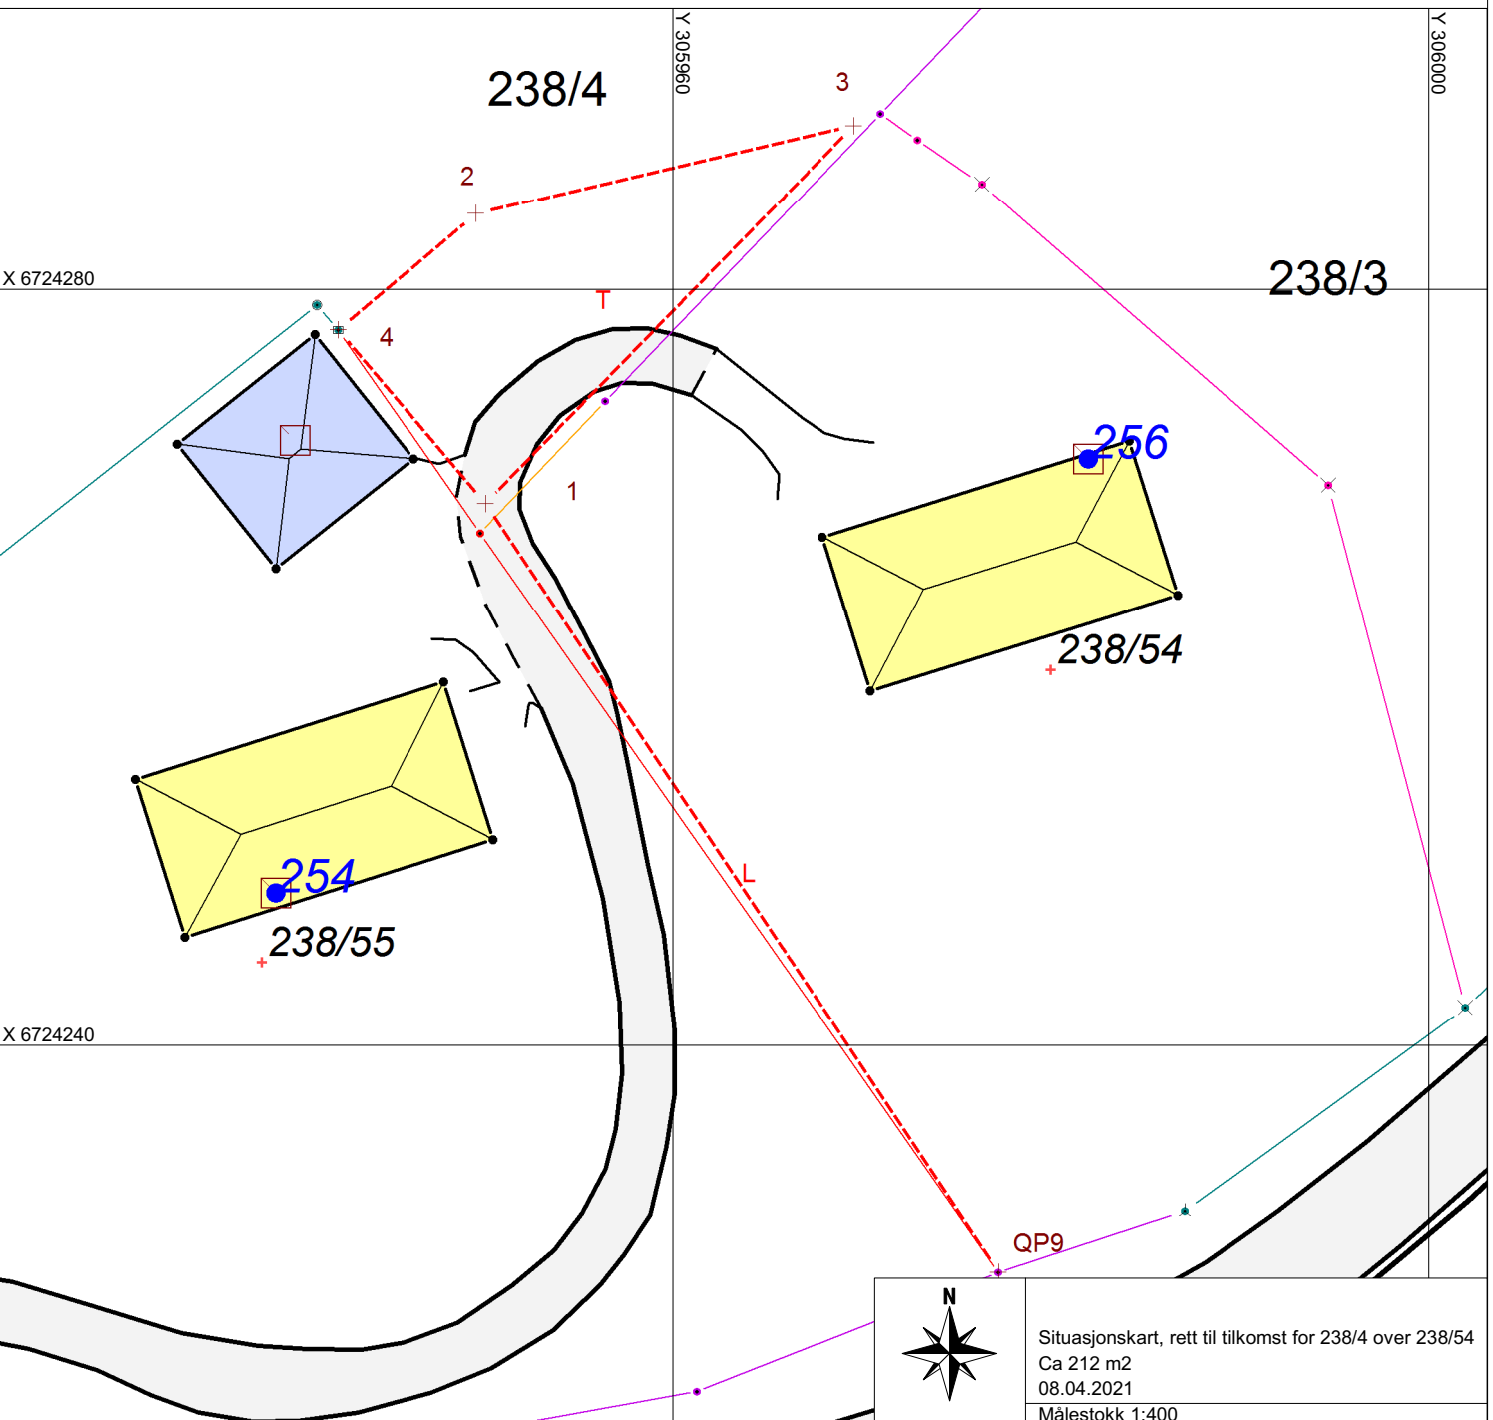

Situasjonskart, rett til tilkomst for 238/4 over 238/54
Ca 212 m²
08.04.2021
Målestokk 1:400