


Søk etter innhold i valgte kilder

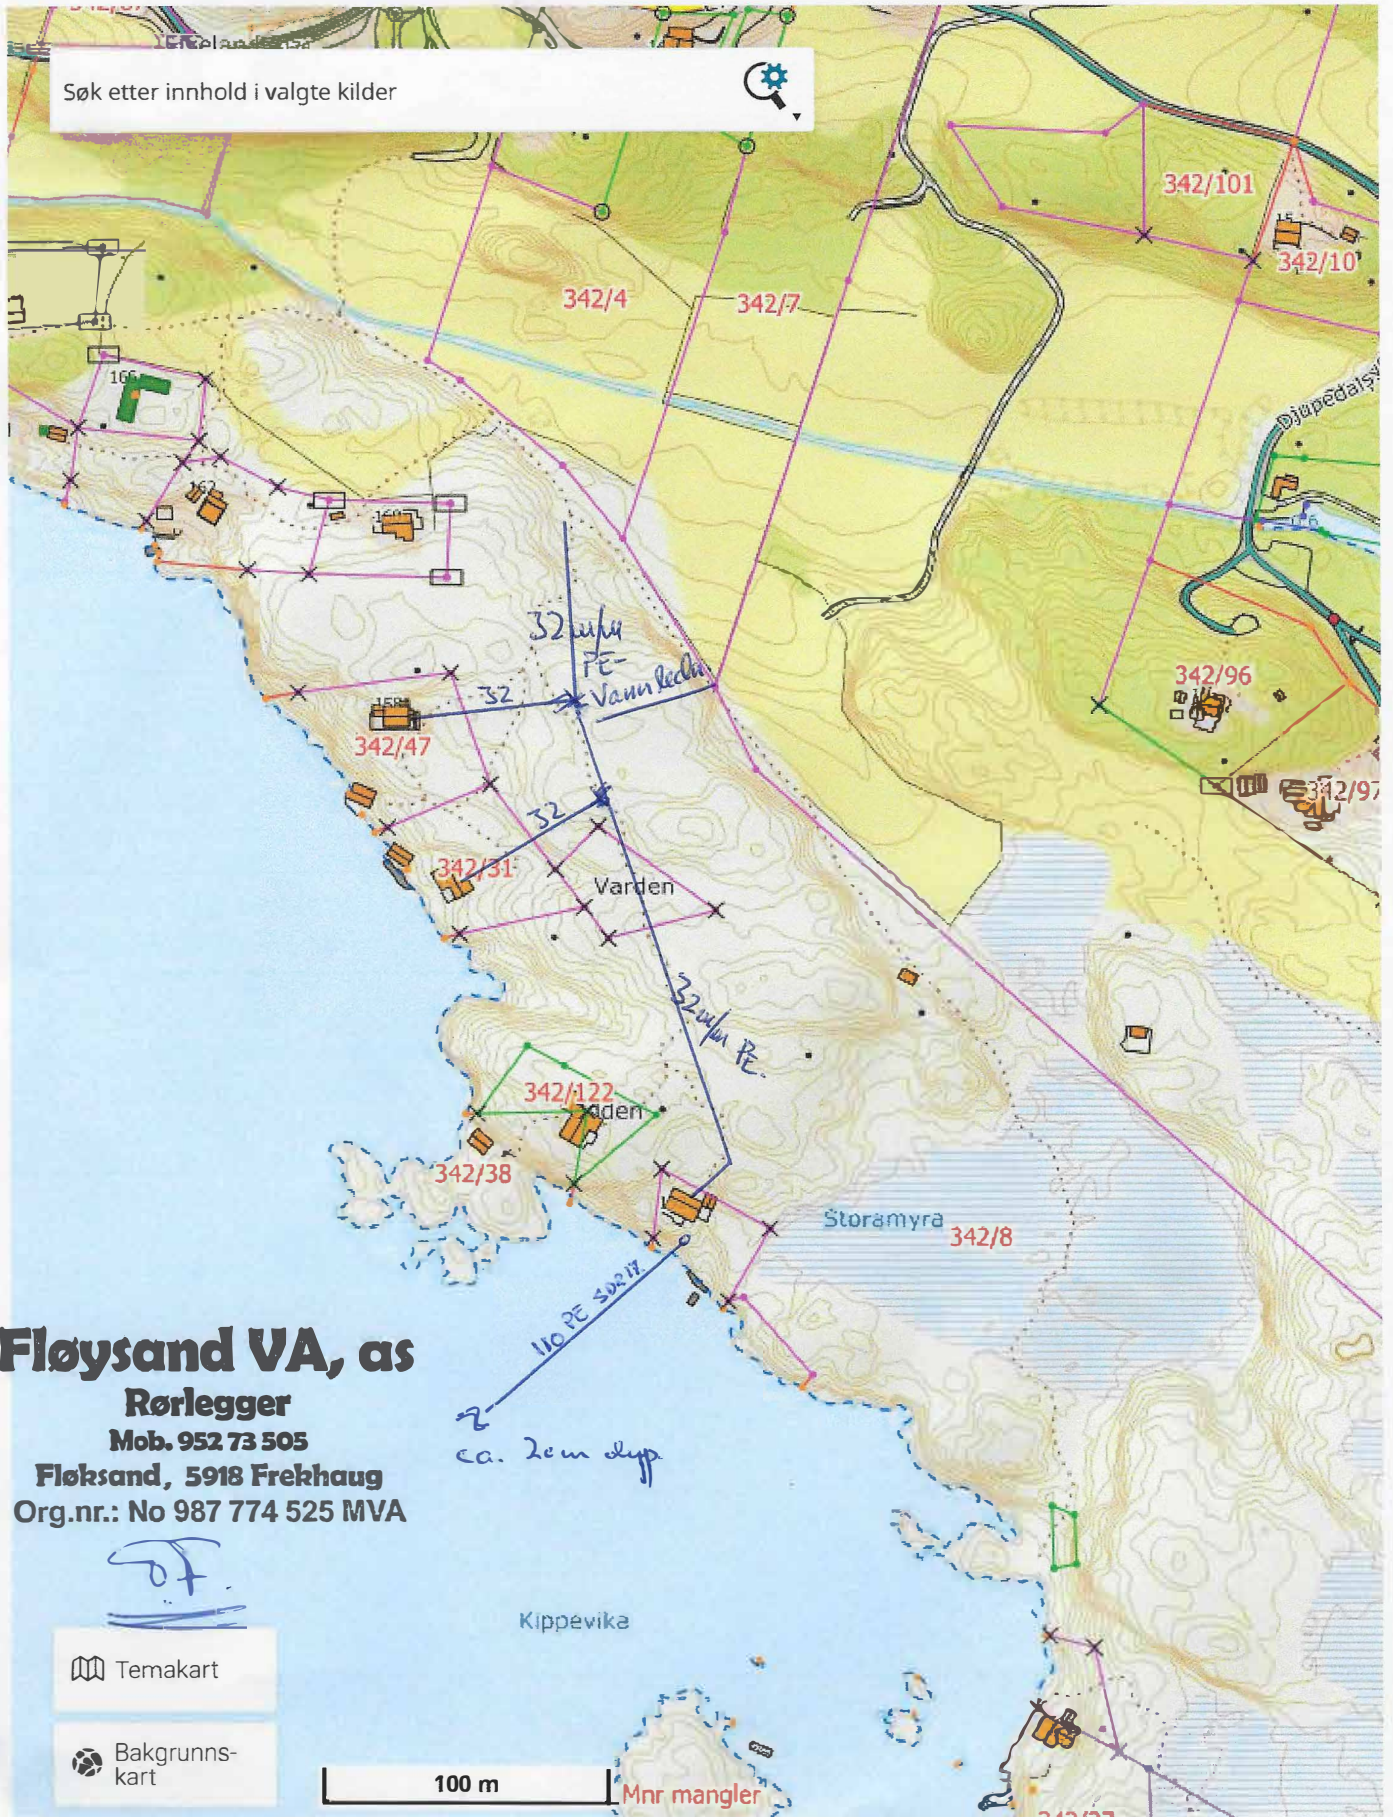

Fløysand VA, as
Rørlegger
 Mob. 952 73 505
 Fløysand, 5918 Frekhaug
 Org.nr.: No 987 774 525 MVA

of.

- Temakart
- Bakgrunns-kart

100 m Mnr mangler

EPSG:32632 N: 6718897 Ø: 283314 Målestokk 1 : 2 500

Vannledning tilkobles evt. fra legg 342/31