








En port 5x2.3m

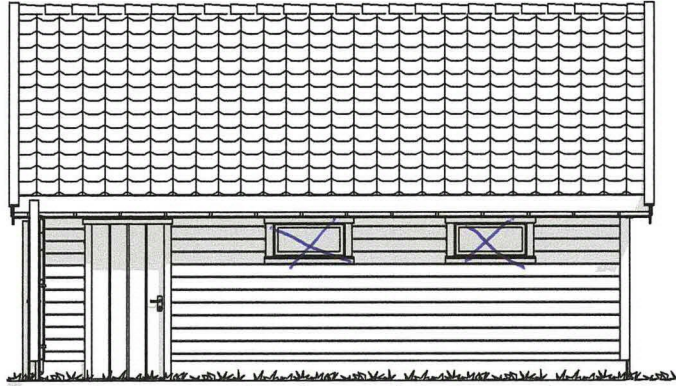

Ingen vindu

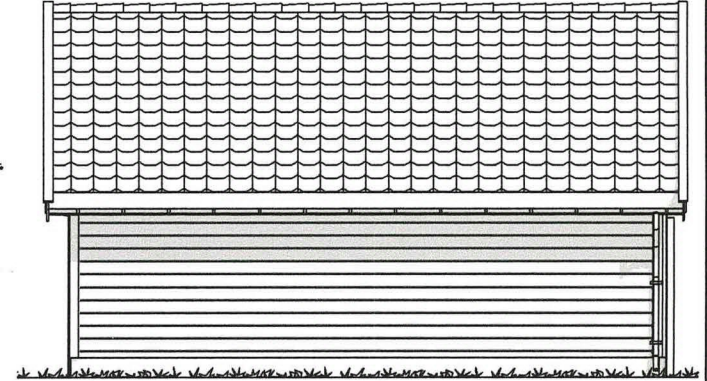

REDSKAPSHUS 9,5 x 6 m

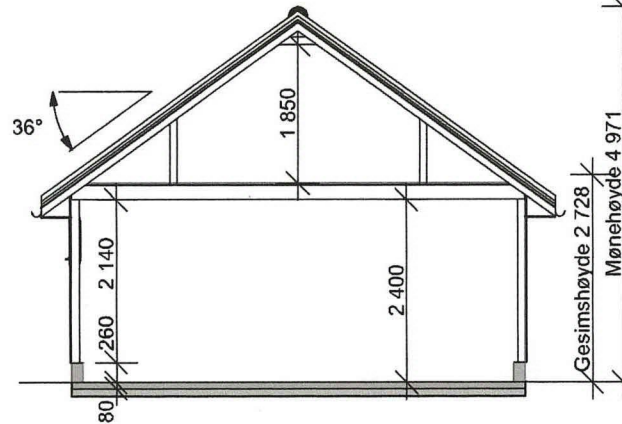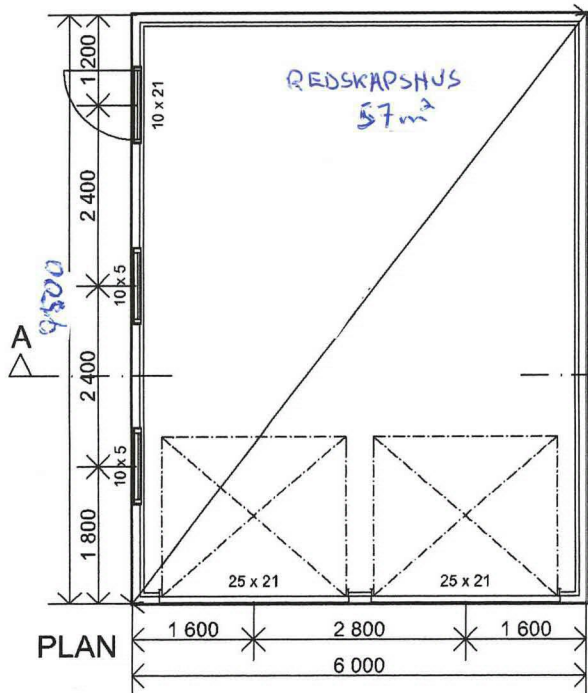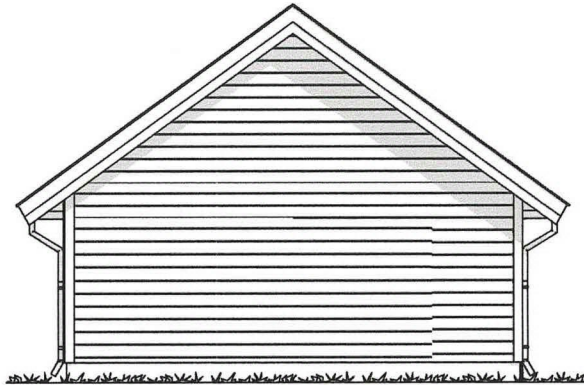

Rev	Beskrivelse	Dato	Sign
Prosjektert for:			
<b>XL</b> BYGG			
Byggherre:			
Byggadresse:			
Prosjektnr.:		Fase:	Dato: 2021
Type tegning: Plan, snitt og fasader		Tegningnr.: A20-01	Målestokk:
Type bygg: Garasje		Utgangspkt:	Sign: BRJ