


INNMÅLINGSRAPPORT

Tiltak: Bustadhus
Tiltakshavar: Espen Eidsnes
Gbnr. 215, bnr. 88, Alver kommune

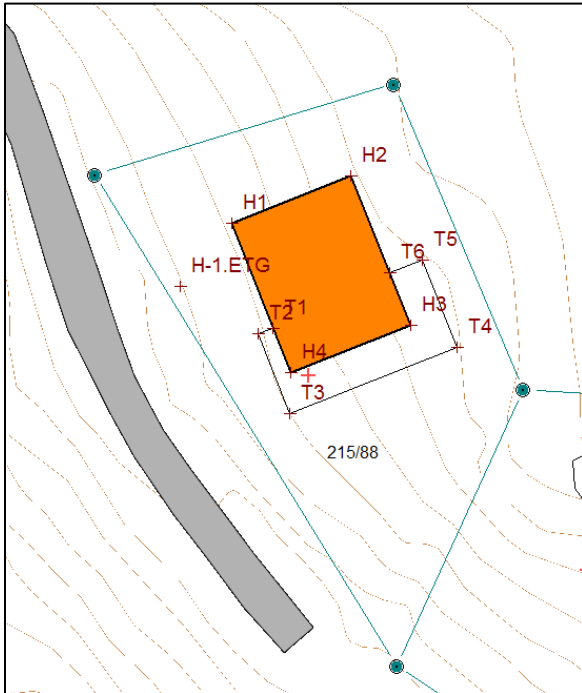

Måledato: 24.02.2021

Målt: Fasadeliv hovudetasje H1-H4, terrasse hovudetasje T1-T6 og støpt golv underetasje H-1.etg.

H gulv: 19,10 moh

Målt av: Kjersti Furnes Soltvedt

Vedlegg: Plott, kof-fil og sosi-fil