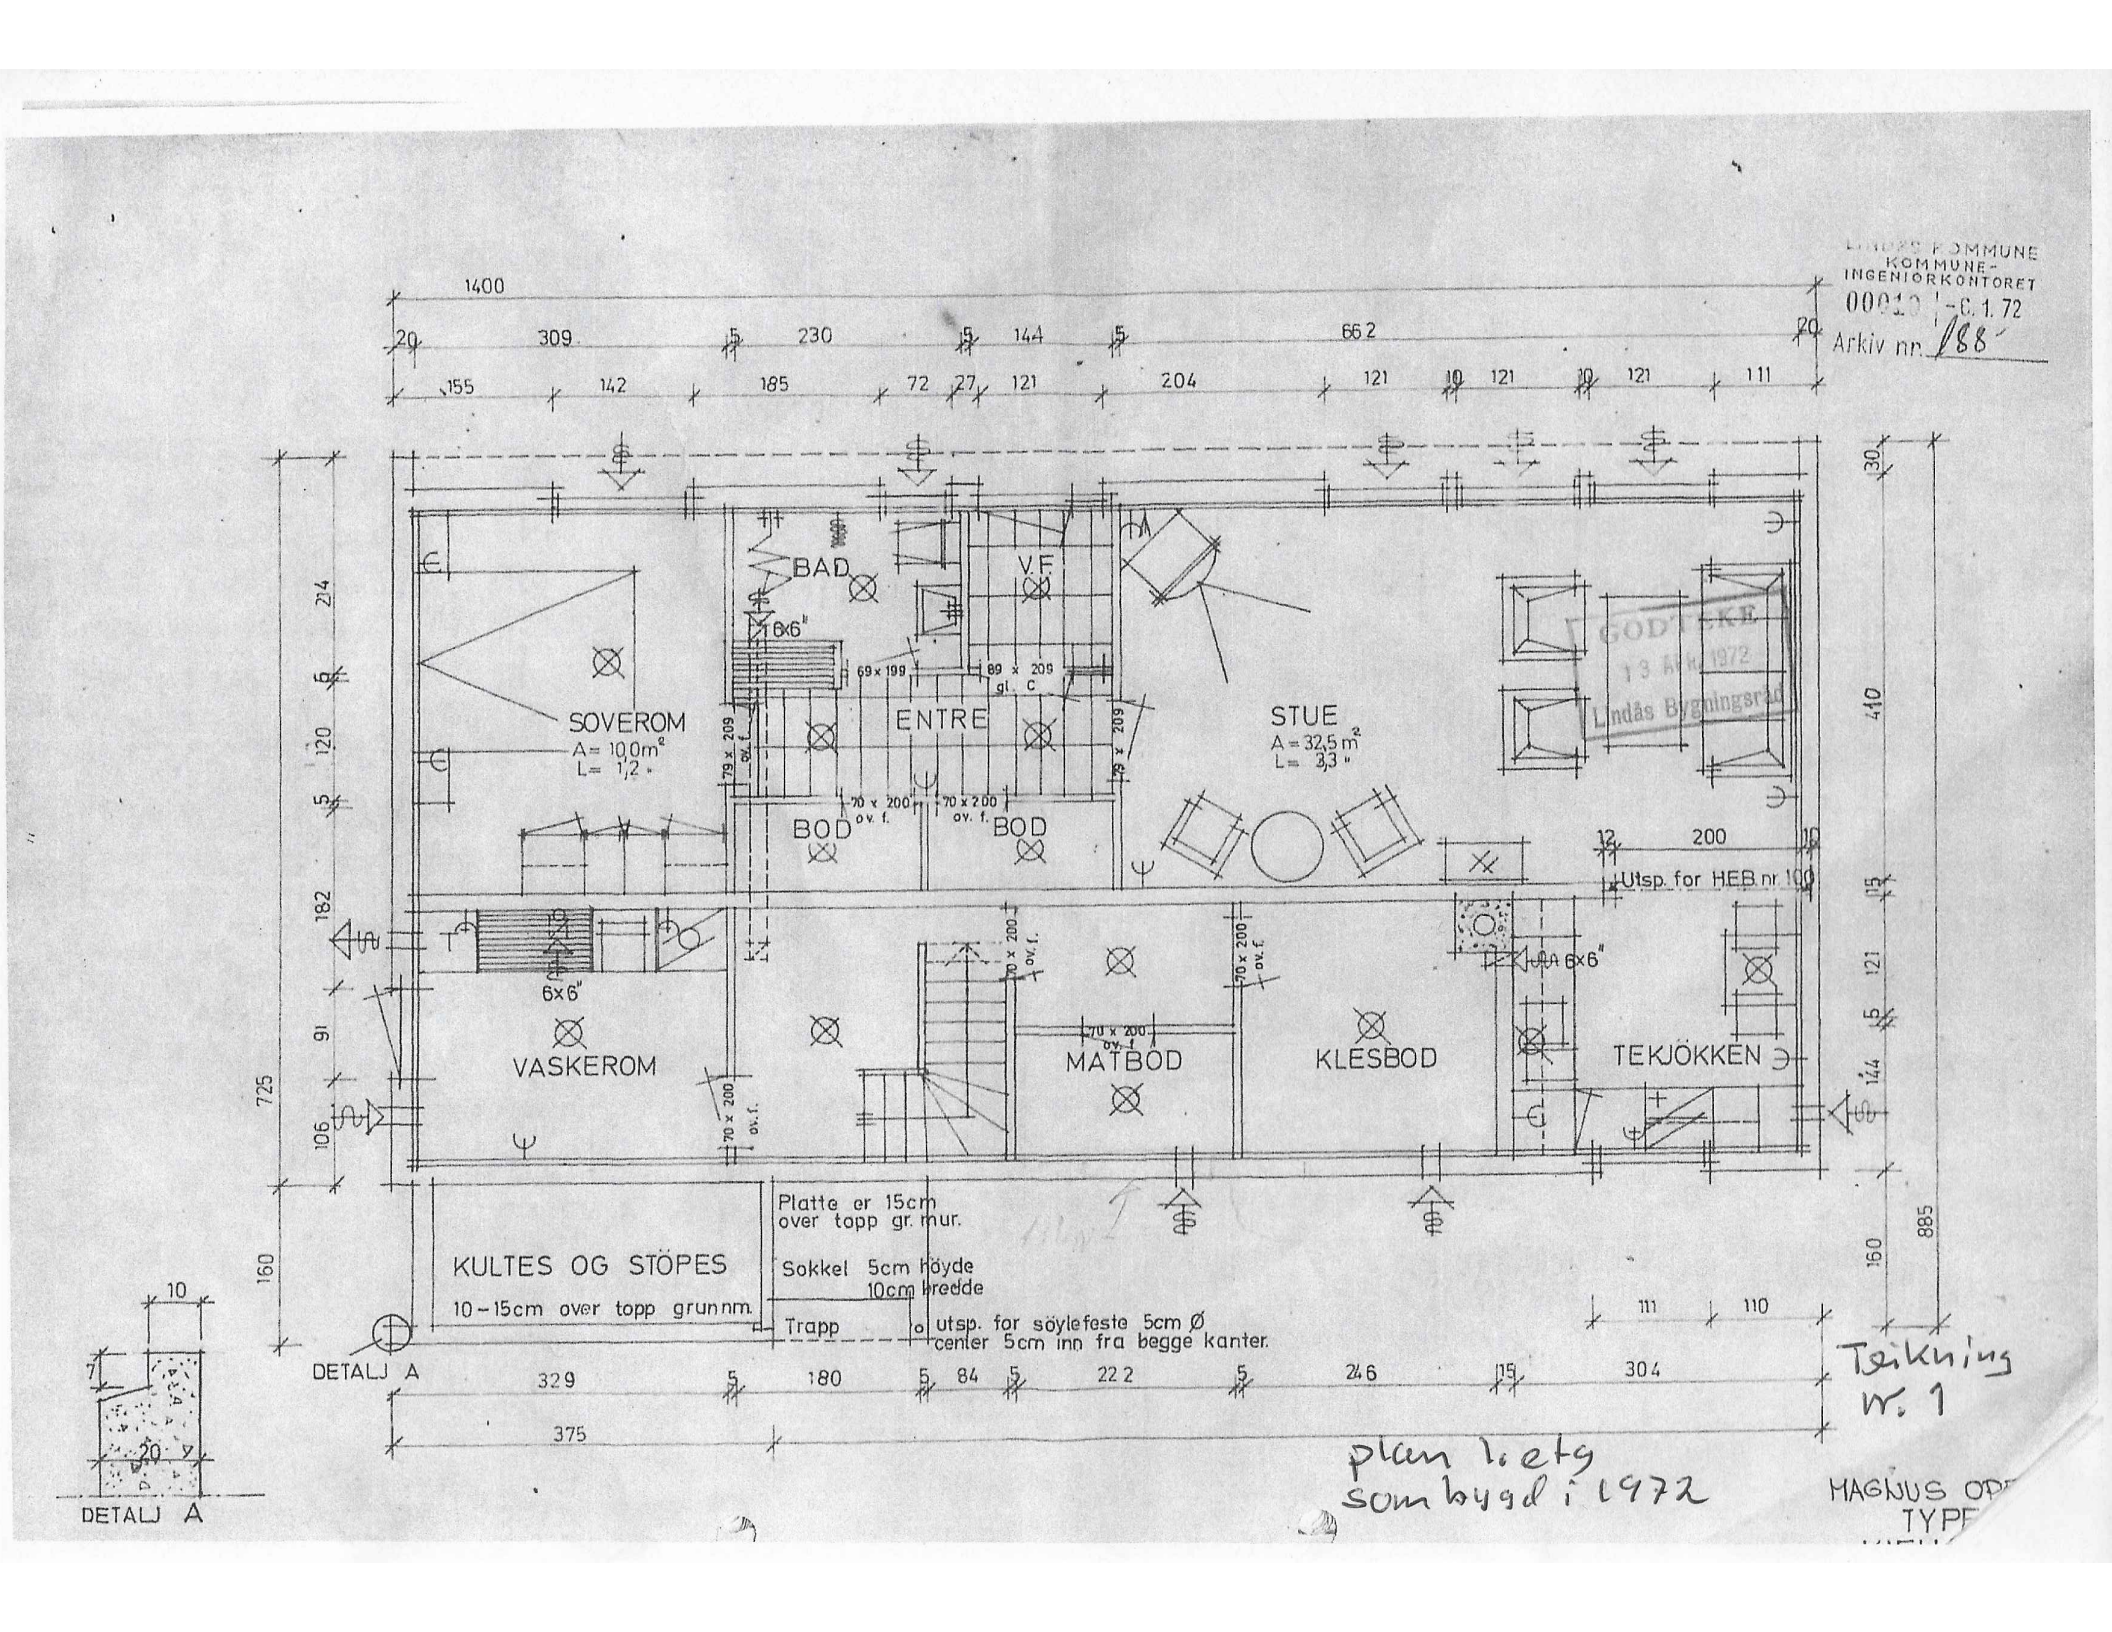
KOMMUNE-
INGENIØRKONTORET
Arkiv nr. 188
GODTATT
13 APR 1972
Lindås Byggingsråd
1400
SOVEROM
A = 10,0m²
L = 1,2 "
BAD
V.F.
ENTRE
BOD
BOD
STUE
A = 32,5 m²
L = 3,3 "
VASKEROM
MATBOD
KLESBOD
TEKJØKKEN
6x6"
70 x 200 ov. f.
69 x 199
89 x 209 gl. C
79 x 209
Utsp. for HEB nr 100
KULTES OG STØPES
10 - 15cm over topp grunnm.
Platte er 15cm over topp gr. mur.
Sokkel 5cm høyde
10cm bredde
Trapp
utsp. for søylefeste 5cm Ø
center 5cm inn fra begge kanter.
DETALJ A
DETALJ A
Tekning nr. 1
plan 1. etg
som bygd i 1972
MAGNUS OD
TYPE