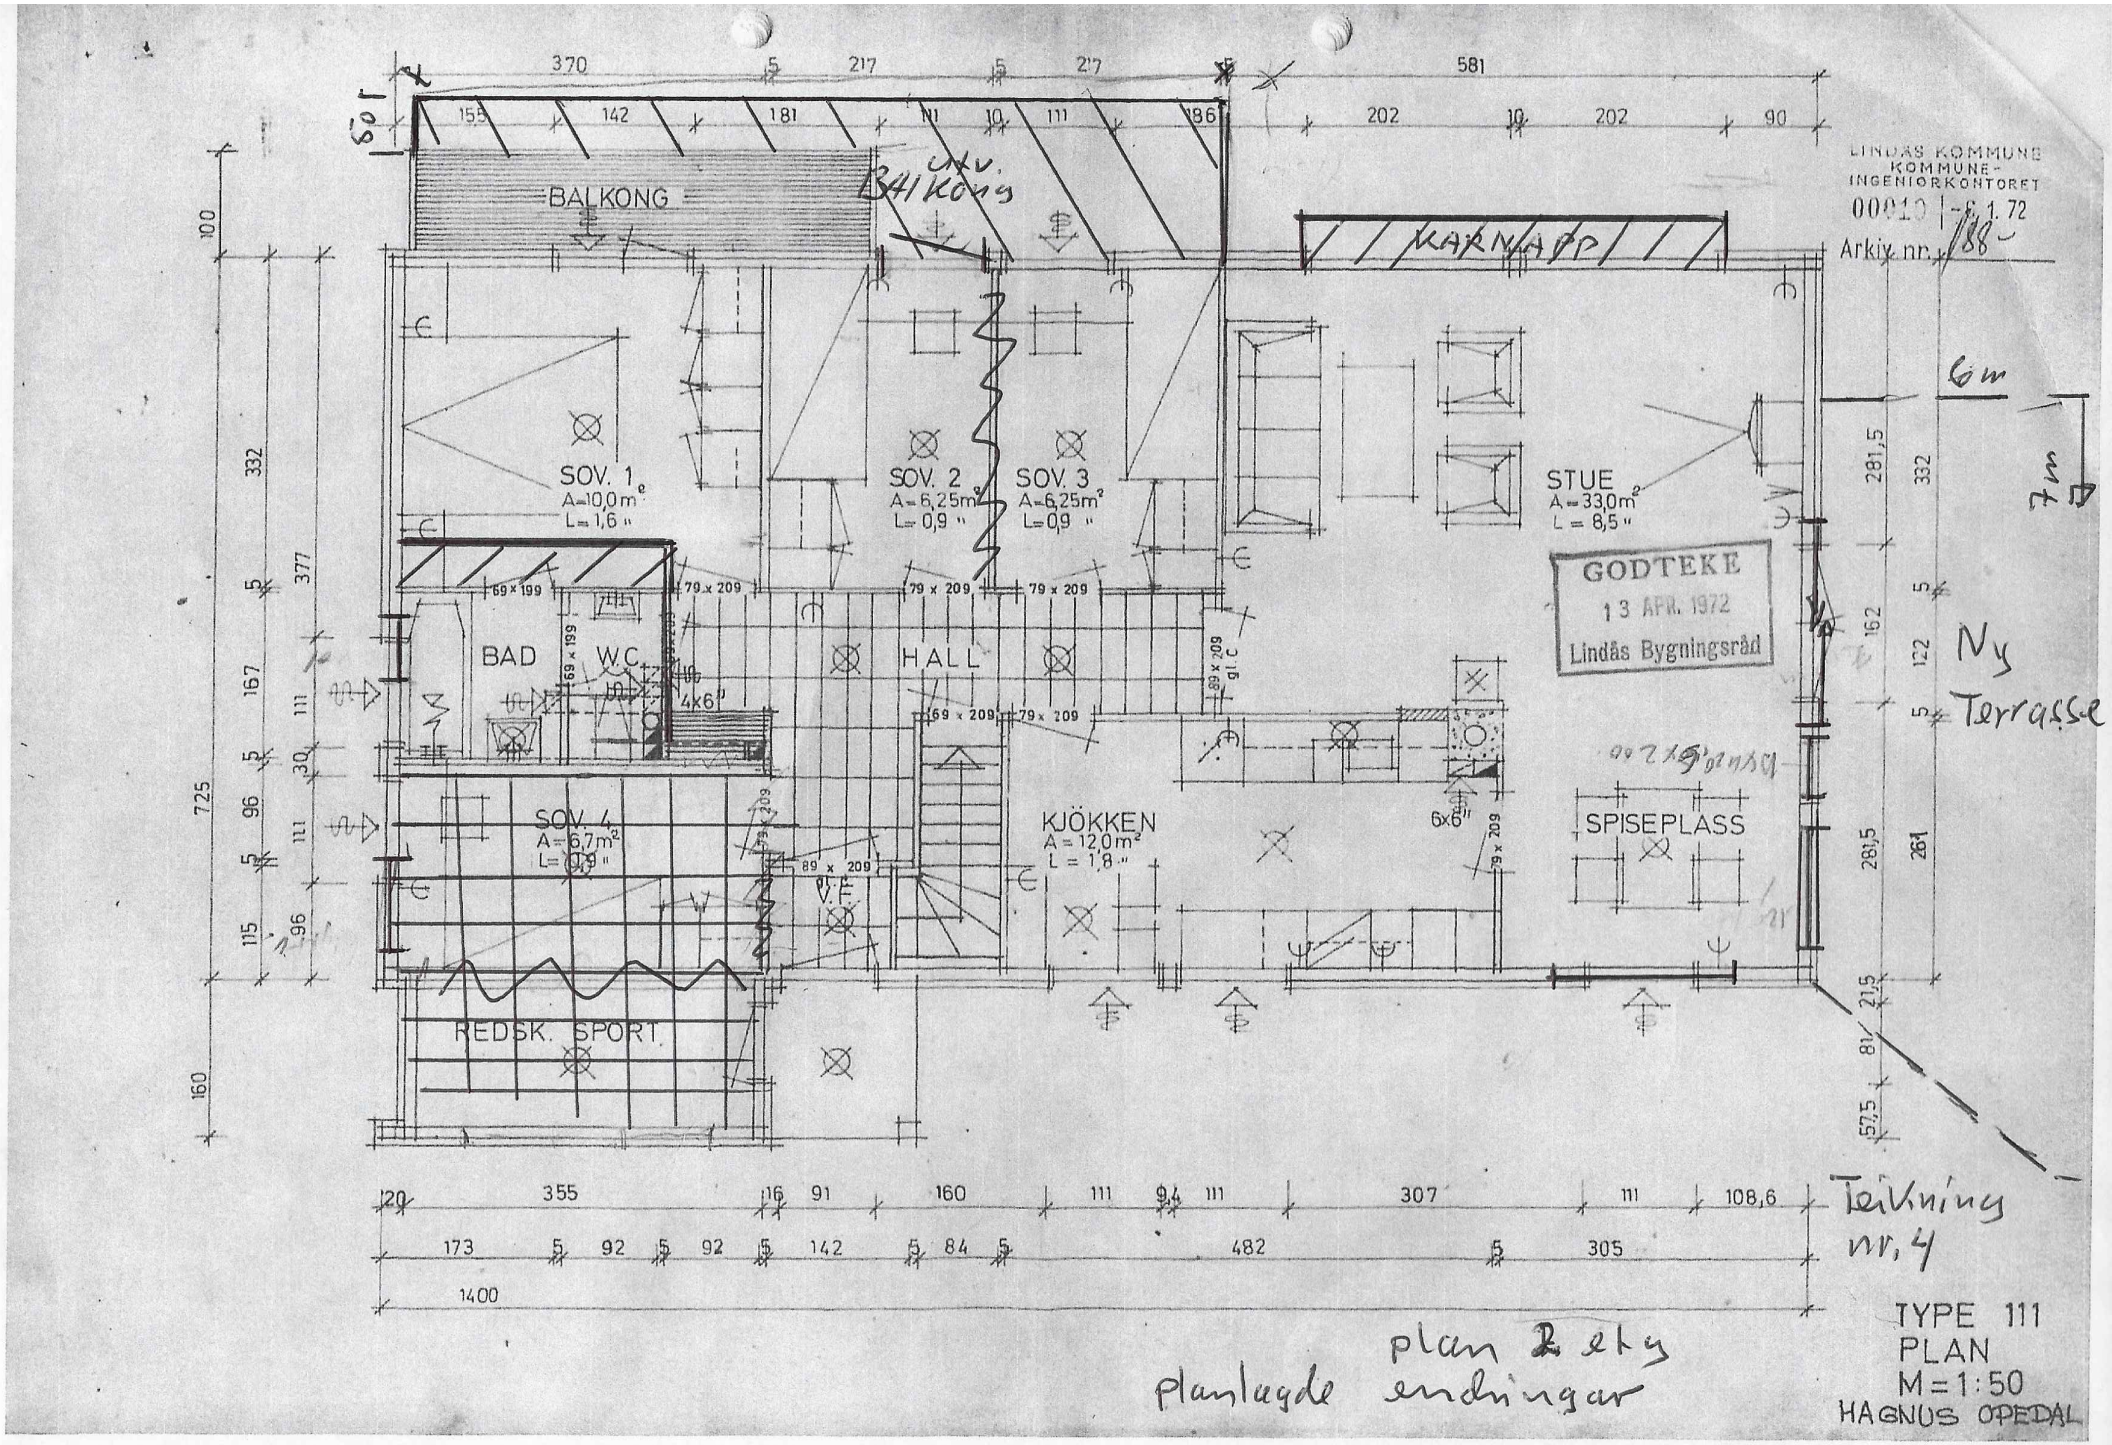
BALKONG
MAKNAPP
SOV. 1
A=10,0m²
L=1,6"
SOV. 2
A=6,25m²
L=0,9"
SOV. 3
A=6,25m²
L=0,9"
STUE
A=33,0m²
L=8,5"
BAD
W.C
HALL
SOV. 4
A=6,7m²
L=0,9"
KJÖKKEN
A=12,0m²
L=1,8"
SPISEPLASS
REDSK. SPORT
4x6"
6x6"
V.E.
6m
7m
Ny Terrasse
GODTEKE
13 APR. 1972
Lindås Bygningsråd
LINDÅS KOMMUNE
KOMMUNE-
INGENIØRKONTORET
Arkiv nr. 188
Teikning nr. 4
TYPE 111
PLAN
M=1:50
HAGNUS OPEDAL
planlagde endringar