

SITUASJONSKART

Gnr/Bnr: 1/14
Adresse:
Eigar/søkar: Solveig Helen Sundt
Kvalitet: FKB-B

Gjeldande plan: Reguleringsplan
Planformål: Friluftsområde
Vår referanse: PAS


Sign.



Målestokk: 1:500
Dato: 27.03.2020



- | | | | |
|--|------------------------|--|------------|
| | Gjerde | | Bolighus |
| | Usikker eigedomsgrense | | Andre bygg |
| | Målt eigedomsgrense | | |

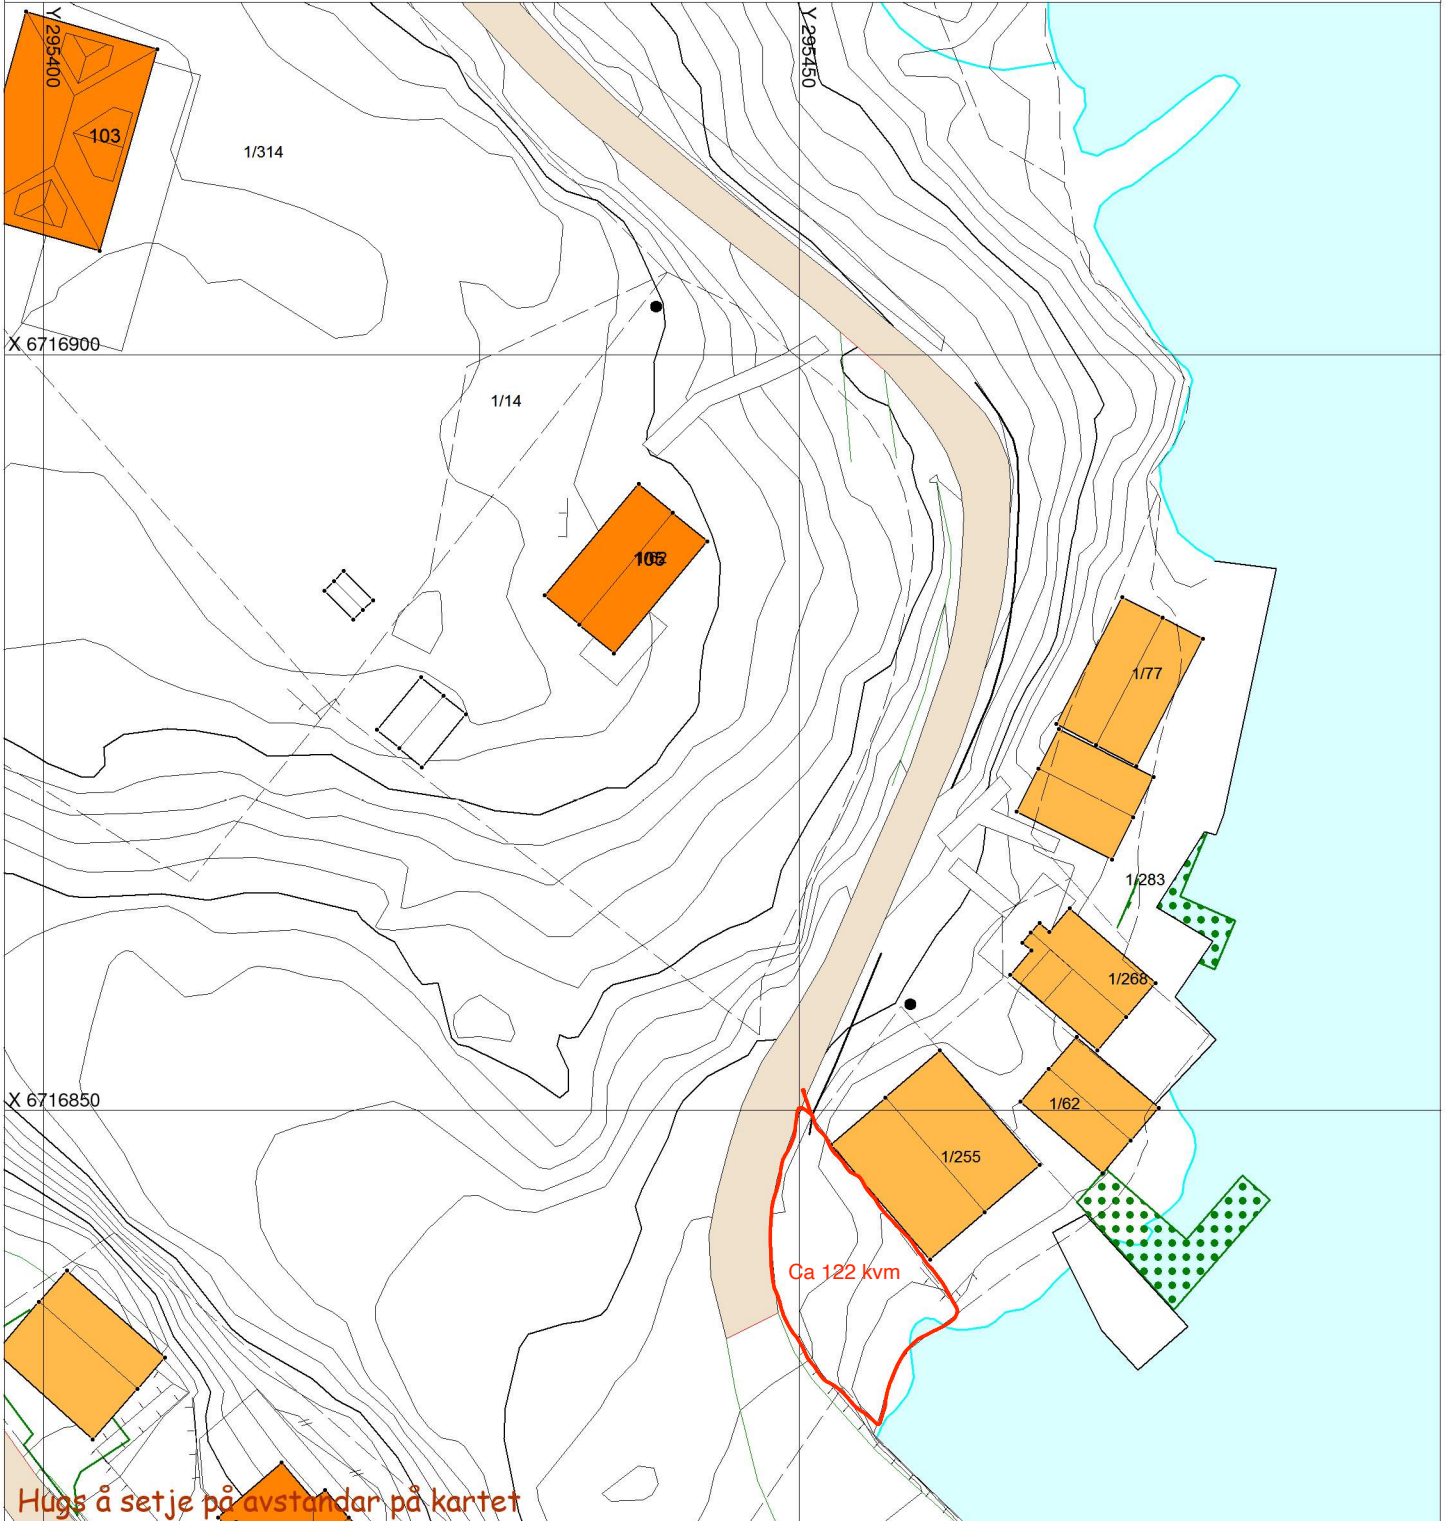

SITUASJONSPLAN



Tiltak

Underskrift Situasjonsplan

Dato