

FRÅDELT NAVØY PARSELL

SITUASJONSKART

Gnr/Bnr: 1/14
Adresse:
Eigar/søkar: Solveig Helen Sundt

Kvalitet: FKB-B

Gjeldande plan: Reguleringsplan
Planformål: Friluftsområde

Vår referanse: PAS

Sign.




Målestokk: 1:500
Dato: 27.03.2020

ALVER
KOMMUNE



- Gjerde
- Usikker eigedomsgrense
- Målt eigedomsgrense
- Bolighus
- Andre bygg

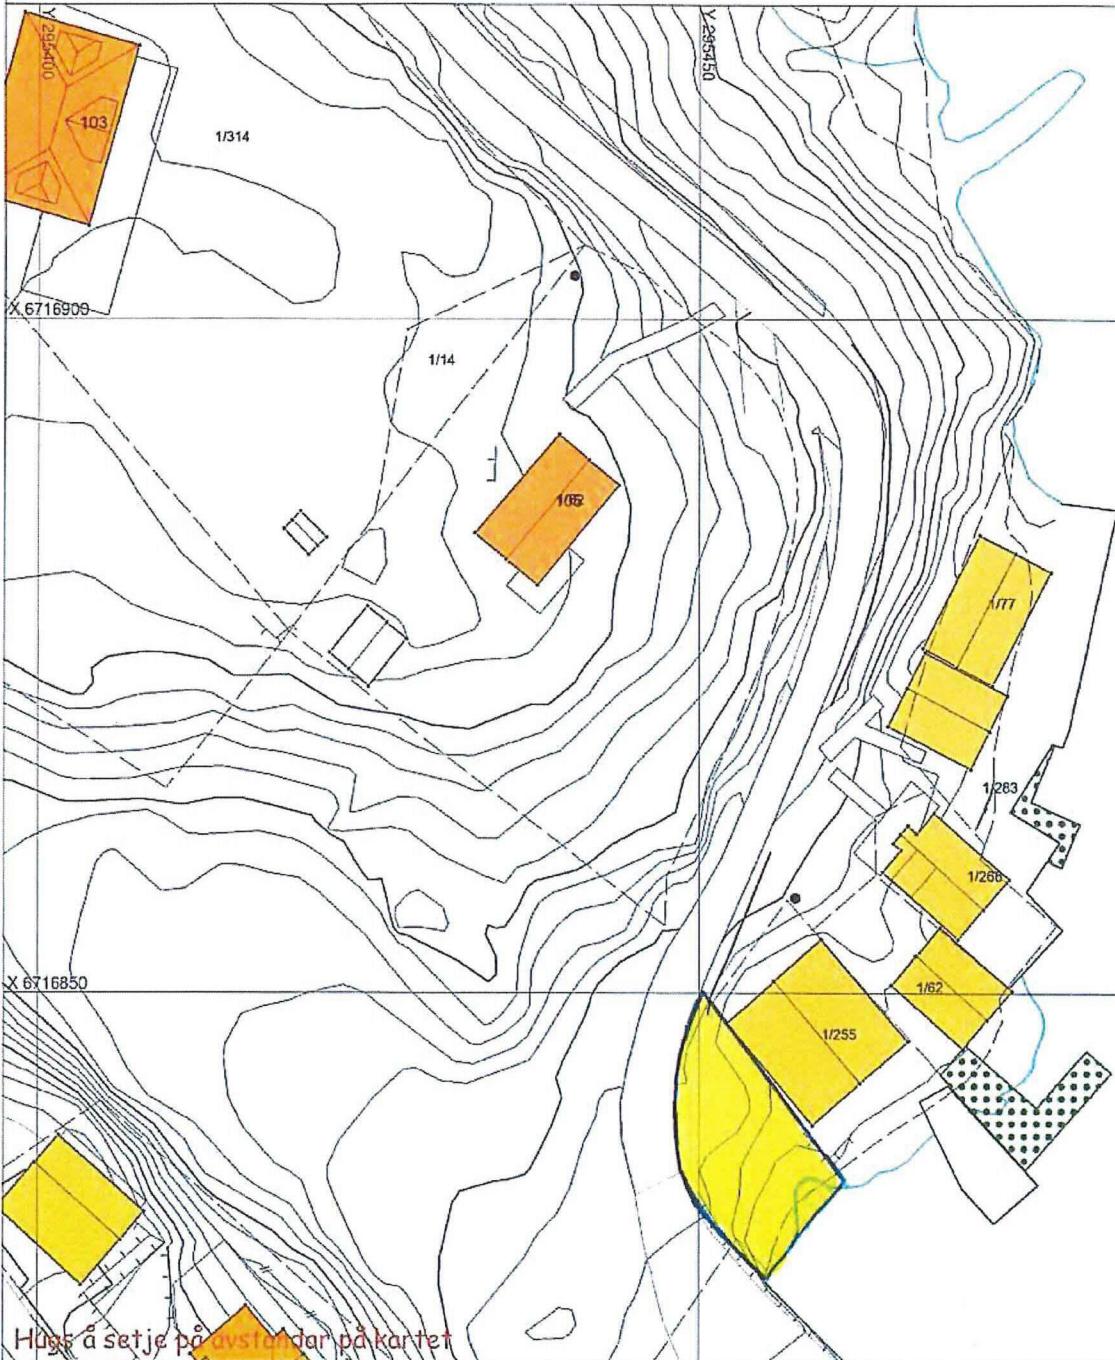

SITUASJONSPLAN

Tiltak

Underskrift Situasjonsplan Dato