


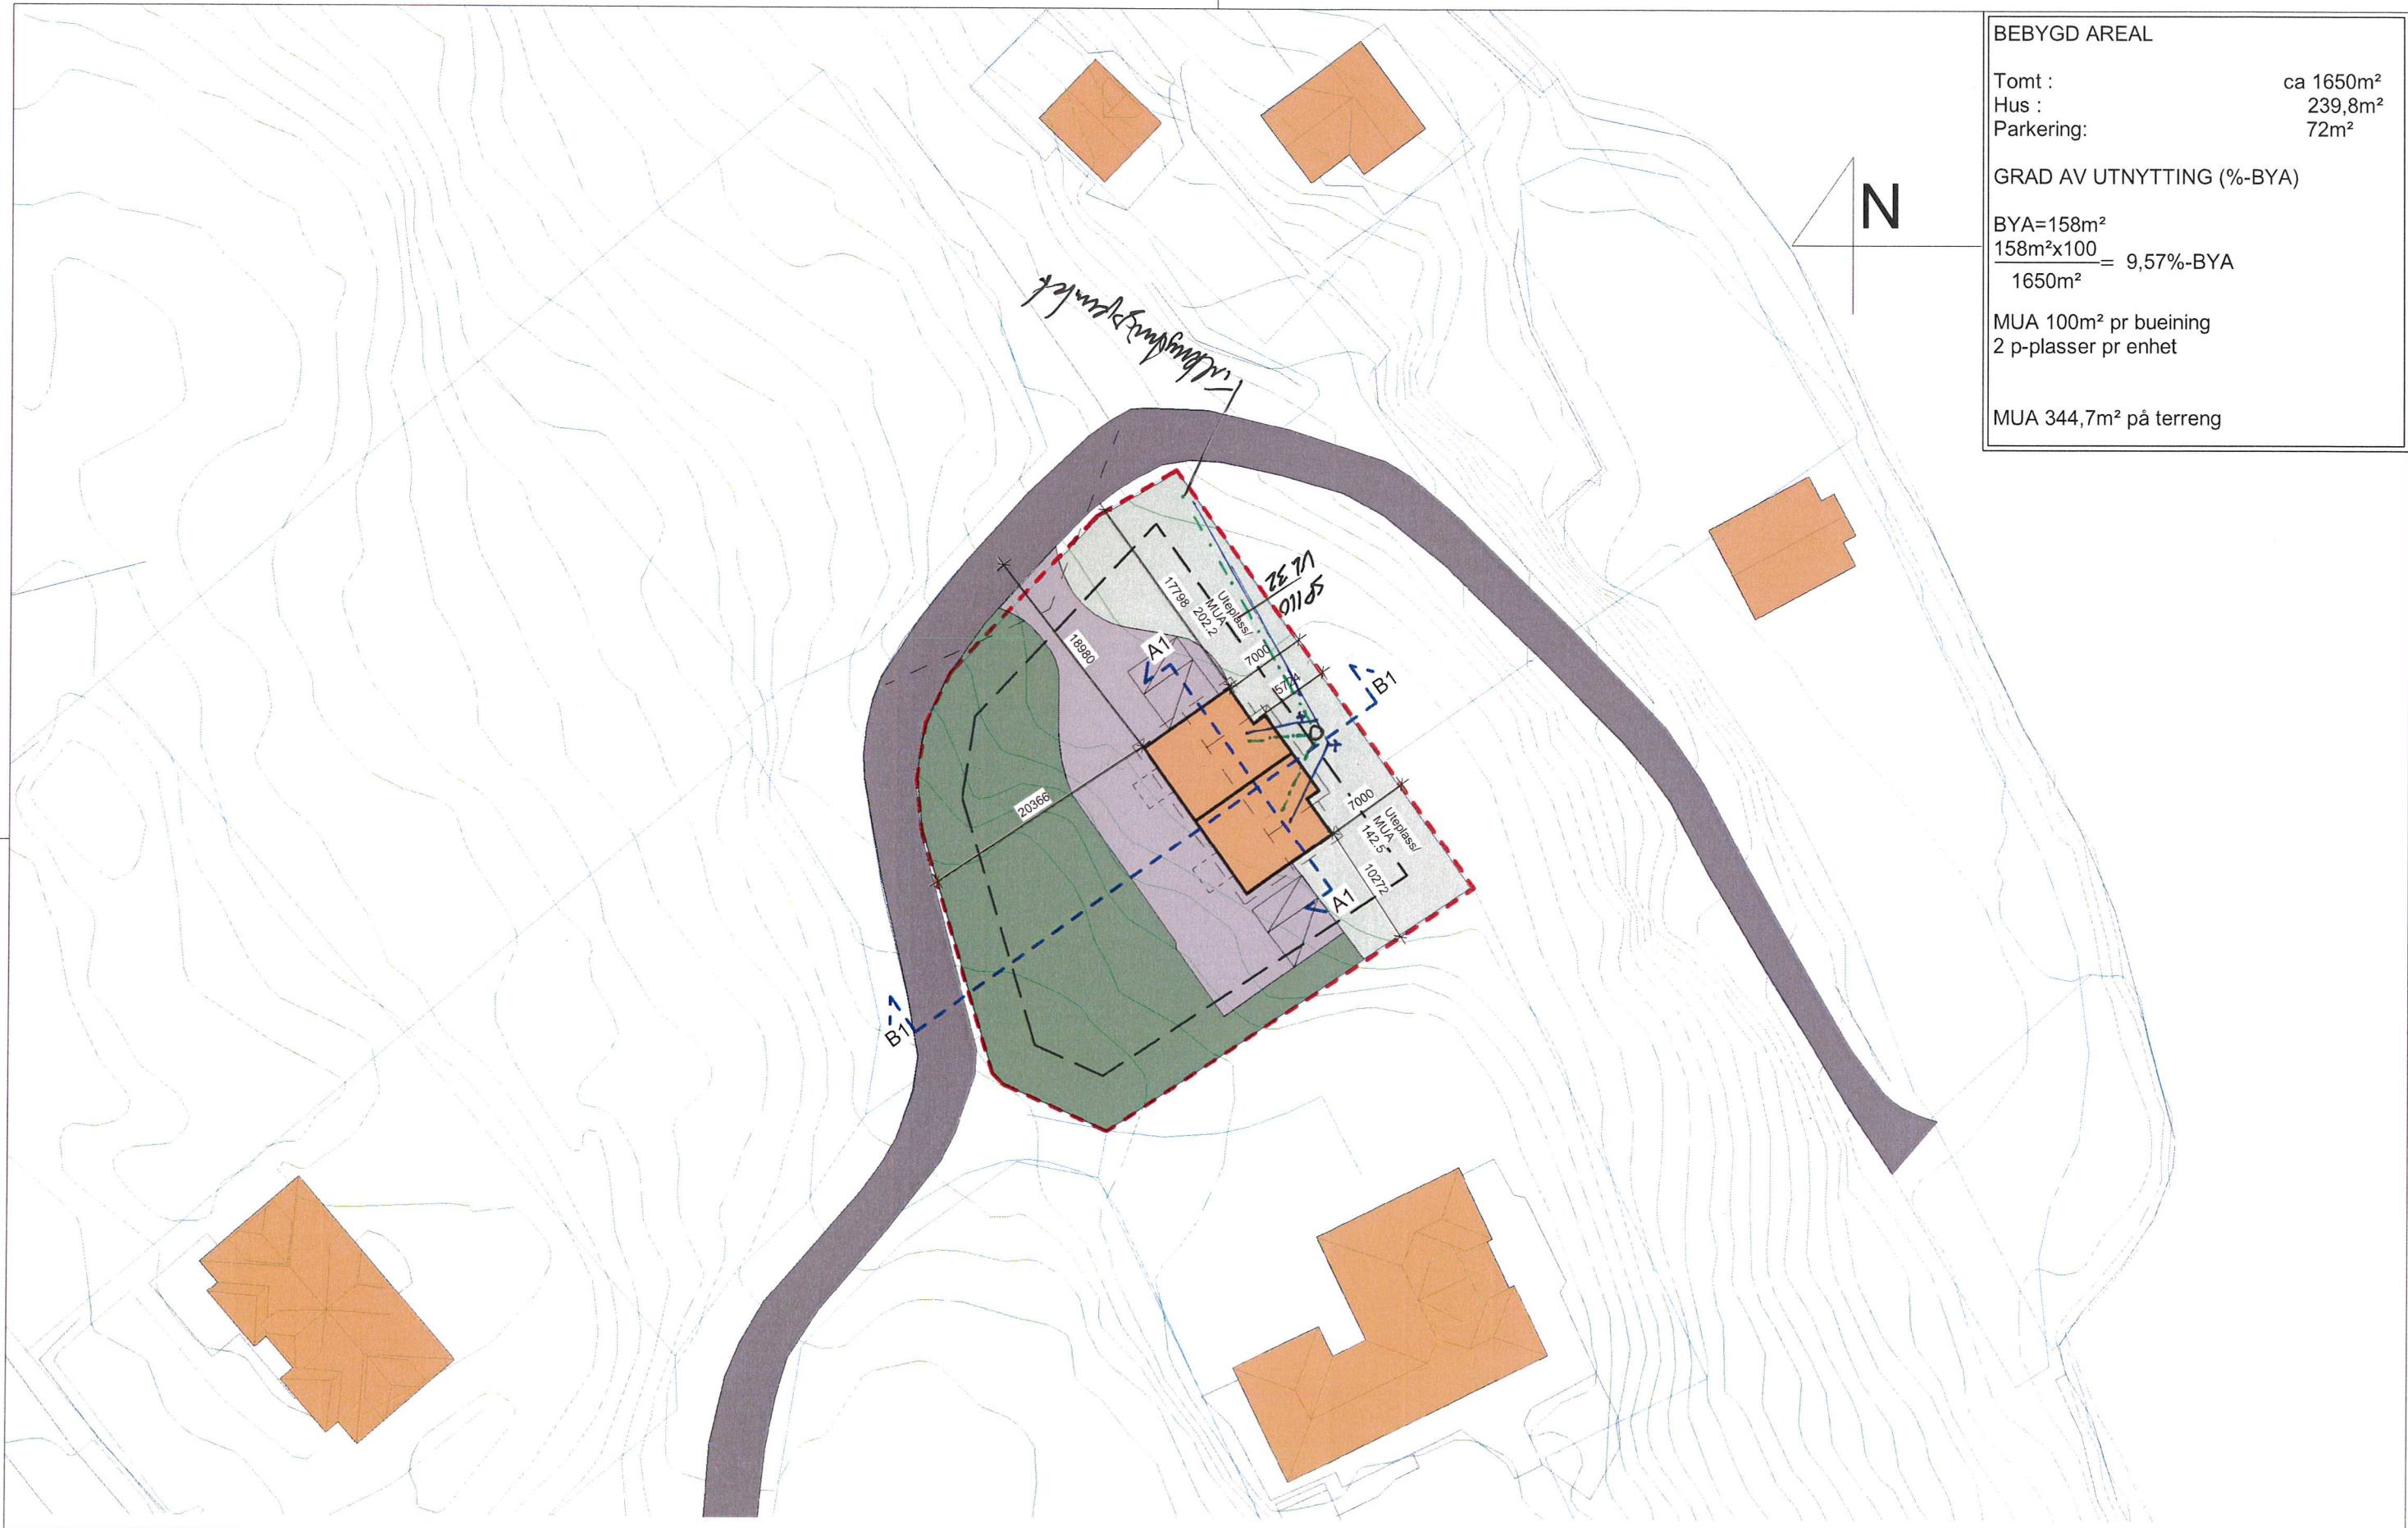

BEBYGD AREAL	
Tomt :	ca 1650m ²
Hus :	239,8m ²
Parkering:	72m ²
GRAD AV UTNYTTING (%-BYA)	
BYA=158m ²	
$\frac{158m^2 \times 100}{1650m^2} = 9,57\%-BYA$	
MUA 100m ² pr bueining	
2 p-plasser pr enhet	
MUA 344,7m ² på terreng	



UTARBEIDET AV:	DAK PARTNER AS		
TILTAKSHAVER:	G.nr/B.nr: 499/152		
BYGGEPLASS:	Sletta	KOMMUNE:	Radøy



TEGN, INNHOLD:		Situasjonskart		MALESTOKK:	
PROSJEKT:		Standard KISTRAND		1 : 500	
ARKITEKT:		I.Porzucek		PROSJEKT NR:	
DATO:		19-04-21		TEGN.NR:	
TEGN:		REV: A			