



A
1 : 100

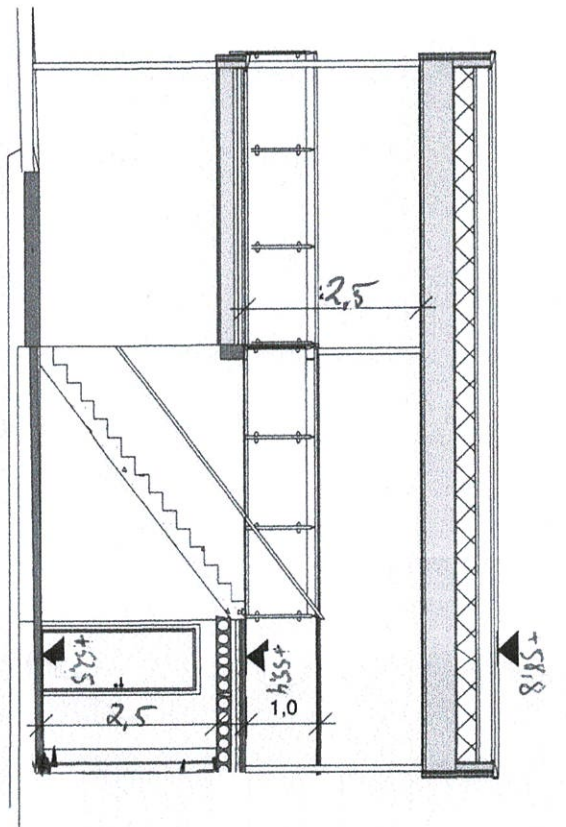

B
1 : 100

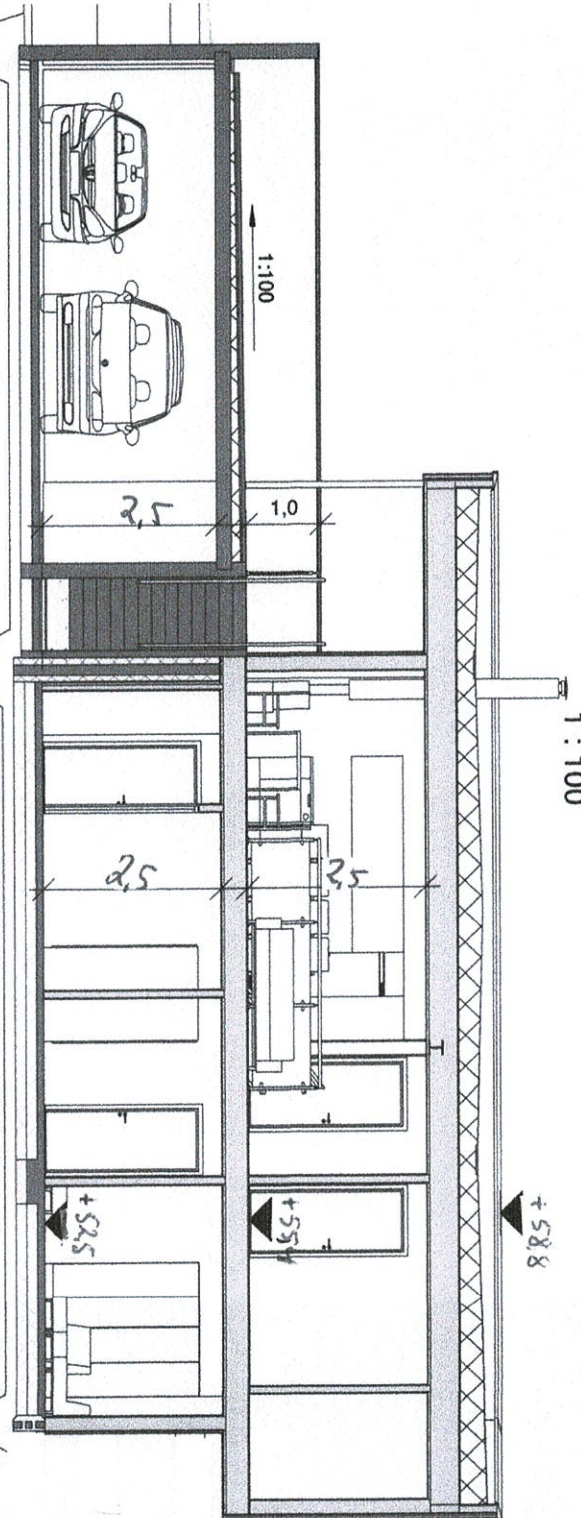

C
1 : 100

Bruksareal (BRA)	
BRA 1. Etasje	94,0 m ²
BRA Garasje/lood	52,7 m ²
BRA Underetasje	78,8 m ²
BRA AOA	55,0 m ²
	280,5 m ²

Bebygd areal (BYA)	
BYA	186,0 m ²

Glassfelt og glassider i kommunikasjonsvei har personsikkerhetsrute



Karma

Dato: 08.06.12
Sist revidert: 14.03.19