


ERKLÆRING OM RETT TIL PARKERING OG KJØREADKOMST

Gnr. 1, bnr. 14 i Alver kommune, gir herved den fradelte nausteiendom gnr. 1, bnr. 14 i Alver kommune, rett til å parkere én bil på gnr. 1, bnr. 14 sin eiendom. Parkering skal skje på området avmerket som «*parkeringsareal*» på vedlagte situasjonskart datert 01.02.21.

Den fradelte nausteiendommen, gnr. 1, bnr. 14 gis også rett til kjøreadkomst og gangadkomst fra offentlig vei (Flatøyvegen) frem til parkeringsarealet. Veiretten er vist med oransje farge på vedlagte situasjonskart datert 01.02.21.

Denne erklæring kan tinglyses på gnr. 1, bnr. 14 i Alver kommune

Oslo, den 02.02.21

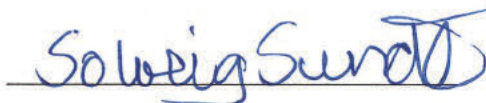


Solveig Helen Sundt

Vedlegg:

Situasjonskart datert 01.02.21

■ RETT TIL KJØREADKOMST
■ PARKERINGSAREAL

■ NAVOTTOMT

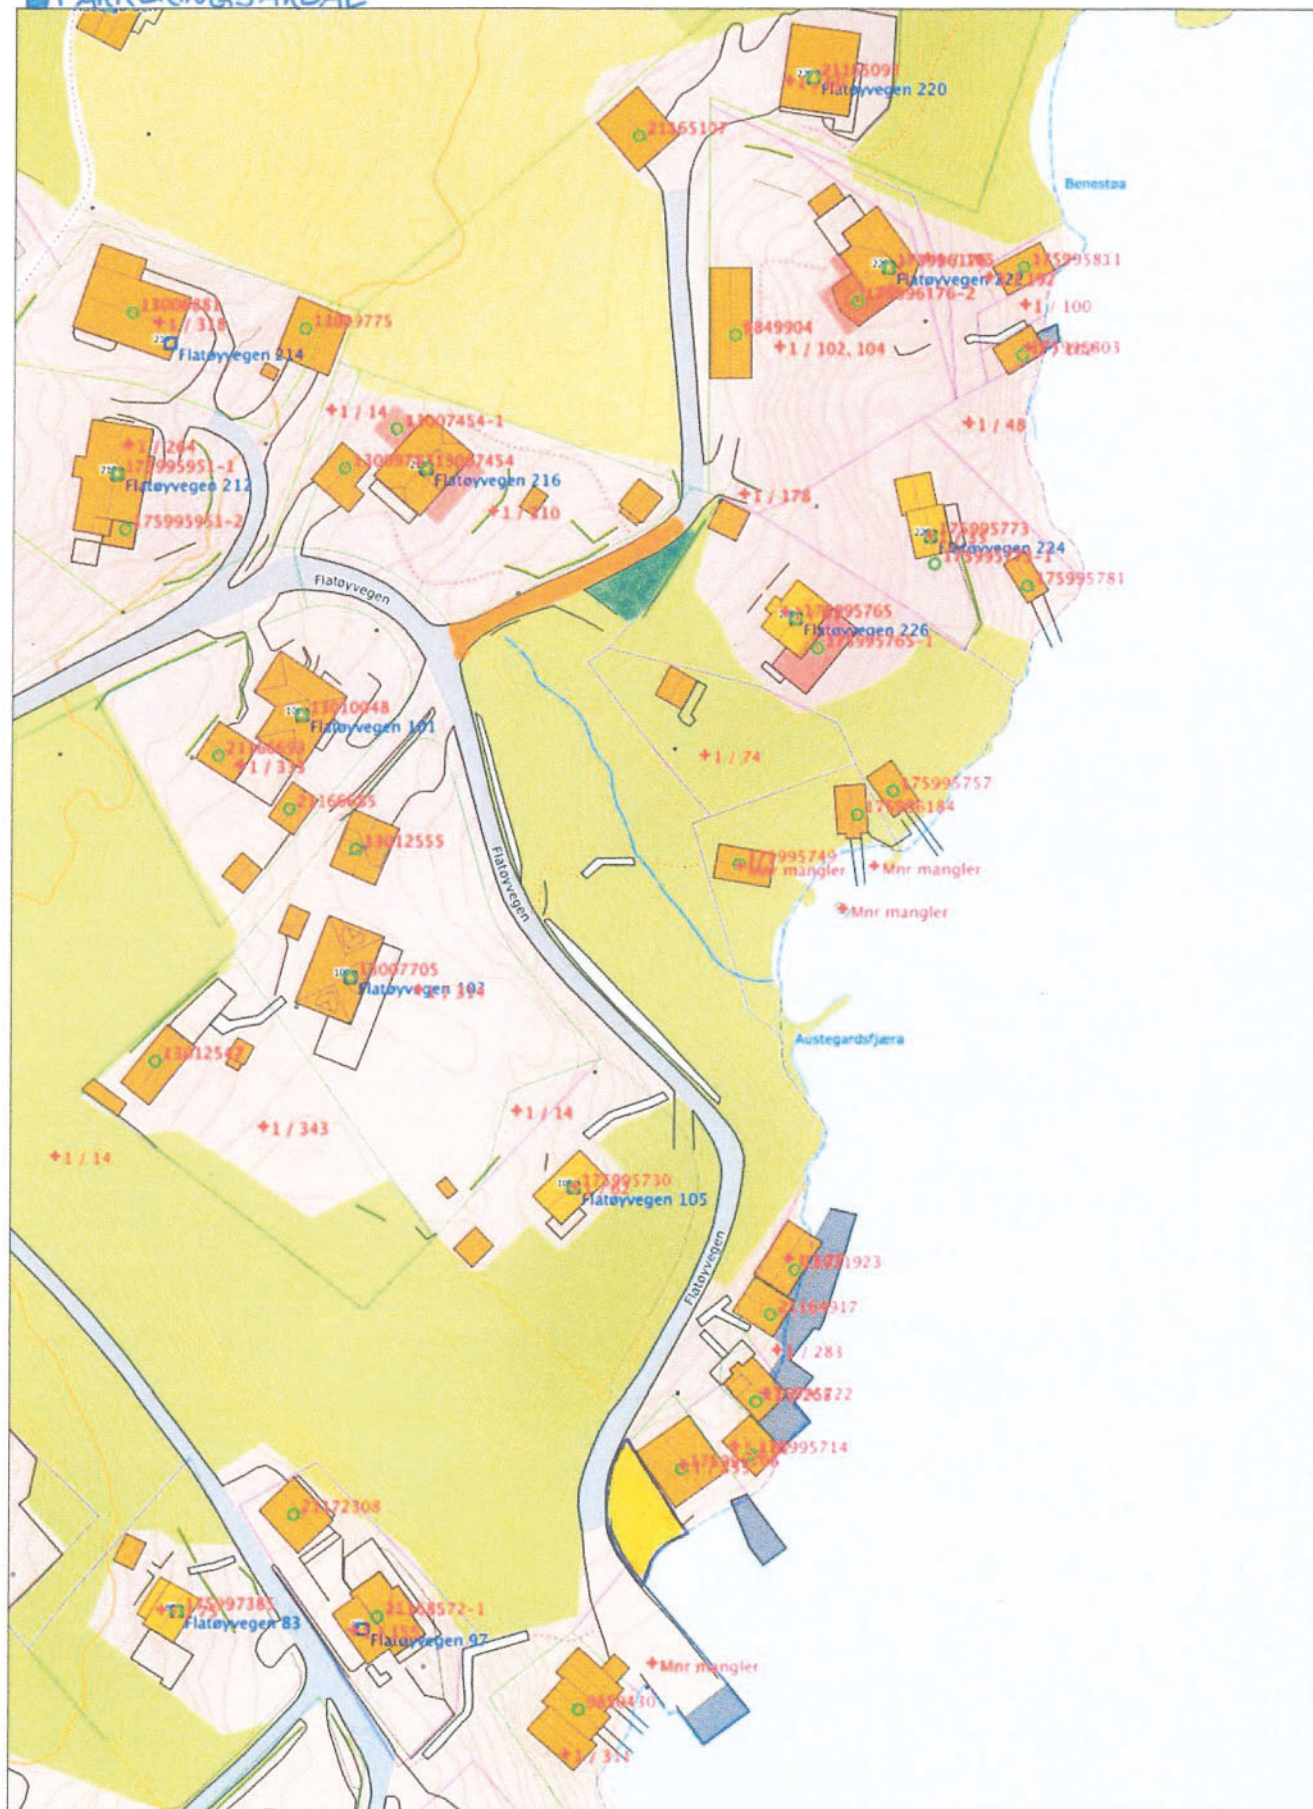

Senterposisjon: -32529.28, 6750635.79
Koordinatsystem: EPSG:25833
Utskriftsdato: 01.02.2021

0 10 20 30 40m

Kartverket
Solveig Sundt 02.02.21