

SITUASJONSKART

Adresse:

Kvalitet :

Dato: 11.05.2021



Planformål : Landbruks-, natur- og friluftsføremål (LNF)


Vår referanse: Dispensasjon for oppføring av tomannsbustad

Gjerde

 Bolighus

Andre bygg

Sign.

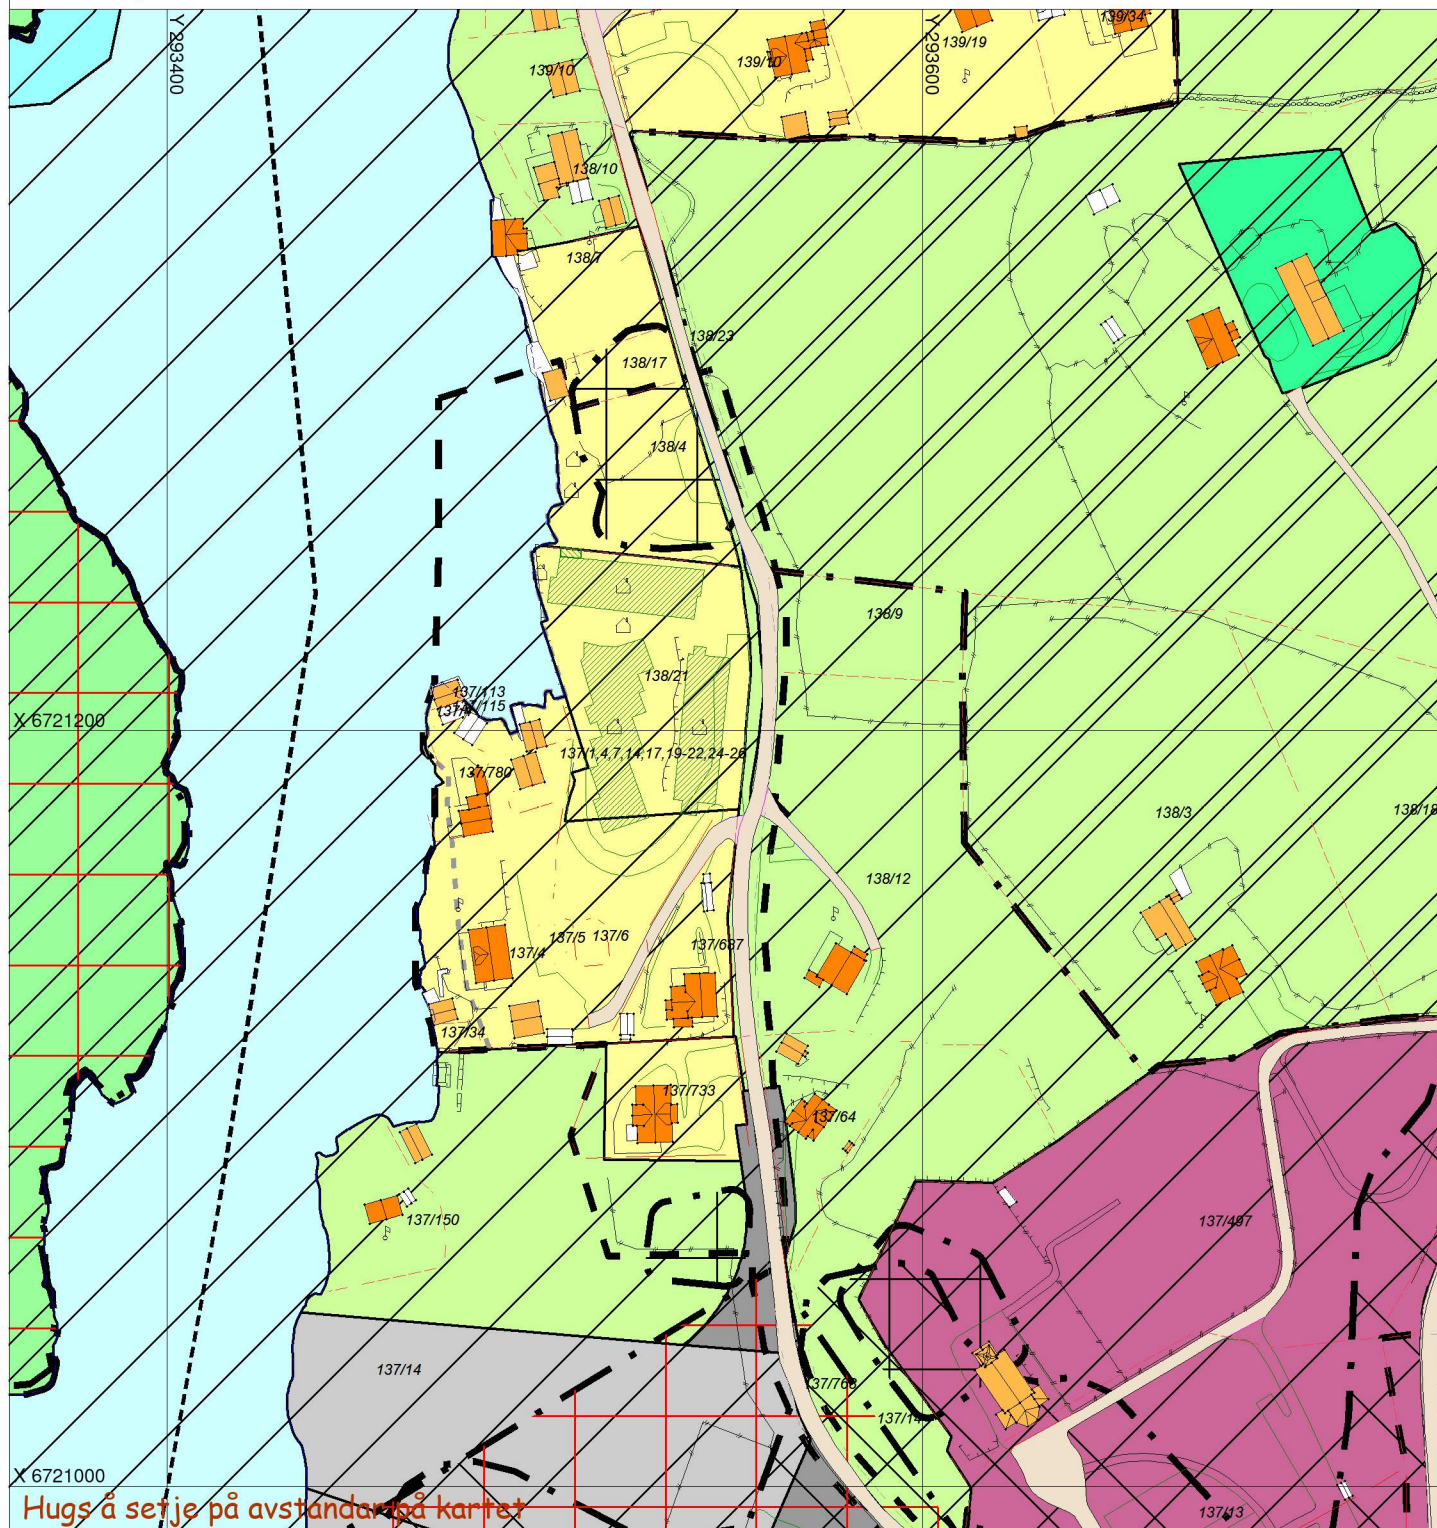

SITUASJONSPLAN



Underskrift Situasjonsplan

Dato