





Fasade mot ØST




Fasade mot SYD

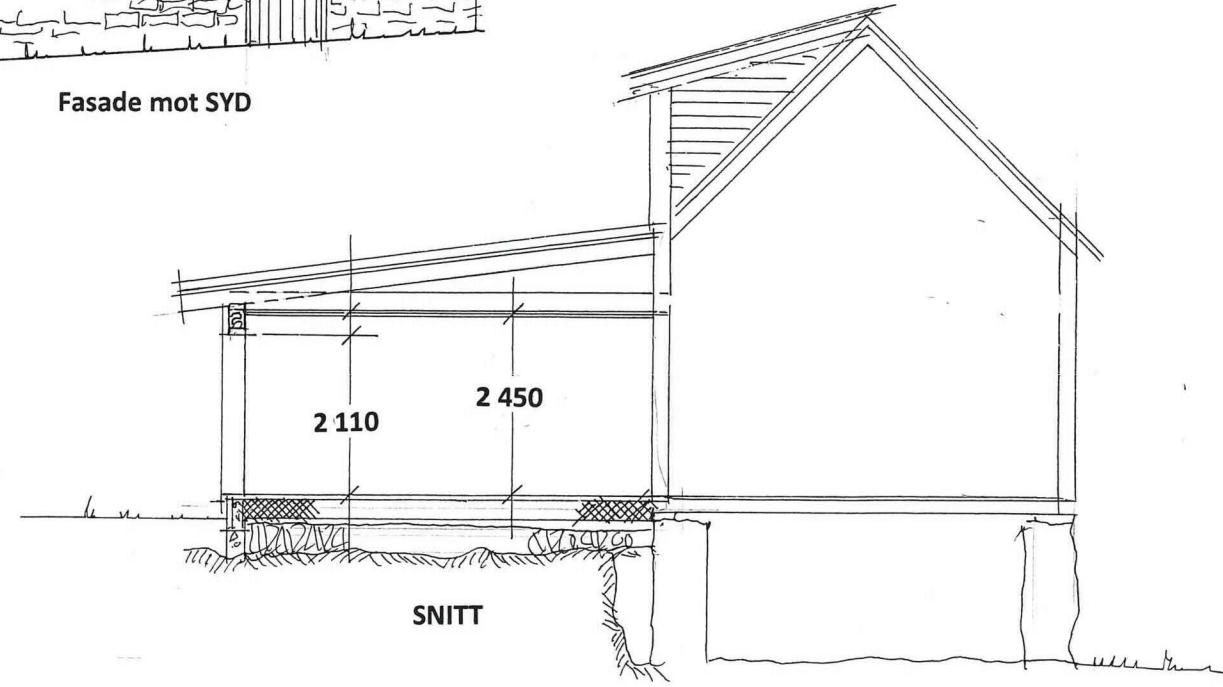

SNITT

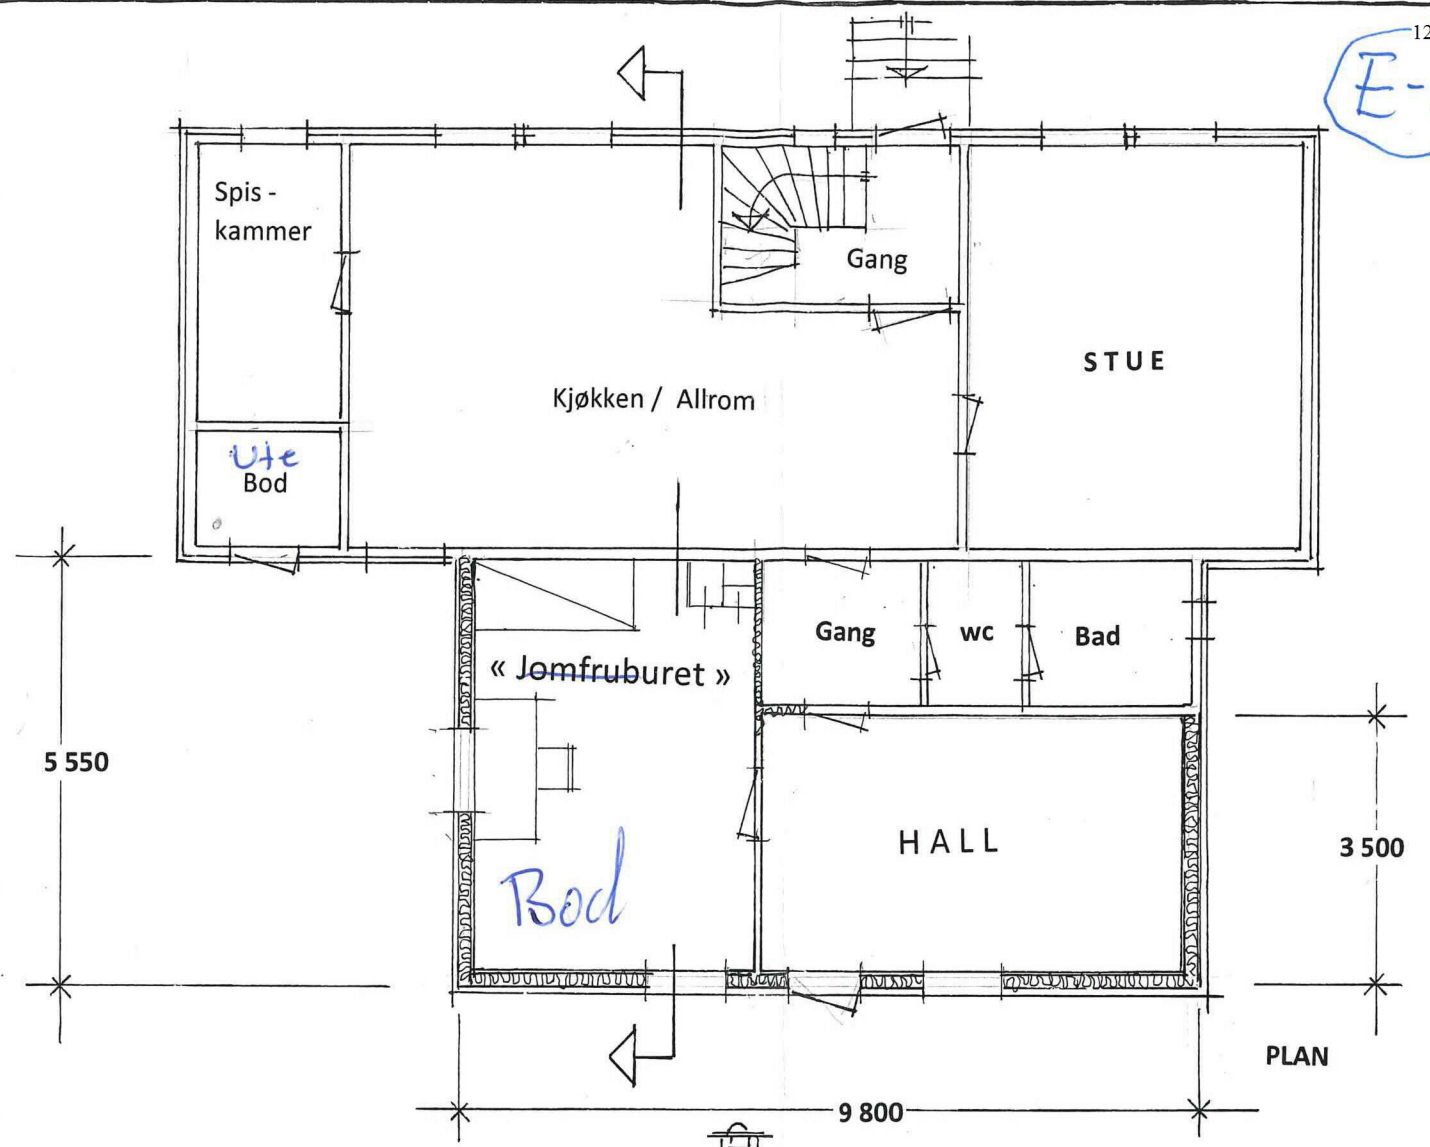

PLAN

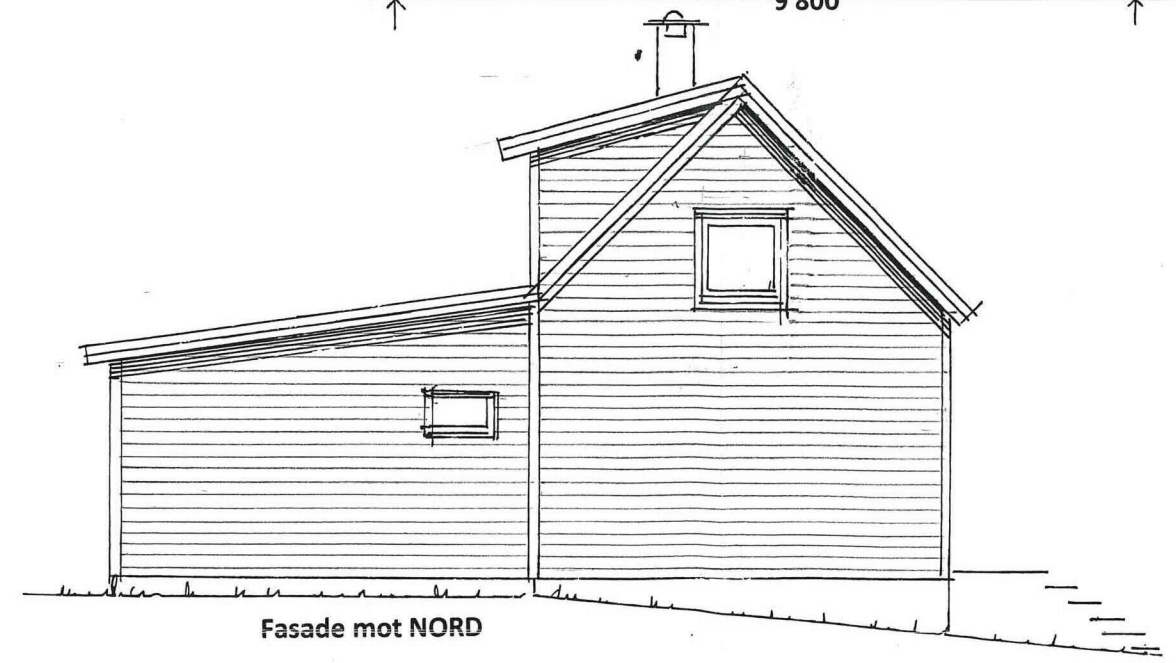

Fasade mot NORD

Prosj. tilbygg på Isdal 57, Gbrnr. 185/4 I Alver kommune  
Tiltakshaver Vidar Engebregtsen

Mål = 1 : 100

Isdal, 26.04.2012  
Vidar Engebregtsen