




Fasade Nord etter

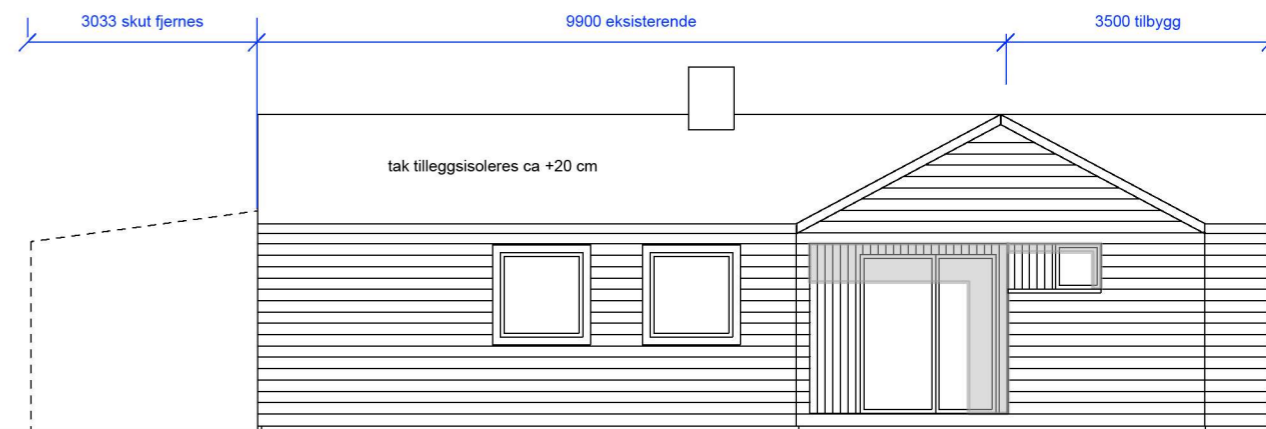

Fasade Øst etter

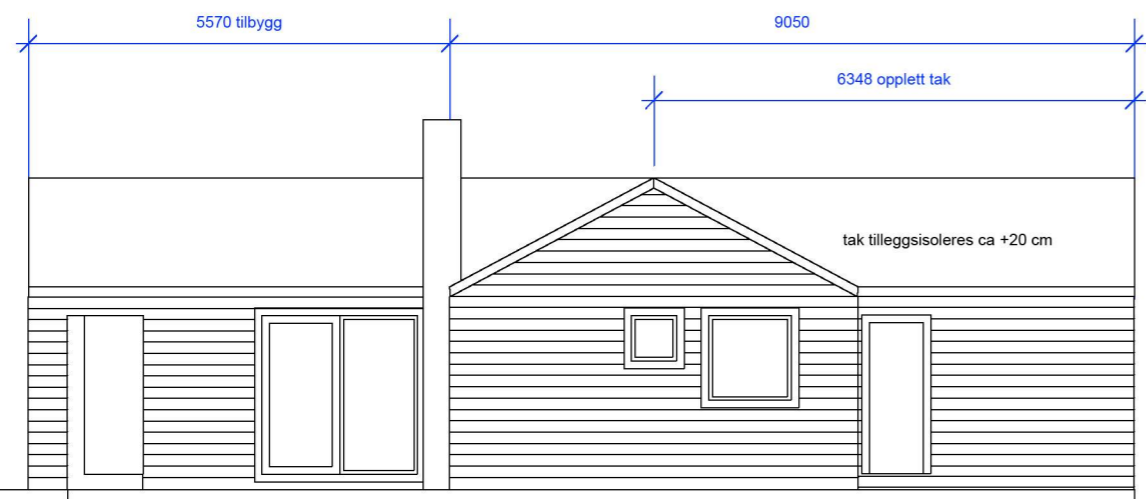

Fasade Syd etter

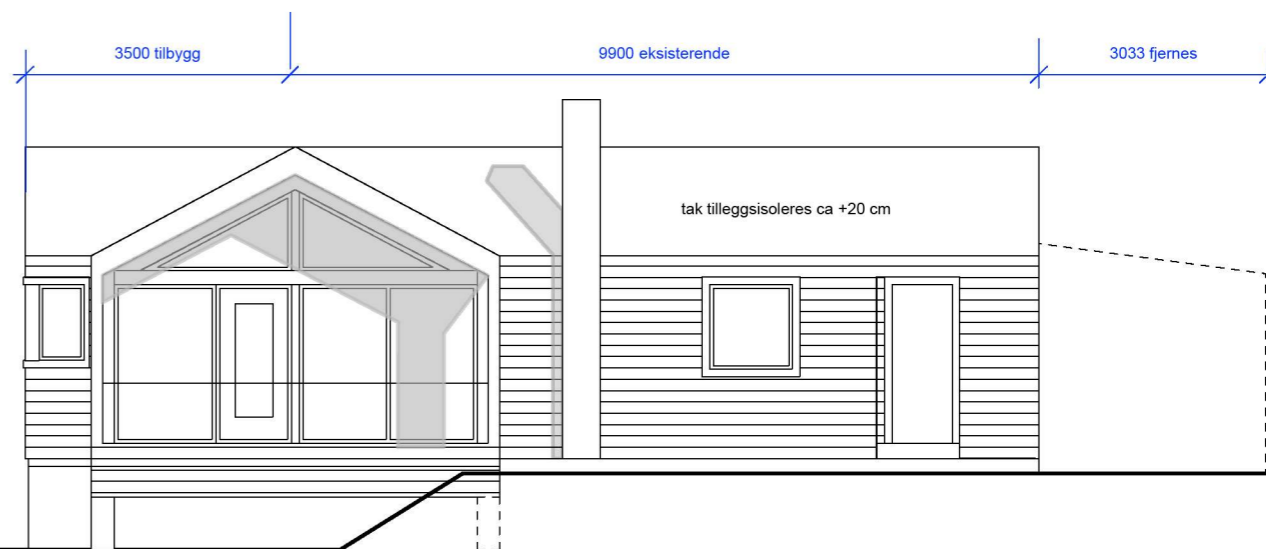

Fasade Vest etter