
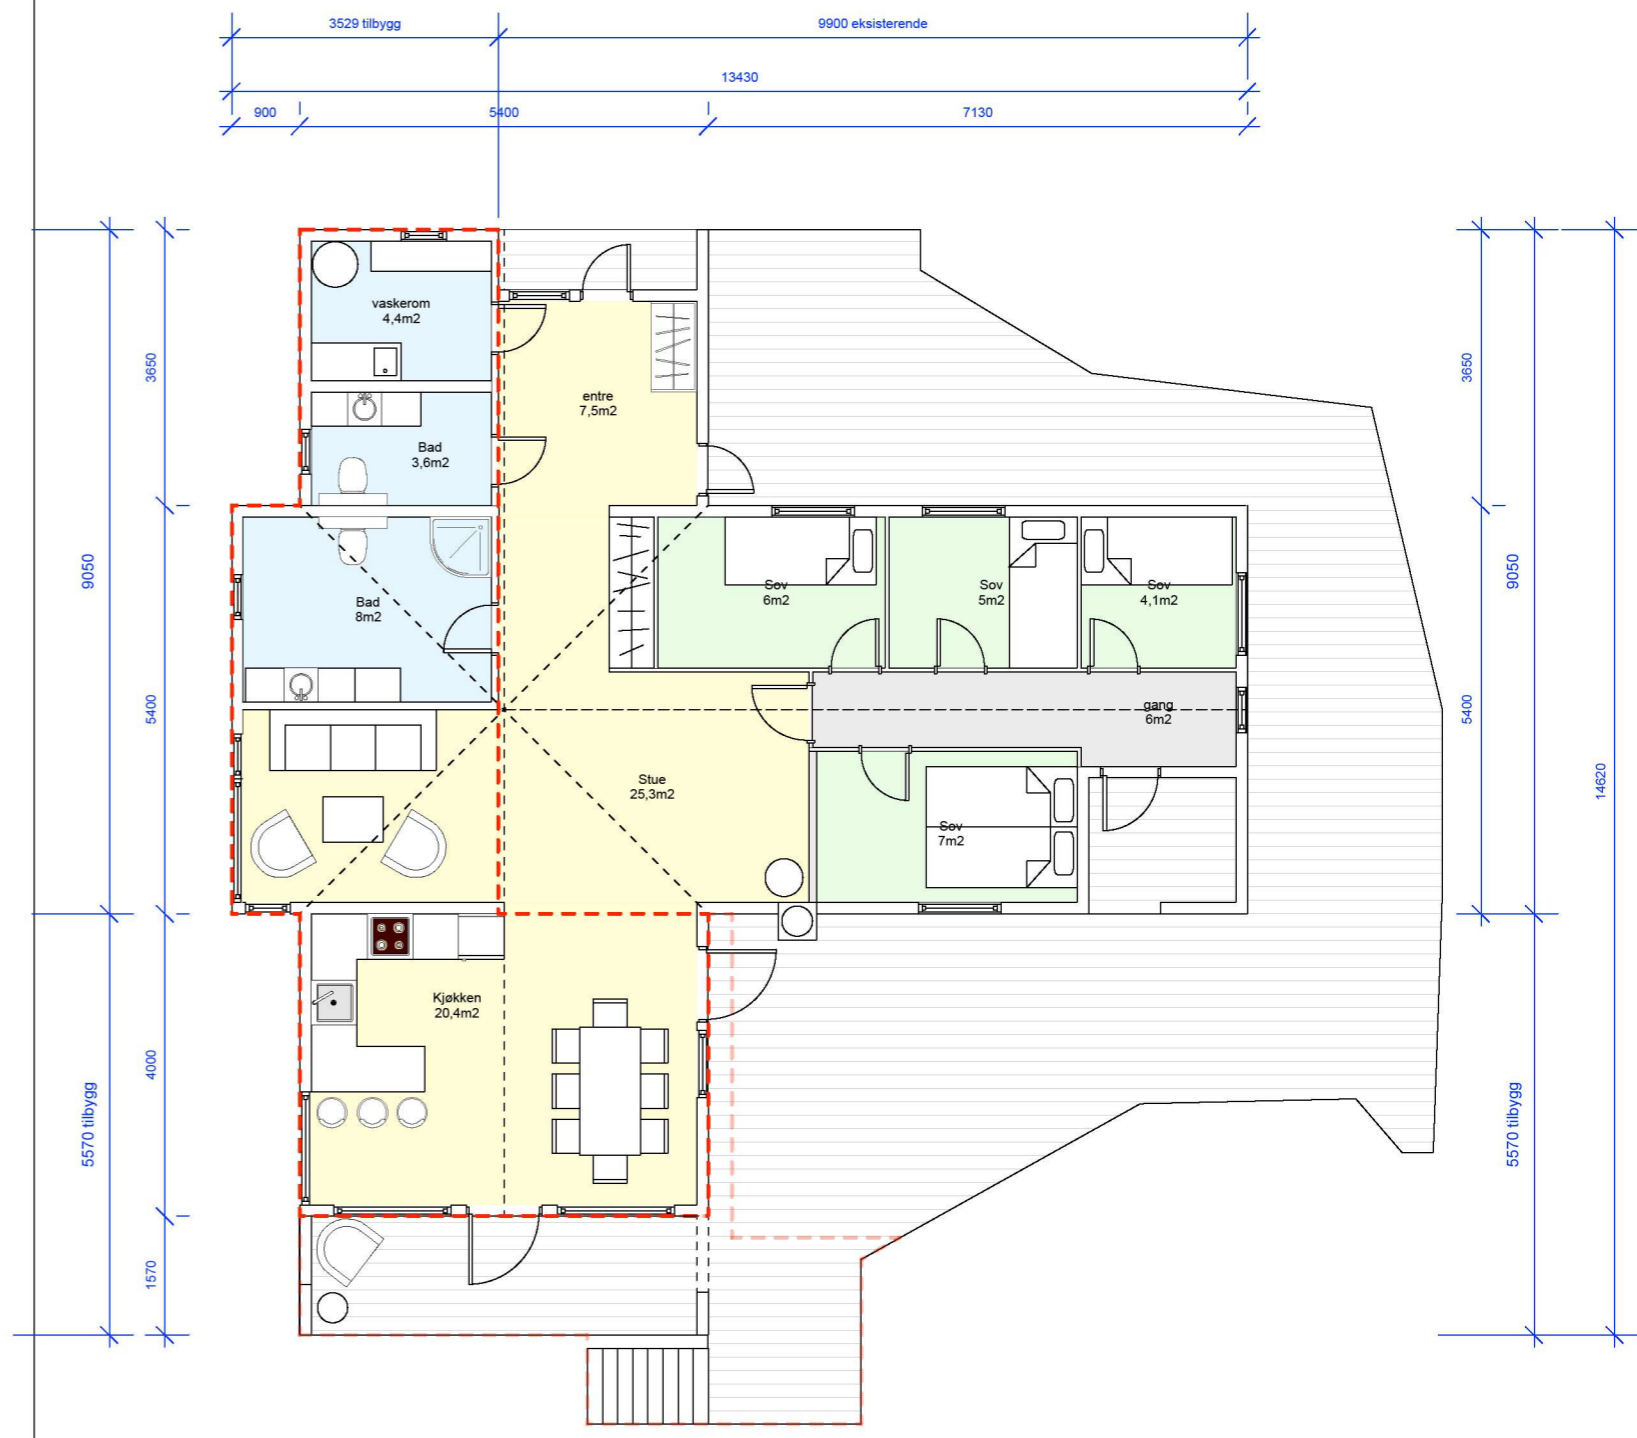


PLAN I DAG

ca 64m² BRA
ca 74m² BYA

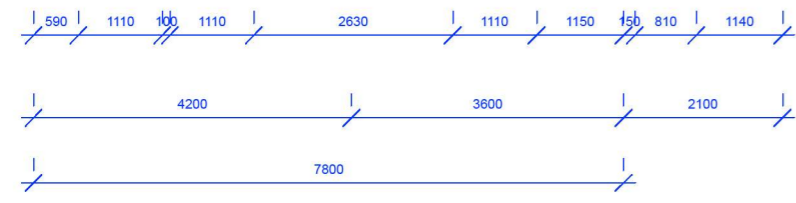

PLAN ETTER

103m² BRA
114m² BYA

