

Søknad om ferdigattest

Pbl § 21-10, SAK10 §§ 8-1 og 8-2

Søknaden gjeld							
Eigedom/ byggjestad	Gnr.	Bnr.	Festenr.	Seksjonsnr.	Bygningsnr.	Bustadnr.	Kommune
	238	6					Alver
	Adresse				Postnr.	Poststad	
	Eidavegen 221				5993	Østereidet	

Ferdigattest	
Tilfredsstiller tiltaket krava til ferdigattest?	☒ Ja ☐ Nei Dersom nei, fyll ut informasjonen nedanfor
Det står att følgjande arbeid av mindre vesentleg betydning som vil bli utført innan 14 dagar:	Dato
Type arbeid	Renseanlegg og utv avløpsledningar
Stadfesting av at desse arbeida er utførte vil vere kommunen i hende innan:	Dato

Oppdatert dokumentasjon	
Er det utført ikkje søknadspliktige endringar/justeringar i forhold til løyvet?	
☐ Ja ☒ Nei	Dersom ja, legg ved oppdatert situasjonsplan, teikningar eller dokumentasjon som viser kva som er utført.

Sluttrapport for avfall	
Sluttrapport av	Dato
skal leggjast ved søknaden	
Ansvarleg søker forpliktar seg til å sjå til at sluttrapporten vert ajourført og oppbevart	
Vedlegg nr. K -	

Varmesystem			
Energiforsyning		Varmefordeling	
☐ Elektrisitet	☐ Sol	☐ Vassboren golvvarme	☒ Ikkje relevant
☐ Biobrensel	☐ Gass	☐ Vassboren radioator	☐ Kamin/omn/peis
☐ Varmepumpe - luft	☐ Olje/parafin	☐ Elektriske varmekabler	☐ Anna
☐ Varmepumpe - berg/sjø	☐ Anna	☐ Elektriske panelomnar	
☐ Fjernvarme/spillvarme			

Erklæring	
☒	Ein stadfester at tilstrekkeleg dokumentasjon som grunnlag for driftsfasen er overlevert eigaren av byggverket

Vedlegg			
Beskriving av vedlegg	Gruppe	Nr. frå – til	Ikkje relevant
Situasjonsplan, avkøyringsplan	D	1 – 1	☐
Teikningar, plan, snitt, fasade	E	–	☒
Utgreiingar/kart	F	–	☒
Gjennomføringsplan	G	1 – 1	☐
Sluttrapport for avfallsplan og miljøsaneringsbeskriving	K	–	☒
Bustadspesifikasjon i matrikkelen	H	–	☒
Uttaler frå andre offentlege myndigheiter	I		☒
Andre vedlegg	Q	1 – 1	☐

Underskrifter			
Ansvarleg søker for tiltaket (for tiltak etter pbl § 20-1)		Tiltakshavar (berre for tiltak utan ansvarleg søker pbl § 20-4)	
Føretak Vest VVS AS		Namn	
Kontaktperson EINAR STUSDAL	Telefon 56363600	Mobiltelefon 99167795	Kontaktperson
E-post einar@vestvvs.no	E-post		
Dato 18.05-2021	Underskrift <i>Einar Stusdal</i>		Dato
Gjenta med blokkbokstavar EINAR STUSDAL		Gjenta med blokkbokstavar	


238/3

18/05-2021

Einar Stusdal



D1

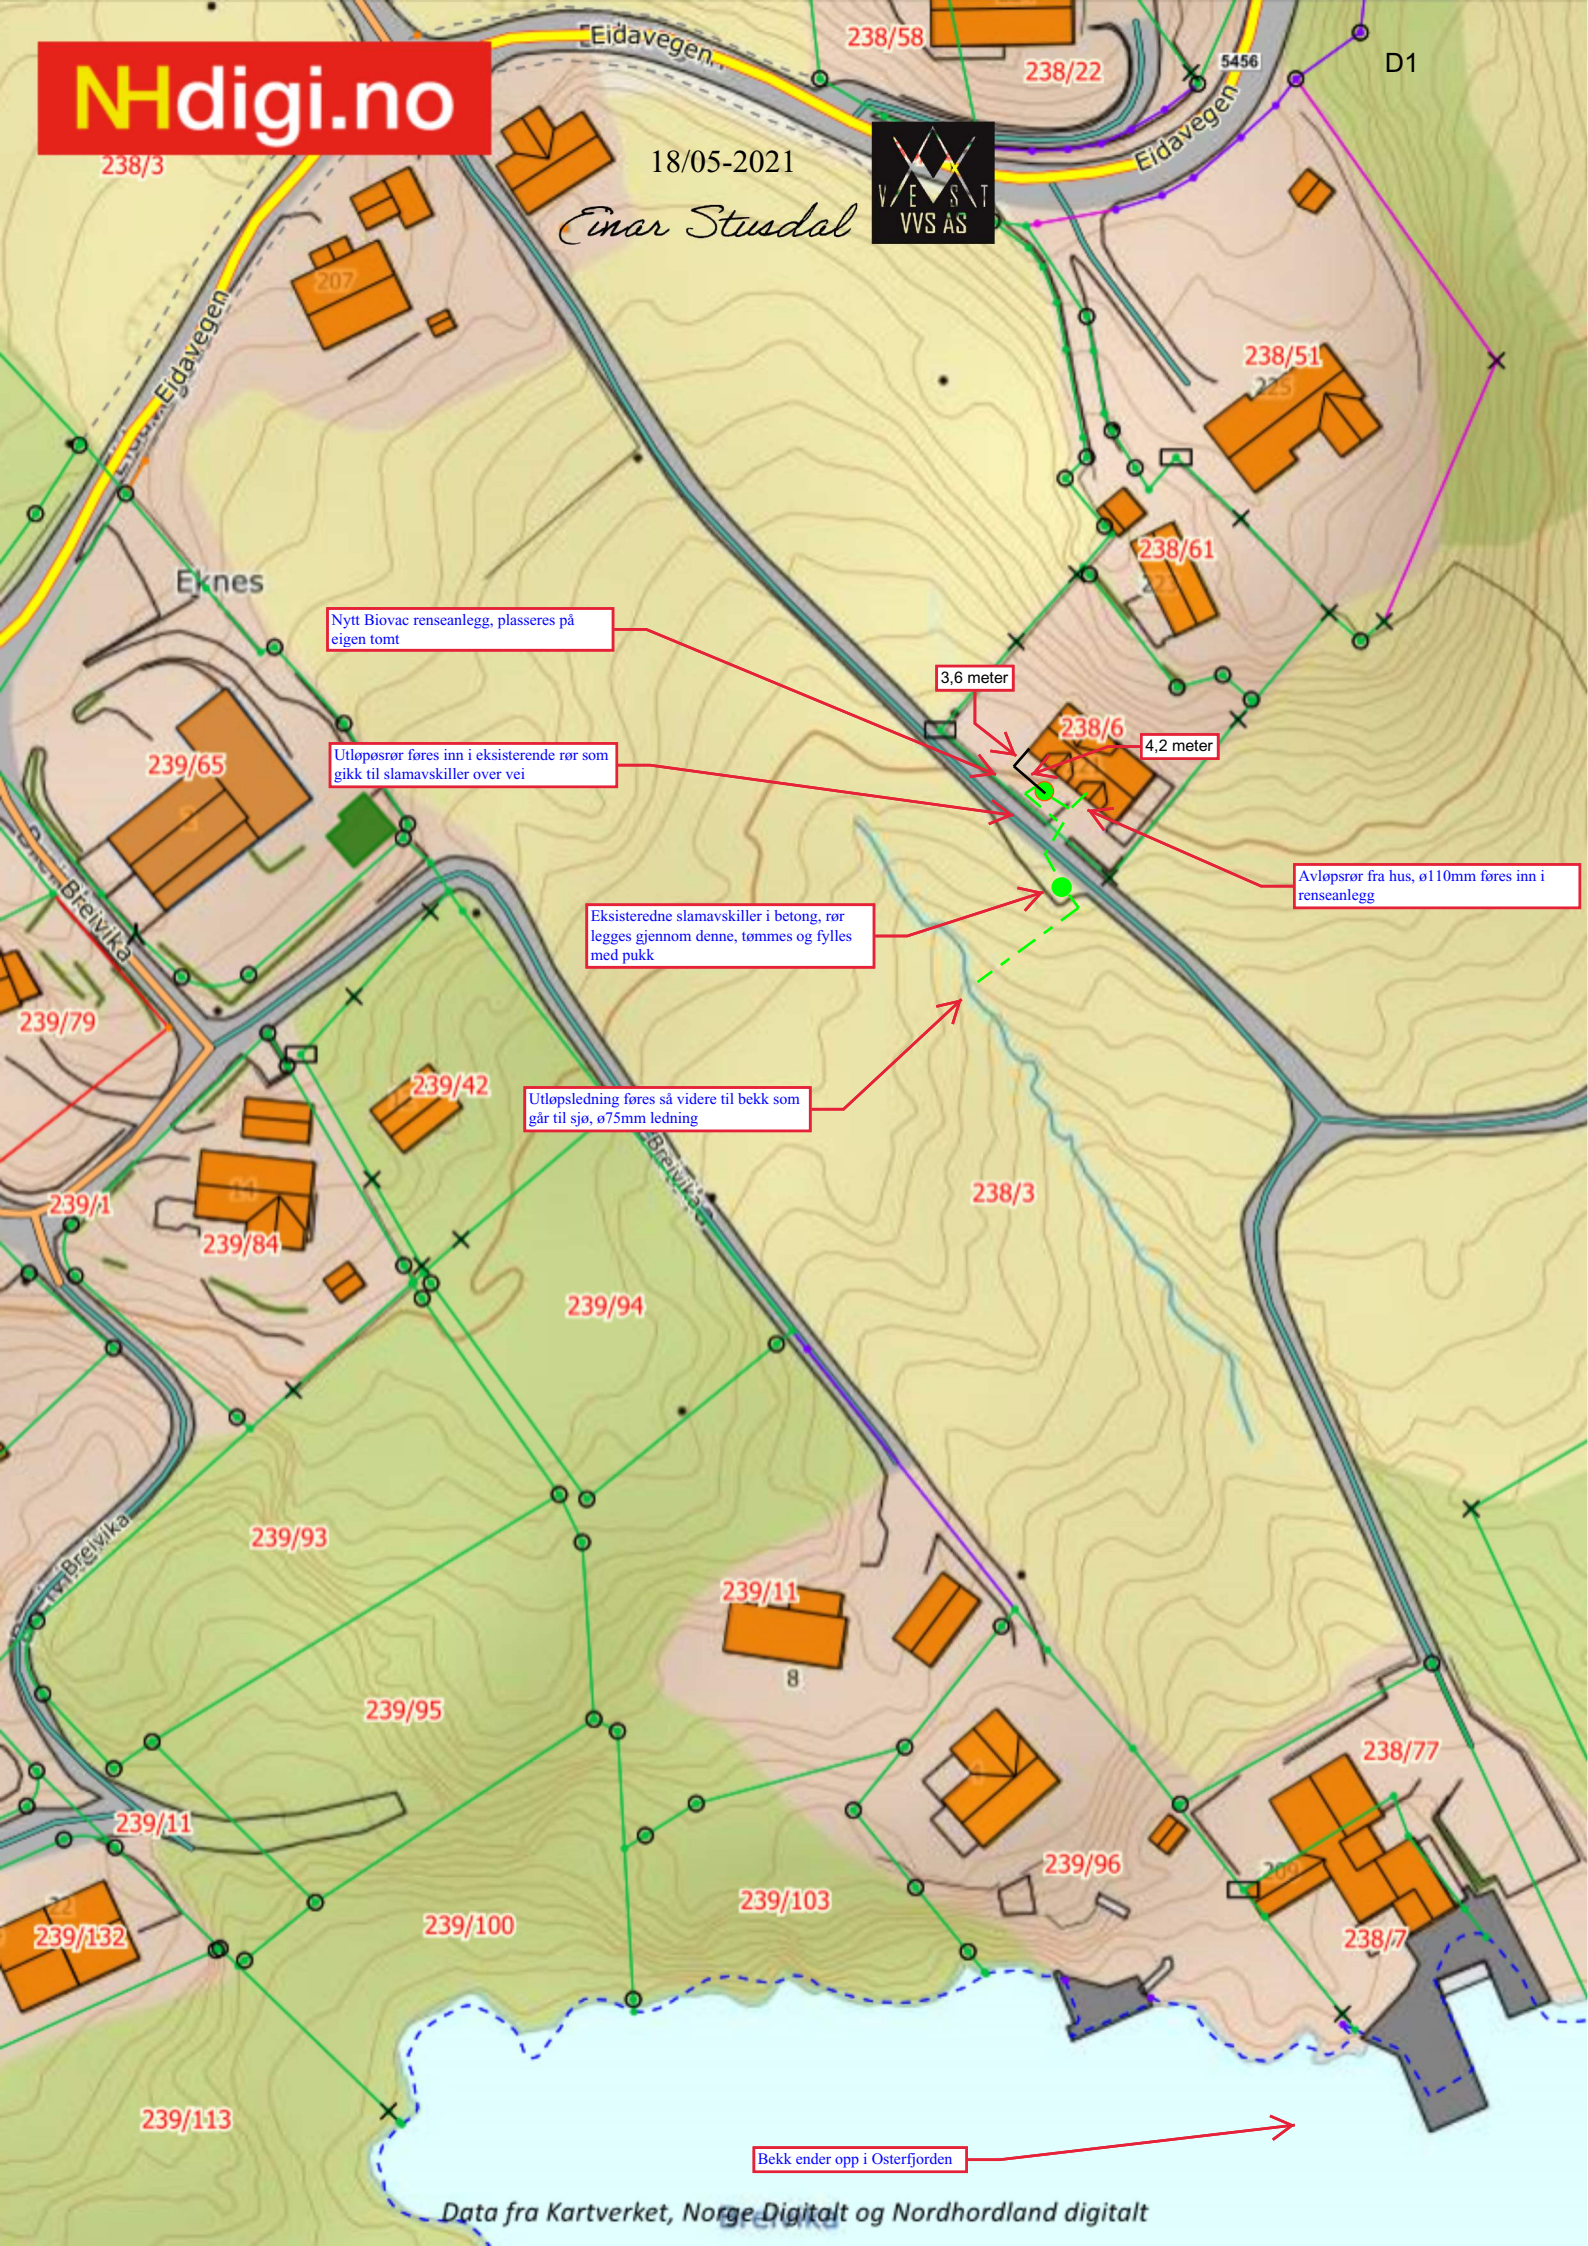

Nytt Biovac renseanlegg, plasseres på egen tomt

Utløpsrør føres inn i eksisterende rør som gikk til slamavskiller over vei

3,6 meter

4,2 meter

Avløpsrør fra hus, ø110mm føres inn i renseanlegg

Eksisterende slamavskiller i betong, rør legges gjennom denne, tømmes og fylles med pukk

Utløpsledning føres så videre til bekk som går til sjø, ø75mm ledning

Bekk ender opp i Osterfjorden

Nullstill

Ansvarleg sokjar Vest VVS AS							Organisasjonsnummer 822810772		Tiltaksklasse 1		Dato. 18/5-2021		Signatur, ansv. sokjar <i>Einar Stusdal</i>			
Eigedom/ byggjestad	Gnr. 238	Bnr. 6	Festenr.	Seksj.nr.	Bygn.nr.	Kommune Alver	Adresse Eidavegen 221					Postnr. 5993	Poststad Ostereidet			

[illegible]

Kommunen sitt saksnr.

Prosjektnr.

Nullstill



Samsvarserklæring

etter plan- og bygningslova (pbl) § 23-1, SAK10 kapittel 12

Samsvarserklæringa skal sendast til *ansvarleg søker*.

Erklæringa gjeld							
Eigedom/ byggjestad	Gnr.	Bnr.	Festenr.	Seksjonsnr.	Bygningsnr.	Bustadnr.	Kommune
	238	6					Alver
	Adresse				Postnr.	Poststad	
	Eidavegen 221				5993	Ostereidet	
Føretak							
Namn på føretaket						Organisasjonsnr.	
Vest VVS AS						822810772	
Ansvarsrett gitt dato	18/5-2021		Arbeidet innan ansvars- området er avslutta		☒ Ja ☐ Nei		
Ansvarsområde							
Henta frå erklæring om ansvarsrett	Funksjon (PRO, UTF)						
	UTF						
	Beskriving av ansvarsområde						
	Renseanlegg og utv avløpsledninger						
Ansvarleg for prosjektering:							
Det er ikkje avdekt arbeid som står att innanfor ansvarsområdet som er til hinder for å gi:							
☐ Rammeløyve	☐ Igangsetjingsløyve/ eittstegsløyve	☐ Mellombels bruksløyve	☒ Ferdigattest				
Ansvarleg for utføring:							
☐ Mellombels bruksløyve – Arbeid som står att for denne delen av tiltaket fram mot ferdigattest							
Angi arbeid som står att av mindre vesentleg betydning, innanfor ansvarsområdet og den delen av tiltaket det blir søkt mellombels bruksløyve for							
Angi resterande delar av tiltaket der det her ikkje blir søkt om mellombels bruksløyve							
Tryggleiksnivå og arbeid som vil bli utført innan 14 dagar (Gjeld mellombels bruksløyve)							
Står det att arbeid innanfor ansvarsområdet, for at tiltaket skal vere trygt å ta i bruk?						☐ Ja	☐ Nei
For å oppnå tilstrekkeleg tryggleiksnivå, vil følgjande arbeid bli utført innan:						Dato	Dersom ja, fyll ut informasjonen nedanfor
Type arbeid							
Ferdigattest							
☒ Ferdigattest – Det er ikkje avdekt feil eller manglar som hindrar ferdigattest							
Stadfestingar							
Vi stadfestar at kvalitetssikring er utført og dokumentert i medhald av erklæring om ansvarsrett og føretaket si kvalitetsikring.							
☐ Vi stadfestar at prosjektering er i samsvar med ytingar i TEK17 og preaksepterte ytingar (VTEK) eller ved analyse som syner at forskrifta (TEK17) sine funksjonkrav er oppfylte							
☒ Vi stadfestar at utføring er i samsvar med produksjonsunderlag.							
Erklæring og underskrift							
Føretaket er kjent med reglane om straff og sanksjonar i plan- og bygningslova kap 32, og at det kan medføre reaksjonar dersom det er gitt urette opplysningar.							
Dato	Føretaket si underskrift			Gjenta med blokkbokstavar			
18/5-21				 EINAR STUSDAL			