


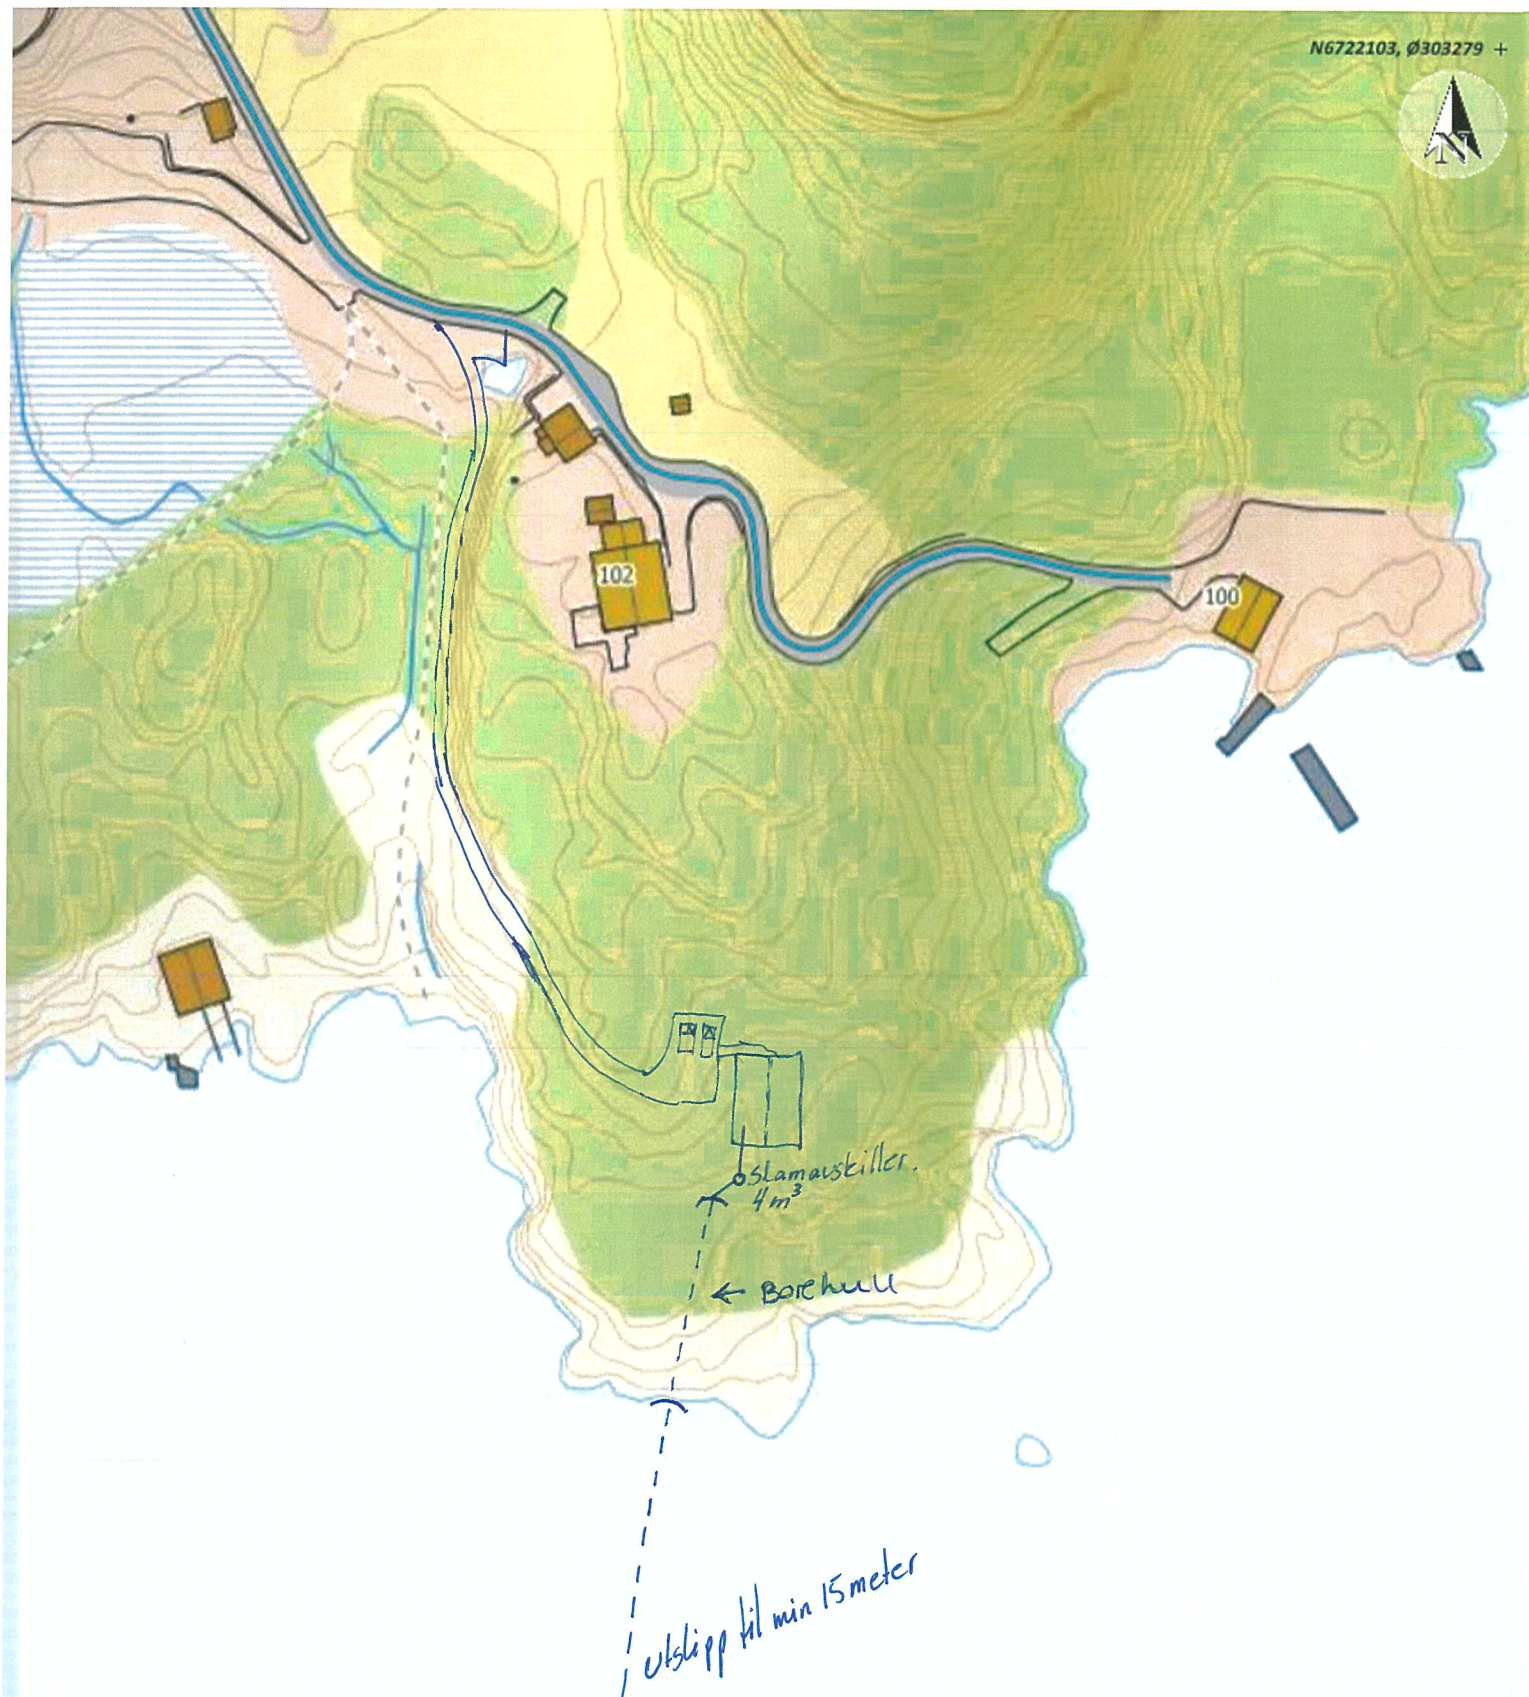

Situasjonskart -

Helge Erdal
Storneset
214/32

NHdigi.no

Dato: 06-04-2021

Målestokk: 1:1 000

30m