


238/3

18/05-2021

Einar Stusdal

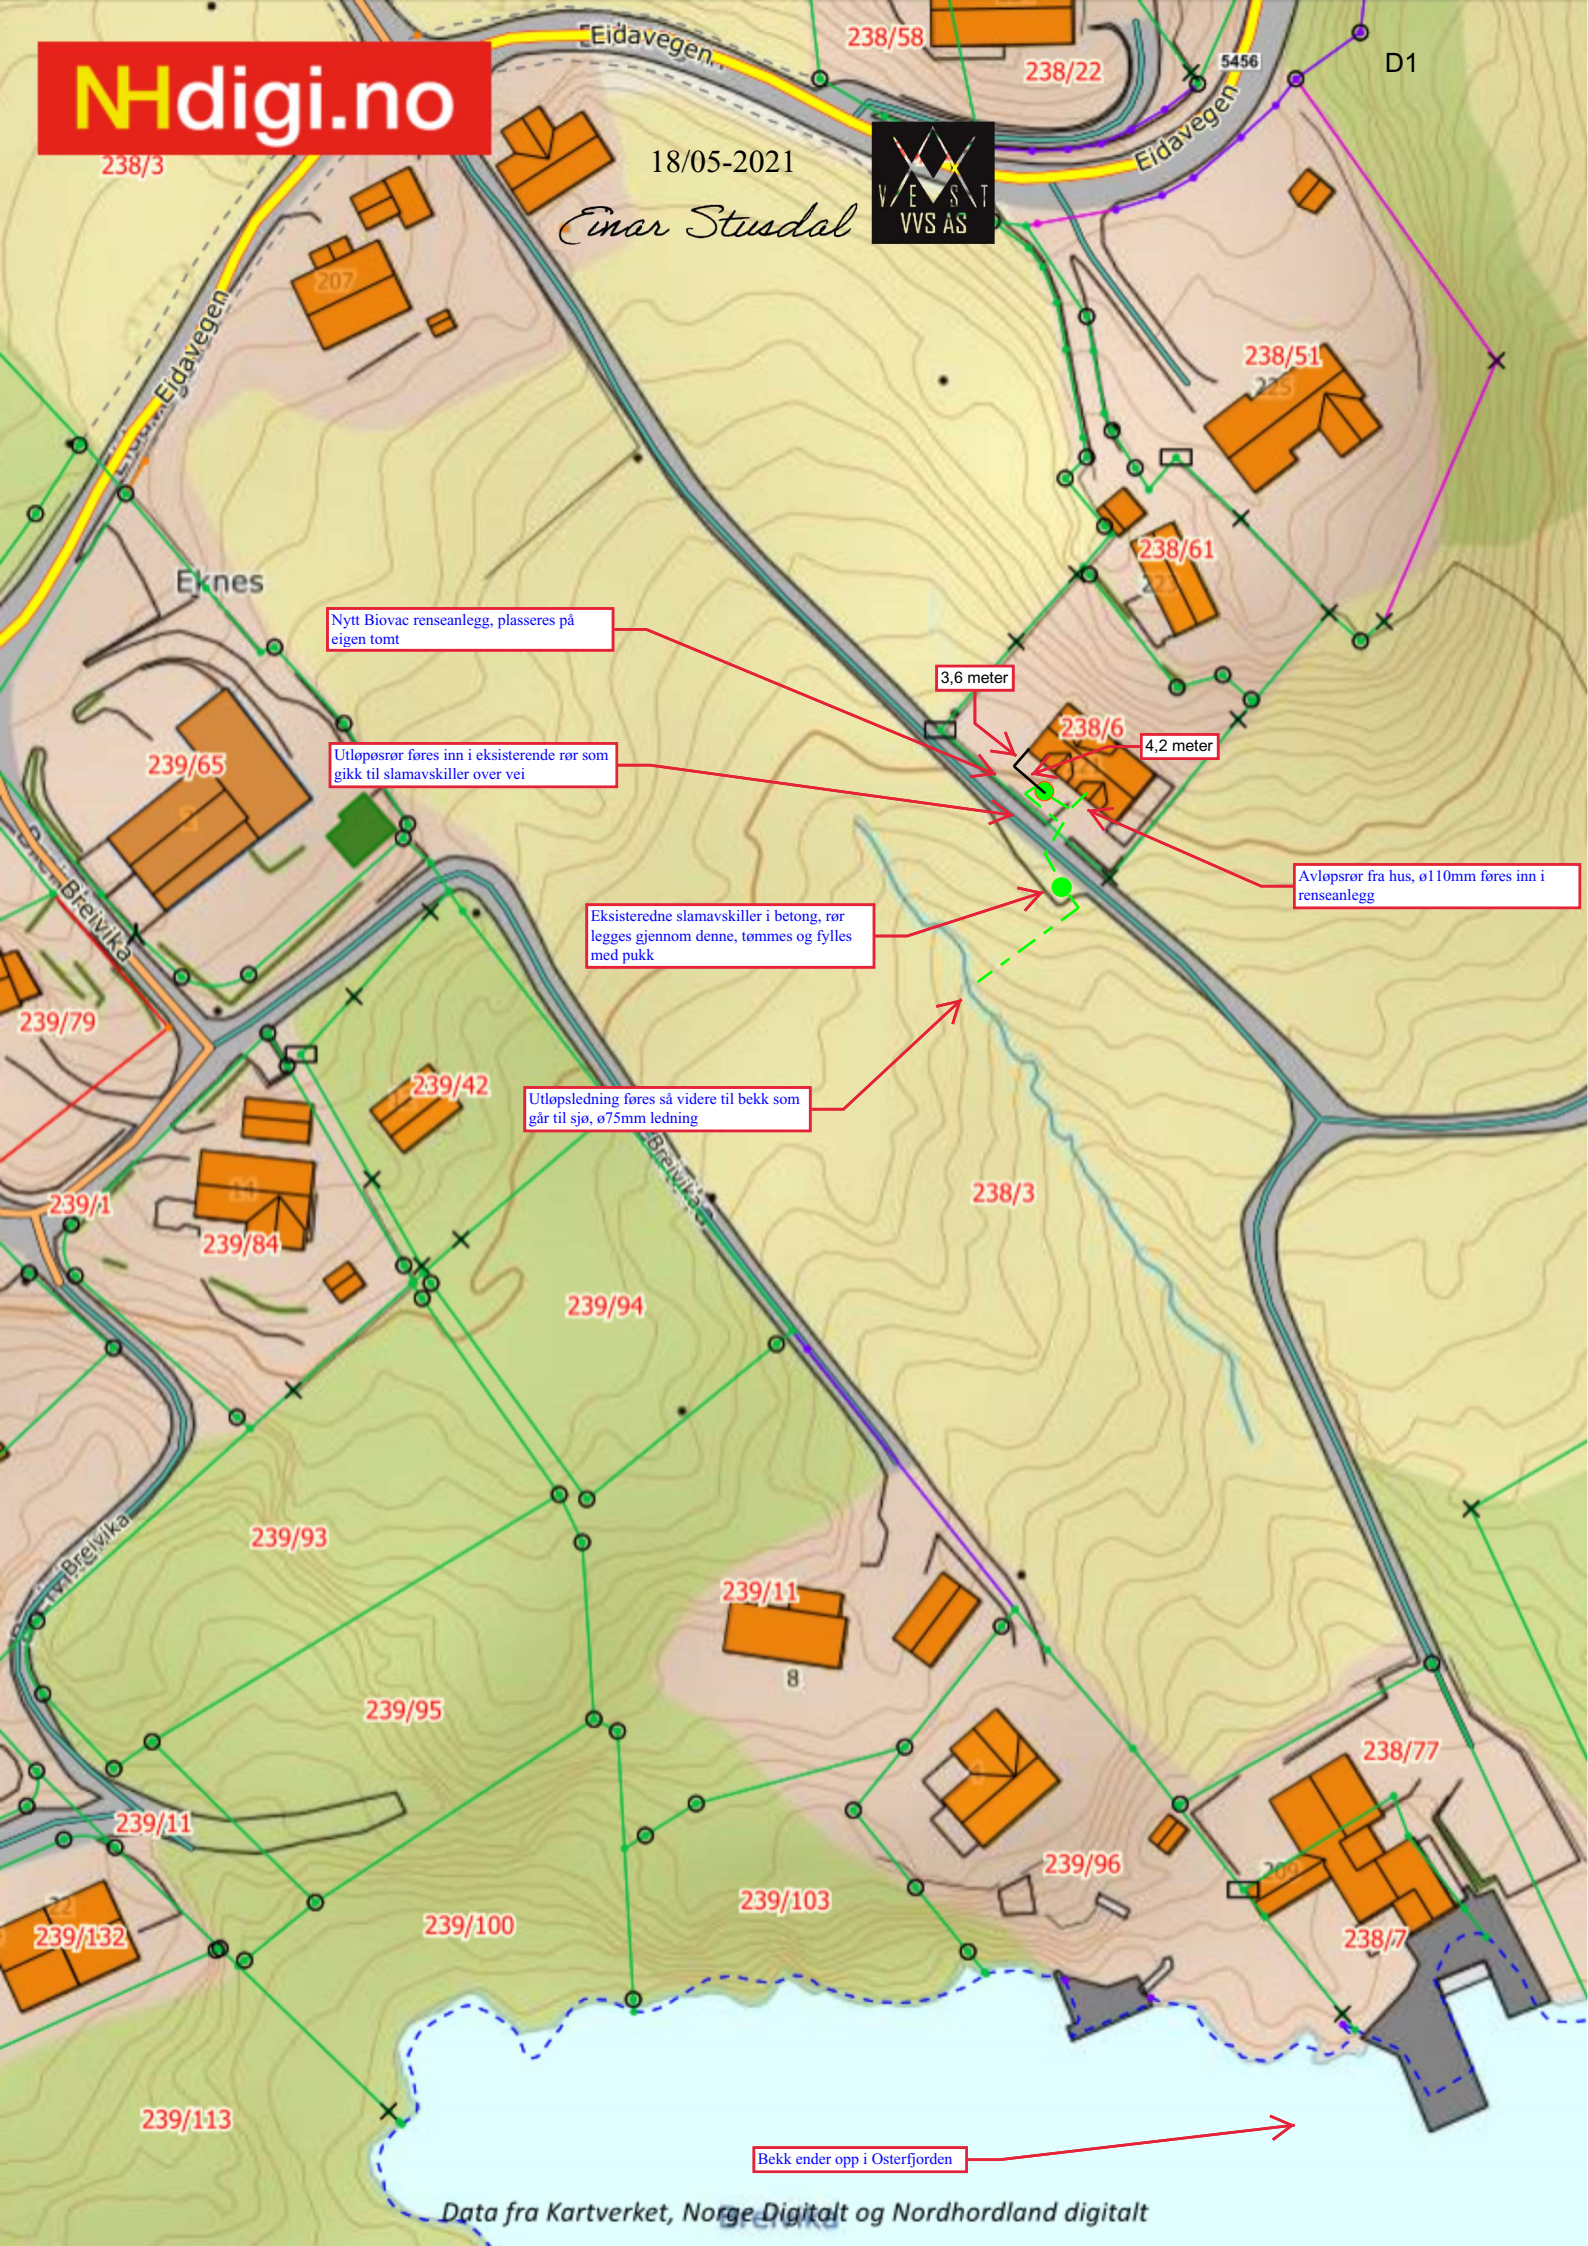

Nytt Biovac renseanlegg, plasseres på egen tomt

Utløpsrør føres inn i eksisterende rør som gikk til slamavskiller over vei

Eksisterende slamavskiller i betong, rør legges gjennom denne, tømmes og fylles med puk

Utløpsledning føres så videre til bekk som går til sjø, ø75mm ledning

3,6 meter

4,2 meter

Avløpsrør fra hus, ø110mm føres inn i renseanlegg

Bekk ender opp i Osterfjorden