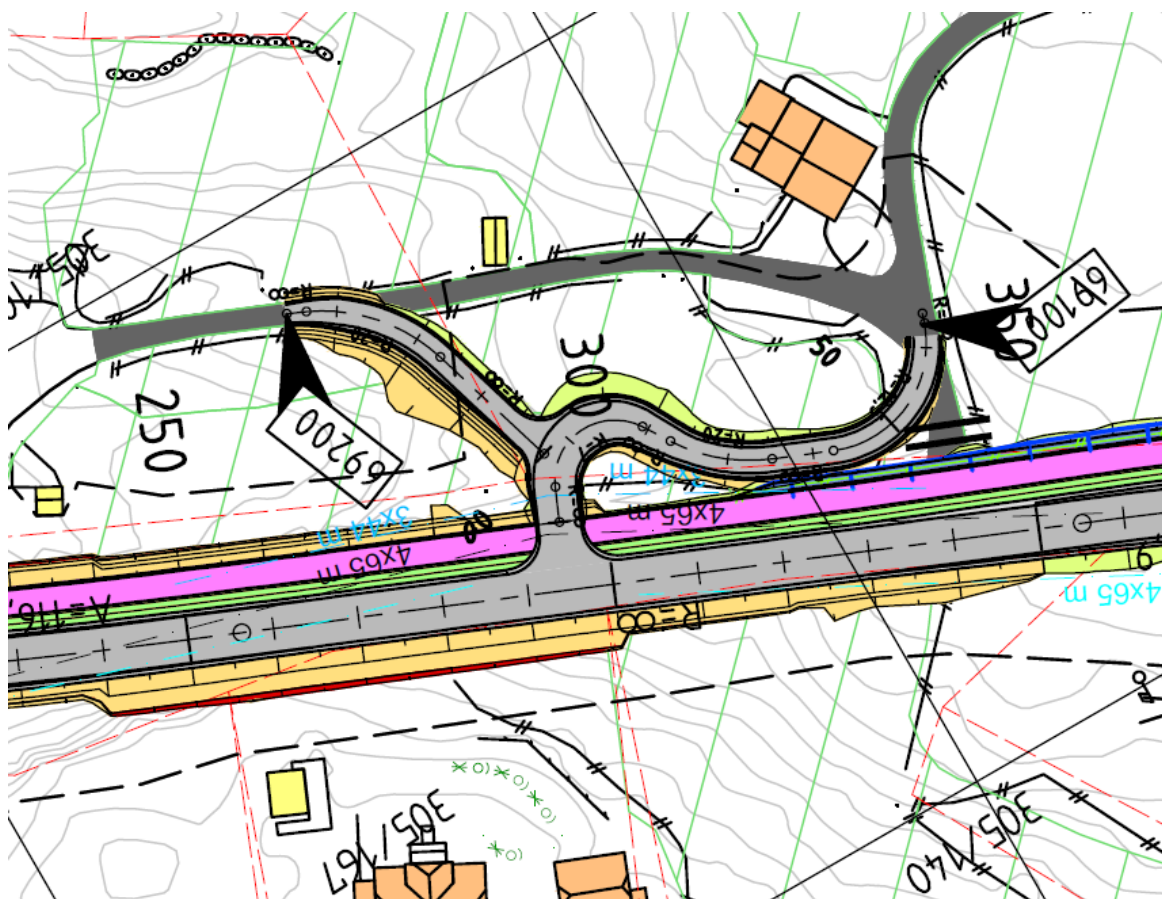
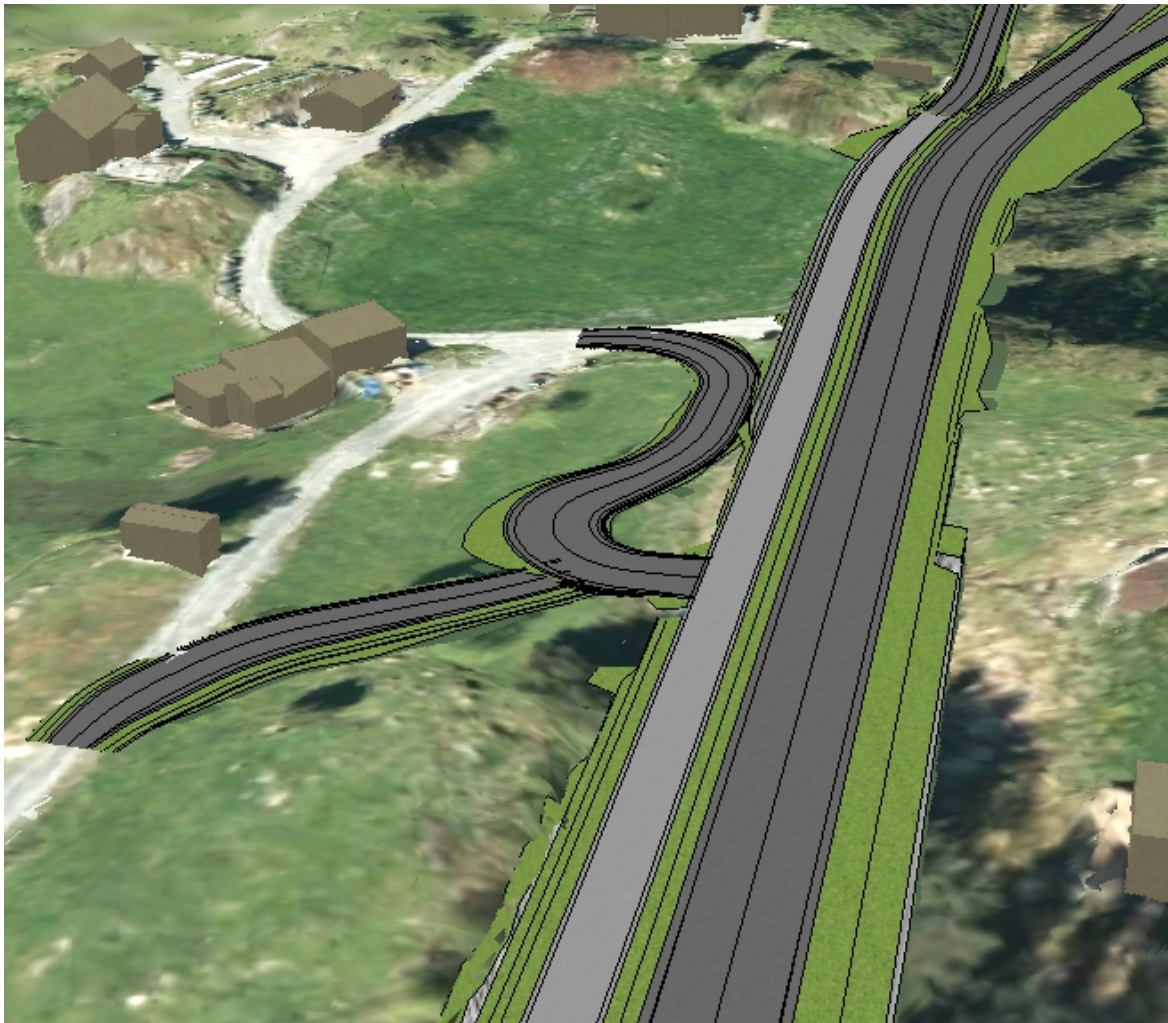

Vår referanse 2020/37132-44
Dato 21.05.2021

Paul-Gerhard Scholz
Roslandsvegen 1074
5918 Frekhaug

Planutkast fv. 564 Fløksand - Vikebø. Tilkomst til 305/100, 305/120 og 305/203

Vi viser til dialog om dette planutkastet, spesielt til merknad frå Ørjan Jacobsen til Alver kommune og til synspunkt motteke frå han på synfaring i området. Ut frå dette har vi skissert ei litt anna utforming på avkøyringa, slik at eigedomen og jordbruksareal ikkje blir delt så mykje i to.





Vi ber om synspunkt på løysinga innan 23. juni. Ta kontakt om de har spørsmål!

Denne tilkomsten gjeld planutkast for alternativ A2. For ordens skuld gjer vi merksam på at alle merknader som går på løysing i området (alternativ A1 eller alternativ A2) sjølvsagt no og blir vurdert.

Med helsing

Ingar Hals
sjefingeniør

Brevet er elektronisk godkjent og har difor inga handskriven underskrift

Mottakarliste

Paul-Gerhard Scholz	Rosslandsvegen 1074	5918	Frekhaug
Torill Fløysand Jacobsen	Rosslandsvegen 1070	5918	Frekhaug
Ørjan Jacobsen	Rosslandsvegen 1070	5918	FREKHAU G
John Kåre Fløysand	Rosslandsvegen 1072	5918	Frekhaug

Kopi til:
ALVER
KOMMUNE

Postboks 4

