

Dato: 060521

Leif M. Solberg

Gnr. 1 Bnr. 250

Øystein Solbakk BOOS


Gnr. 1 Bnr. 80

Sebastian W. Sulekt

Vitne

Øyvind K. Bruborn

Vitne

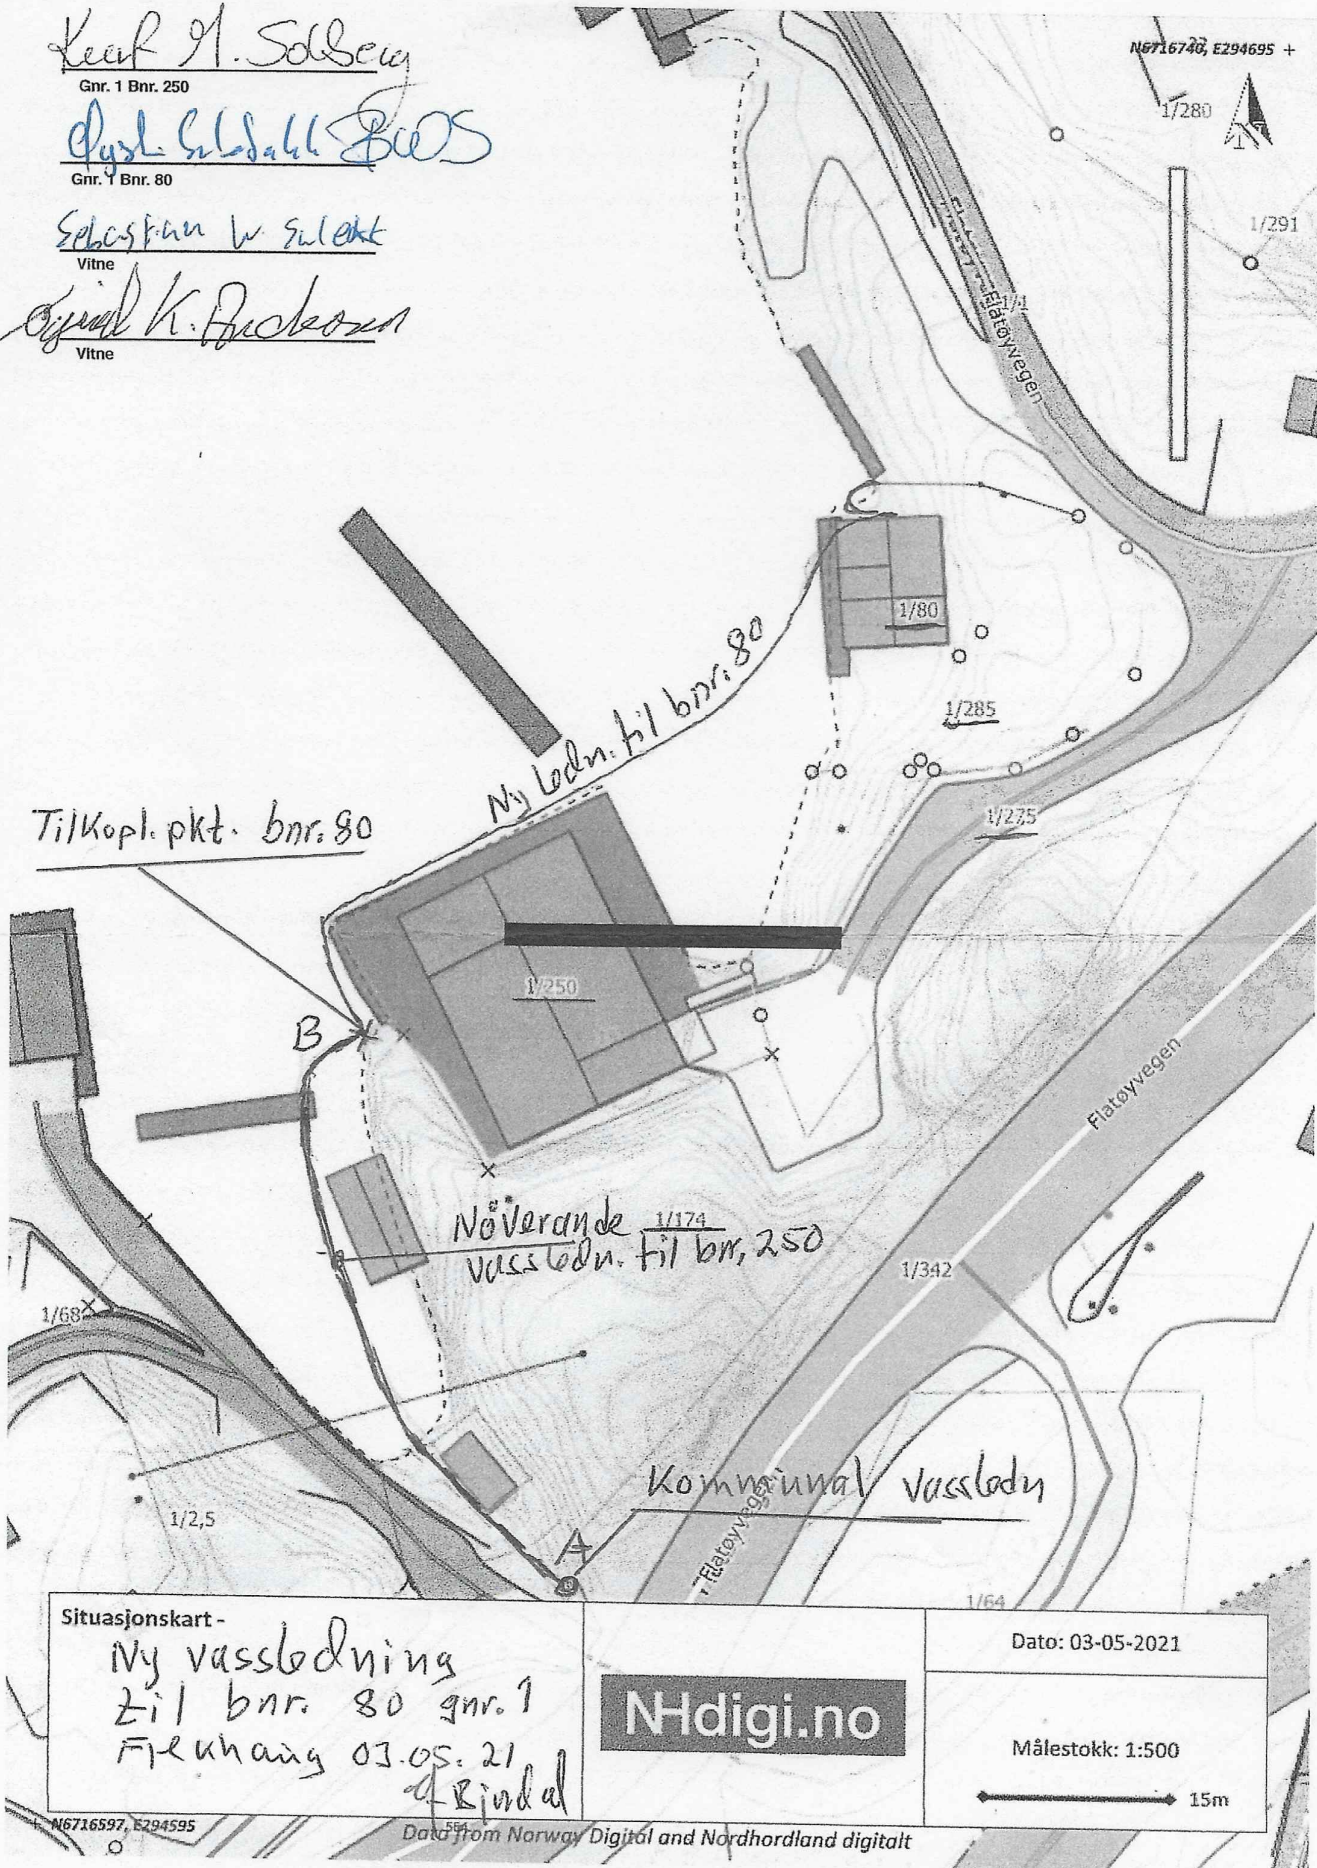

Situasjonskart -

Ny vassledning
til bnr. 80 gnr. 1
Flakhaug 03.05.21
A. Rindal

Nhdigi.no

Dato: 03-05-2021

Målestokk: 1:500

15m

N6716597, E294595

Data from Norway Digital and Nordhordland digitalt