
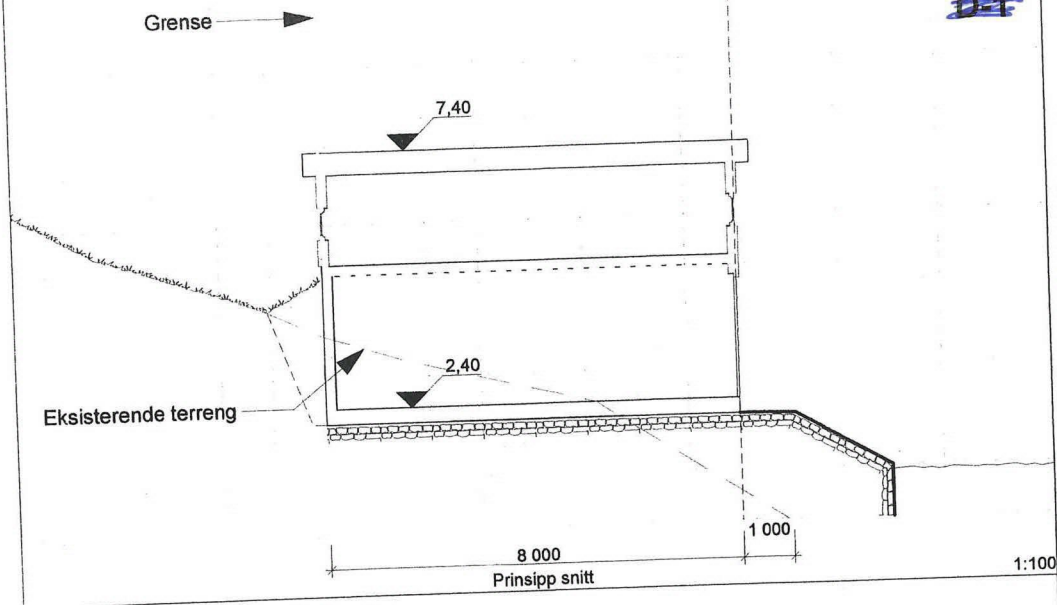


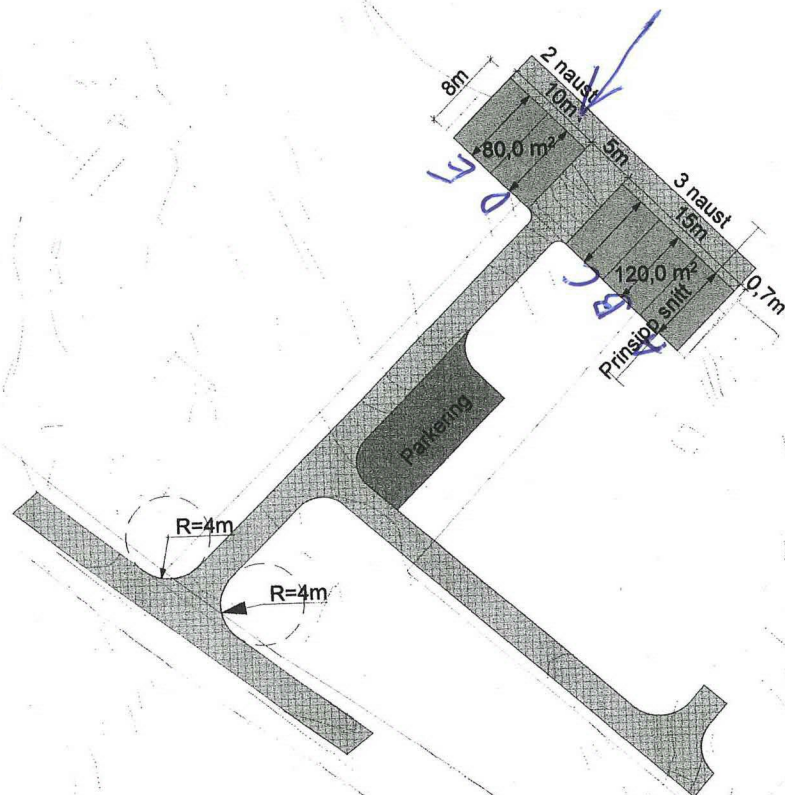

BYA = 40 m² pr. naust
 BRA = 37 m² pr. naust
 Garnloft ikke målbar

Prosjekt: Naust - Bersåsstranda		Kontroll prosjekt:	
Sign.:		Kontroll:	
Tiltakshaver: Jarle Bergås Lurevegen 956 6912 Selm		Gnr./Br./Festnr.: 63/38	
Prosjekterende: ADU as Fonnes Benter, pb. 75 6953 Fonnes		Prosjektnr.: 2014096	
© Alle rettigheter tilhører utførende for prosjektering, kopiering eller bruk av disse tegningene er forbudt uten skriftlig samtykke		Dato: 06.03.2017	
Tegning: Situasjonsplan m/ terrengprofil		Målestokk: 1:500, 1:100	
Tegningsnr.: A10-01		Rev.: .	