

SITUASJONSKART

Gnr/Bnr: 464/19
Adresse:
Eigar/søkar:
Kvalitet :

Gjeldande plan :
Planformål :

Vår referanse: liciho

Sign.


D-1

ALVER
KOMMUNE



Målestokk: 1:500
Dato: 31.03.2020

- Gjerde
- Usikker eigedomsgrense
- Målt eigedomsgrense
- Bolighus
- Andre bygg

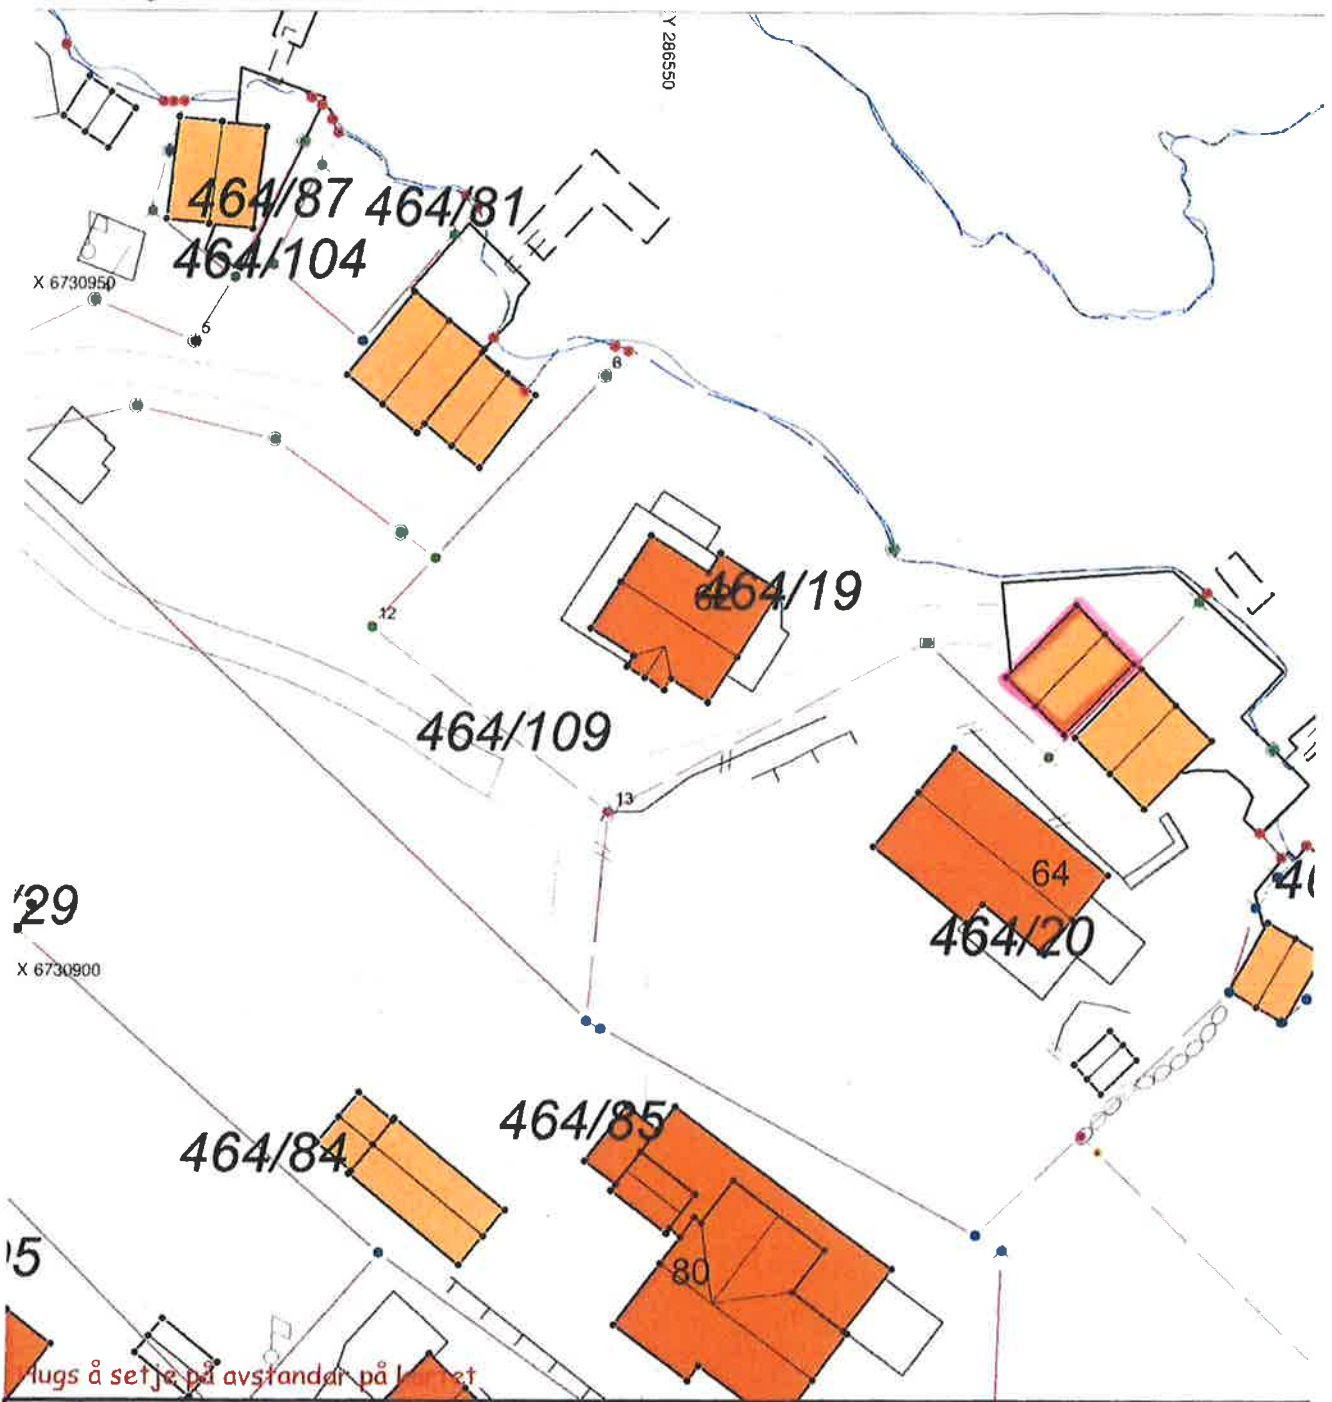

SITUASJONSPLAN

Tiltak


Underskrift Situasjonsplan

Dato



Radøy, gnr 64 bnr 19,
Data på innmålt fasadeliv

24.08.2018

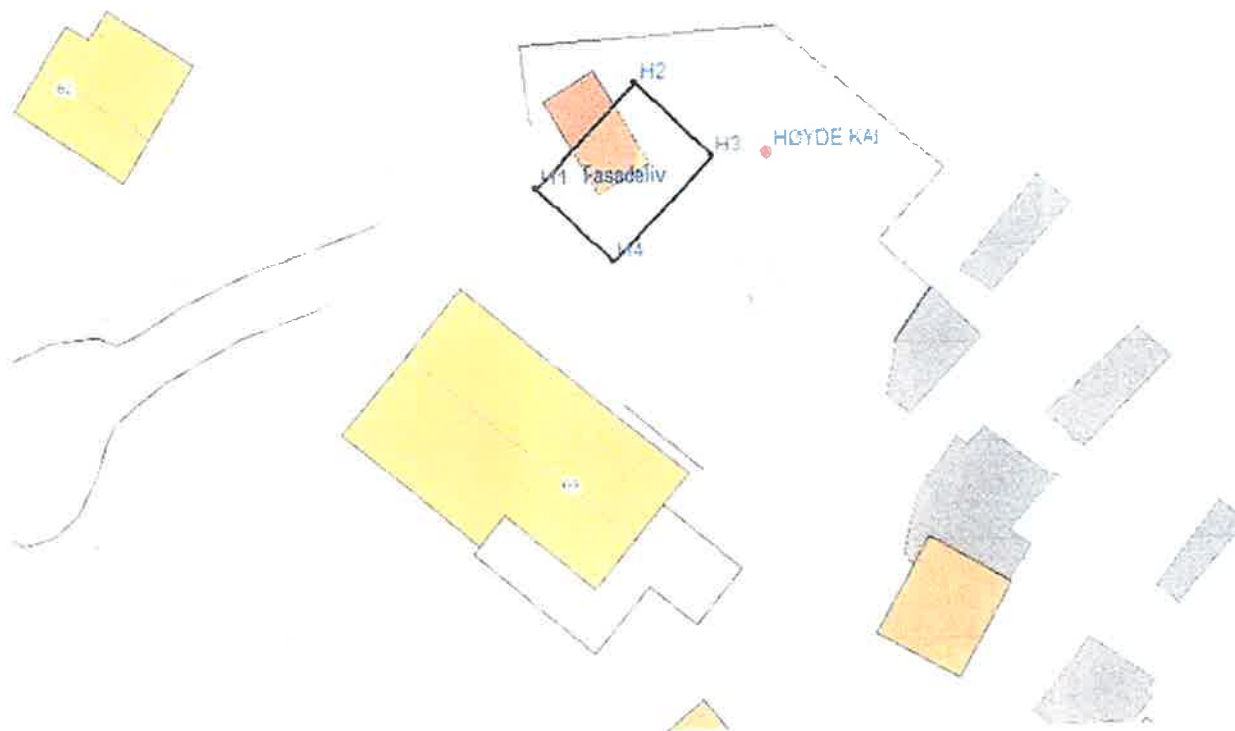

PunktID	N-koord.	Ø-koord.	Høyde
H1	6730922,05	286576,26	
H2	6730927,20	286581,22	
H3	6730923,59	286584,96	
H4	6730918,45	286580,00	
HØYDE KAI	6730923,80	286587,75	1,46