


3 Øst
1:100




4 Nord
1:100

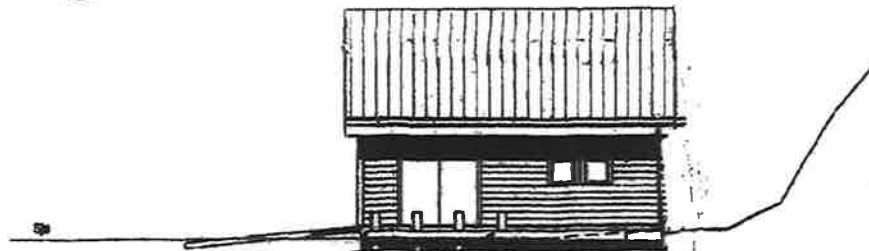


5 Vest
1:100

Allt må må kontrolleres på stedet

GODKJENT
23.01.13 / *Per Høeg*
Radøy Kommune

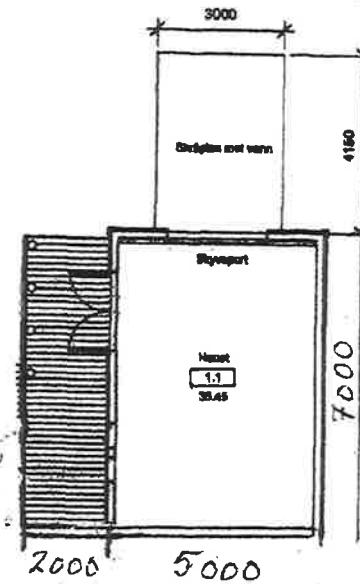

1 Hovedplan
1:100

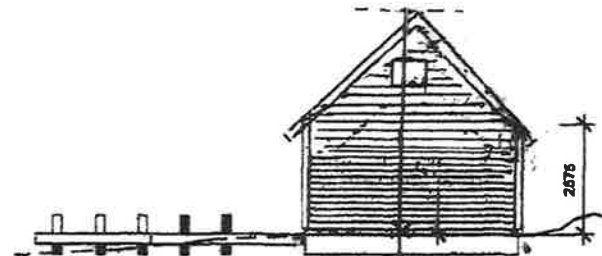

2 Sør
1:100

NAUST, UTVIDELSE
SOLVEIG HAUGE OG ARNE SOLHAUG
HAUGSTAD
RADØY KOMMUNE
ARKTEKT METTE KYED THORSON
BYLÅRKTETT SMÅ
KVALEN, N-2055 LINDÅS

OVERSIKTSTEGNING
STANDSETTELSE
OMR 04 54R 19
OPPRETTET 01.07.2008
ORG.NR. NO 867 785 662
MEDLEM AV ARKTEKTBEDRIFTENE
E-MAIL: MKTHO@ONLINE.NO

TEGN. NR. A 401
MÅL 1:100 / A3
REVIS
REV DATO 28.08.2008
P.NR. 0008
MOS 801 46 234
FAKS 0630 9412

Revidert 19.01.13 ARNE SOLHAUG

