



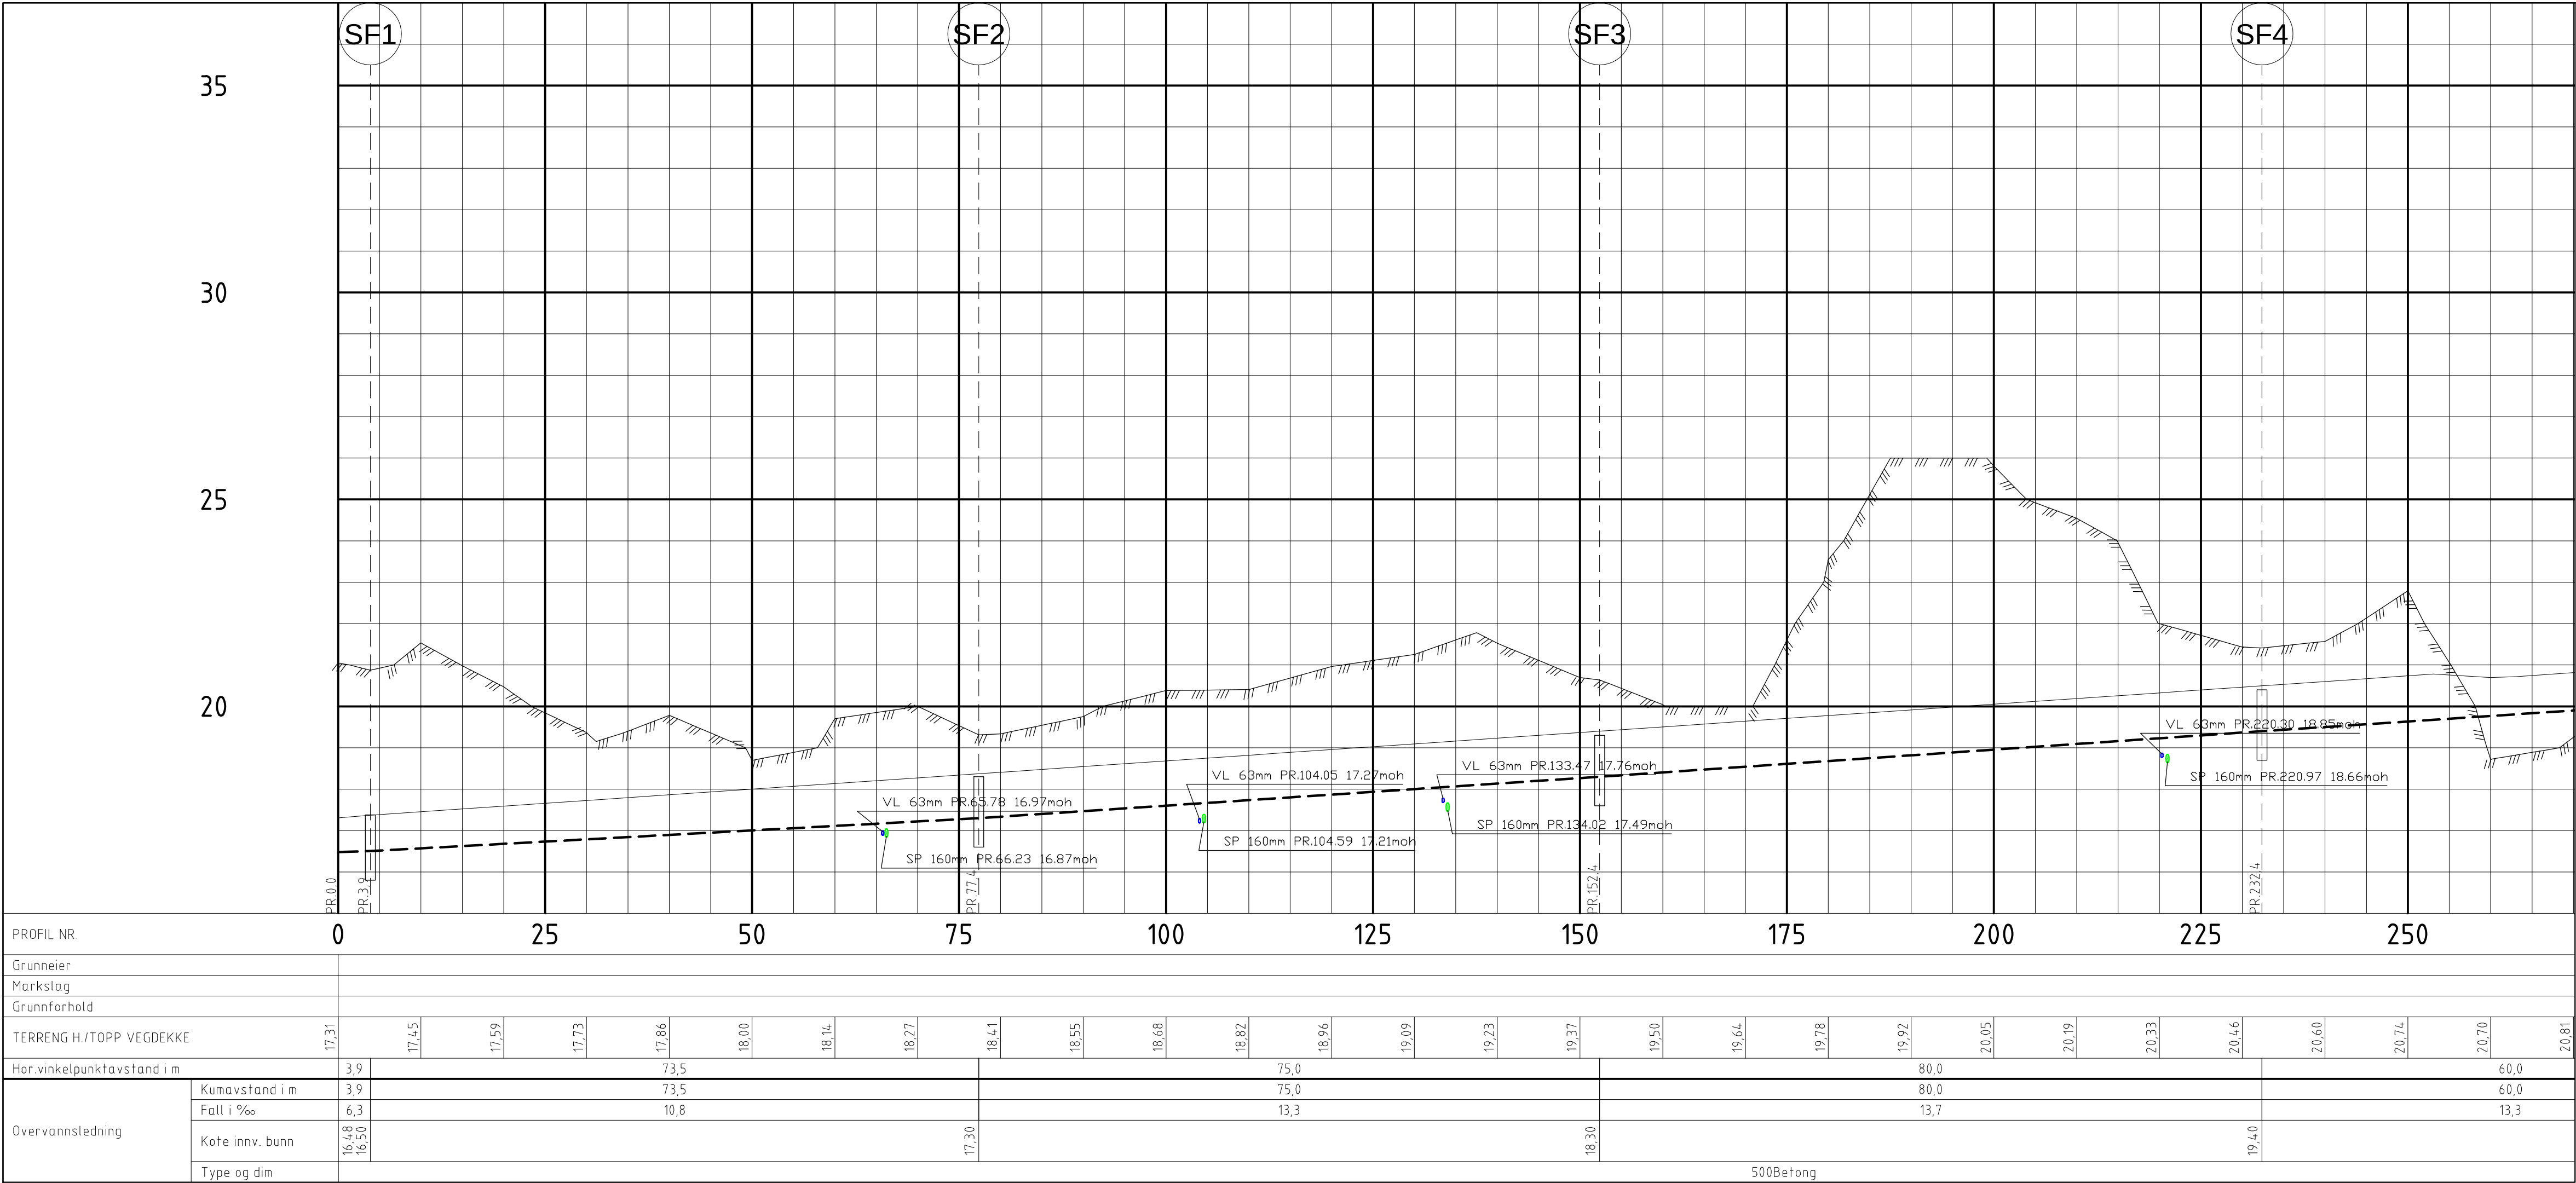

Kum nr.	Høyde innv. bunn	Kum nr.	Høyde innv. bunn
SF1	15.80	S1	16.17
SF2	16.60	S2	16.45
SF3	17.60	S3	16.75
SF4	18.70	S4	17.10
SF5	19.50	S5	17.40
SF6	20.00	S6	18.00
SF7	20.95	S7	18.57
V1	17.51	S8	19.10
V2	18.71	S9	19.65
V3	20.10	S10	19.95
V4	21.14	S11	20.50
V5	16.30	S12	21.00
V6	17.27	S22	16.25
V7	18.48	S13	16.90
		S14	17.65
		S15	17.60
		S16	18.80
		S17	18.70
		S18	19.75
		S19	20.05
		S20	21.10
		S21	16.30
		S22	16.80
		S23	17.25
		S24	17.90
		S25	18.50
		S26	16.42
		S27	16.48
		S28	17.37
		S29	17.49
		S30	18.86
		S31	16.90
		S32	17.30

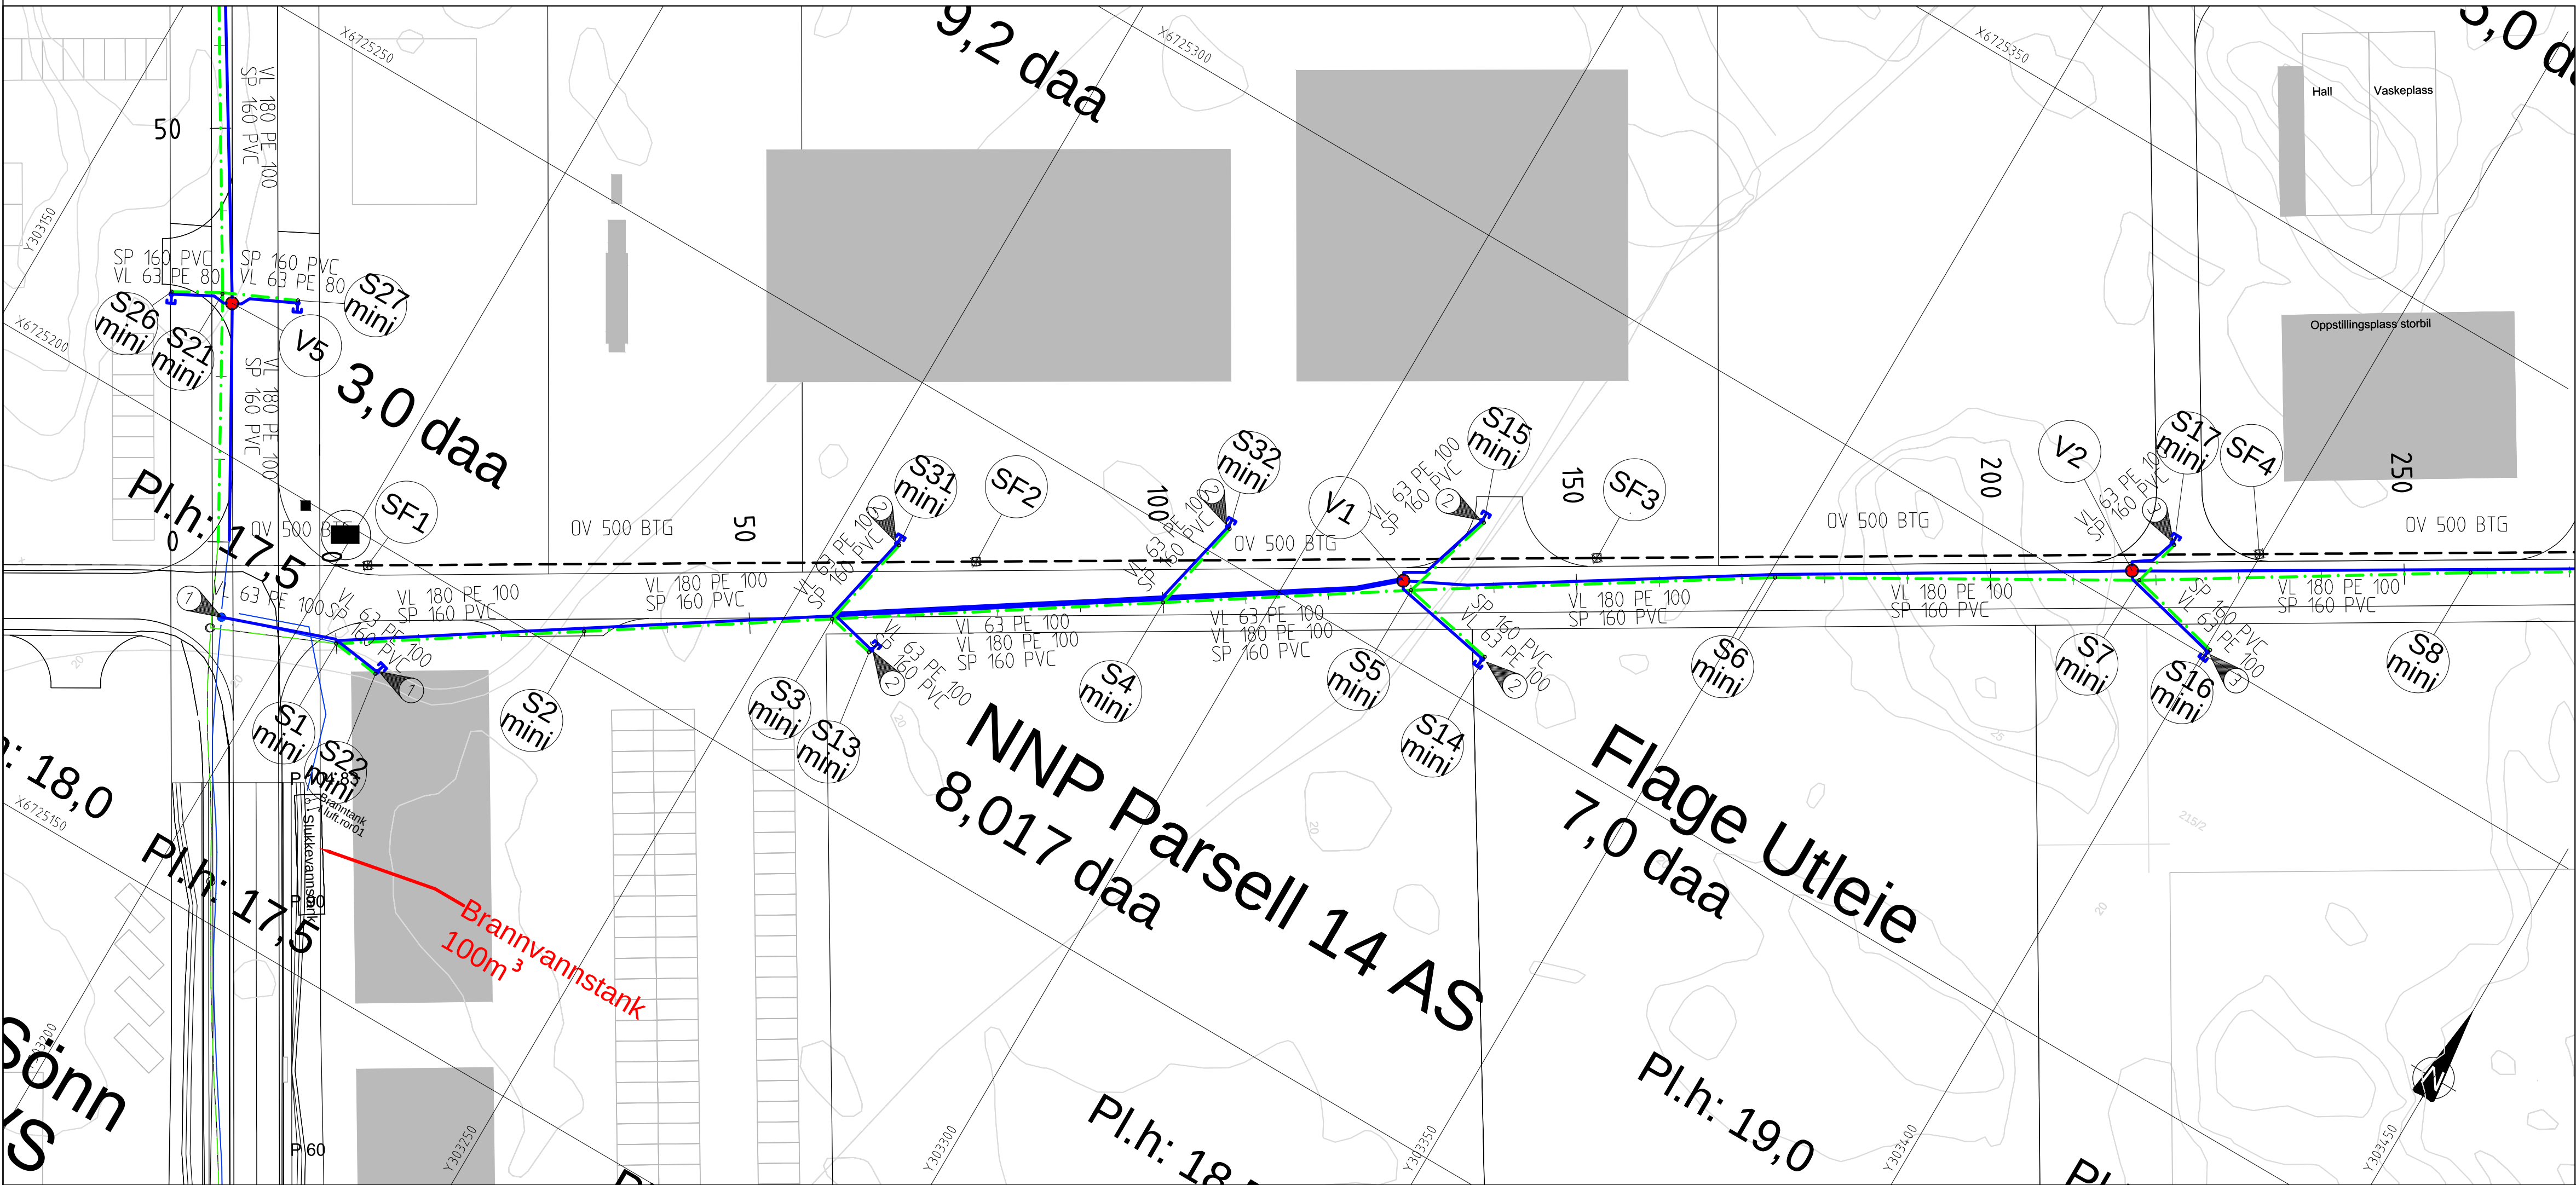

TEGNFORKLARING

Eksisterende	Prosjektert
	Vannledning (VL)
	Spillvannledning (SP)
	Overvannsledning (OV)
	Pumpeledning spillvann (PS)
	Ministakekum (S mini)
	EKS
	Vannledningskum m/brann- og stengeventil (V)
	Stoppekran på vannledning
	Luftventil
	Sandfangskum m/kuppelrist (SF)

- MERKNAD:
- Vannledning tilkobles i eksisterende vannkum i kryss.

Rev.	Dato	Sign.	Revisjonen gjelder
A	26.05.21	ANH	ARBEIDSTEGNING. 2 nye stikk S3-S31 og S4-S32.
Oppdragsgiver			
NNP Vann- og avløp AS			
Prosjekt			
Nordhordaland næringspark, byggetrinn 2.			
Ledningsplan og -profil, kum SF1-SF4.			
Overvannsledning.			
Tegn. ANH Kontr. THF Godt. ANH			
Dato: 25.05.20			
Målestokk: 1:500/100			
Format: A1			
Prosjekt: 2513			
Tegningssk. GH04 Rev. A			